

Ulica podlegająca modernizacji	Stopy [szt]		Wysięgniki			Oprawy [szt]	
	stalowe (komplet)	ŻN	typ	na ŻN	na bud.	Soda	LED
UL.SIKORSKIEGO	66		2/1,5				66
UL.1-GO MAJA	107		2/1,5				107
UL.KASZTANOWA	2		0,5/1,5			2	
UL.KOLEJARSKA			2/1		3	3	
UL.WSCHODNIA	3		0,5/1,5			3	
UL.SKARŻYSKA			0,5/0,5		7	7	
UL.DOJAZDOWA			0,5/0,5	1		1	

**LEGENDA:**

- PO 2 70W - OPRAWA SODOWA, PUNKT PO2, MOC OPRAWY 70W
- PO 3 57W - OPRAWA LED, PUNKT PO3, MOC OPRAWY 57W
- OPRAWY NA OBIWODZIE NIE OBJĘTYM PROGRAMEM SOWA (TYP NIEOKREŚLONY)
- LINIA KABLOWA
- - - LINIA NAPIOWIETRZNA
- UO 137 - SZAFKA OŚWIETLENIA ULICZNEGO UO 137
- 1 - NUMER OBIWODU Z SZAFY
- UL.WROCLAWSKA 19 - NAZWA ULICY I ILOŚĆ OPRAW

**UWAGI:**  
1. ILOŚĆ OPRAW ZE ZJAZDÓW WLICZONA BILANS CAŁKOWITY UL. 1-GO MAJA


Data	2015-09-15	
Skala	-/-	Strona z 114
Nr fabr.	-	

DOKUMENTACJA  
POWYKONAWCZA



Ulice  
UL.SIKORSKIEGO  
UL.1-GO MAJA  
UL.KASZTANOWA  
UL.KOLEJARSKA  
UL.WSCHODNIA

Rozdzielnice  
UO-185, UO-186

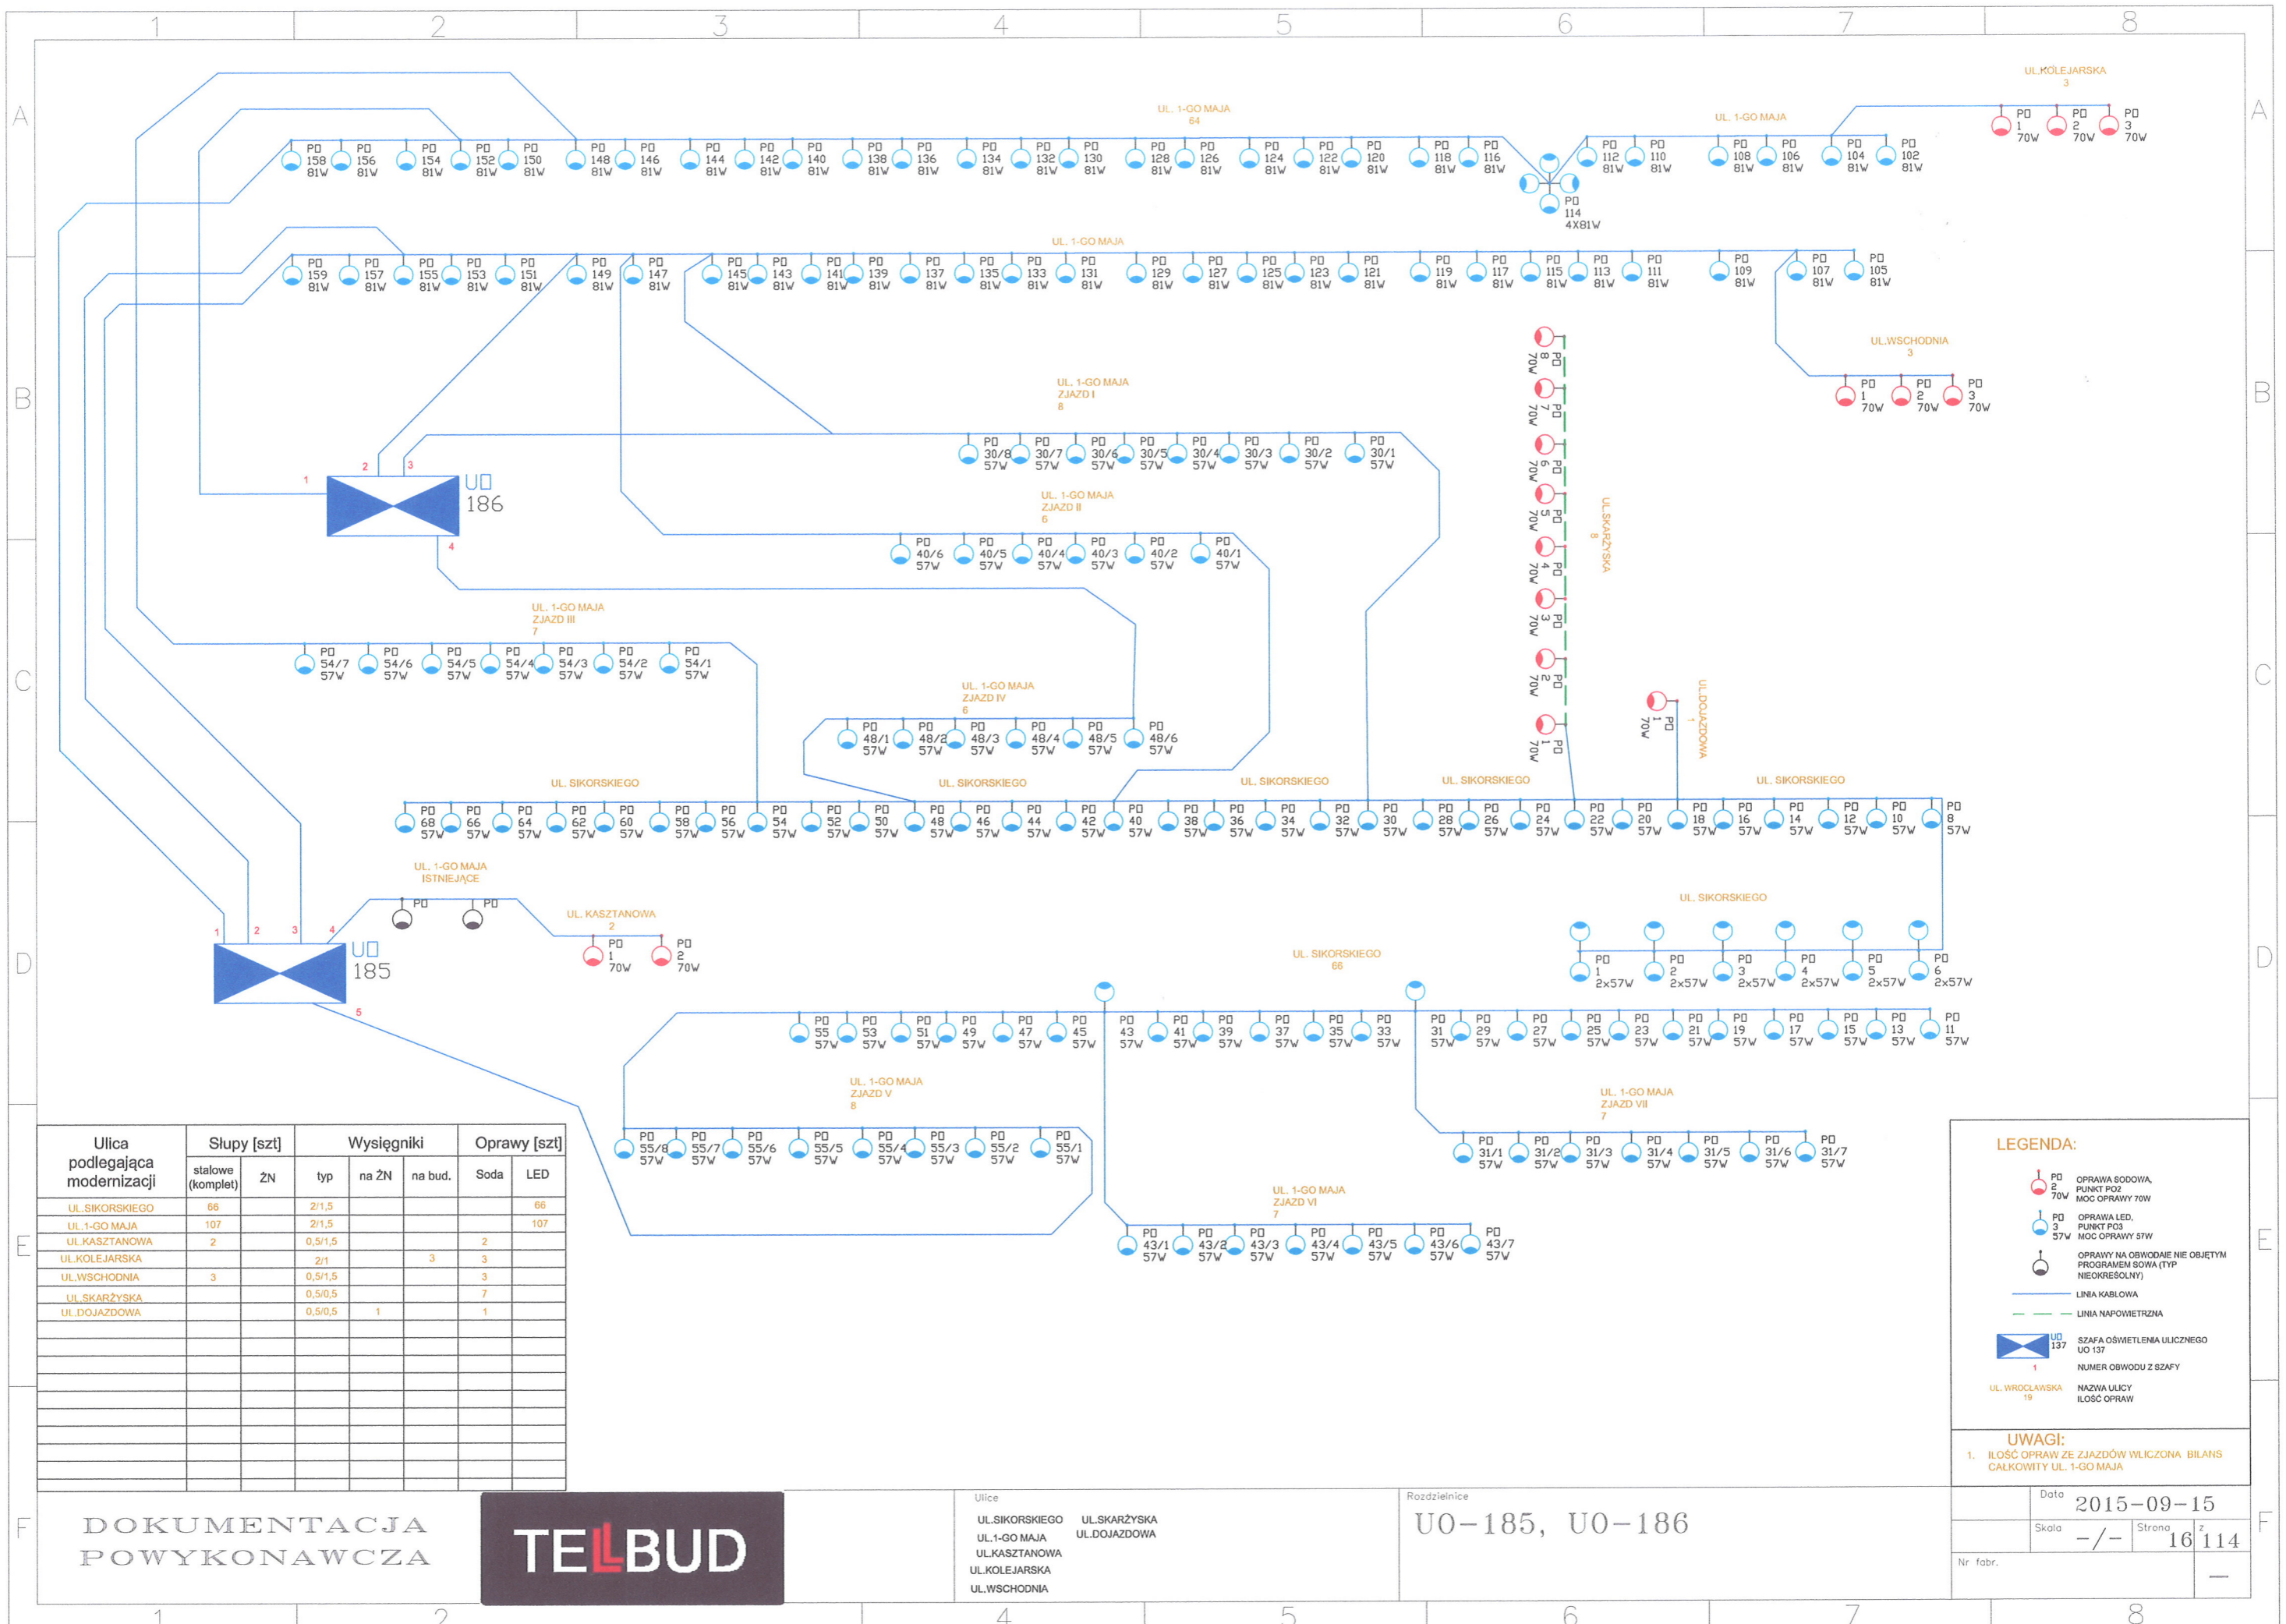

Ulica podlegająca modernizacji	Stupy [szt]		Wysięgniki			Oprawy [szt]	
	stalowe (komplet)	ŻN	typ	na ŻN	na bud.	Soda	LED
UL. SIKORSKIEGO	66		2/1,5				66
UL. 1-GO MAJA	107		2/1,5				107
UL. KASZTANOWA	2		0,5/1,5			2	
UL. KOLEJARSKA			2/1		3		3
UL. WSCHODNIA	3		0,5/1,5				3
UL. SKARŻYŃSKA			0,5/0,5				7
UL. DOJAZDOWA			0,5/0,5	1			1

**LEGENDA:**

- OPRAWA SODOWA, PUNKT PD2, MOC OPRAWY 70W
- OPRAWA LED, PUNKT PD3, MOC OPRAWY 57W
- OPRAWY NA OBIWODNIE NIE OBJĘTYM PROGRAMEM SOWA (TYP NIEOKREŚLONY)
- LINIA KABLOWA
- SZAFKA OŚWIETLENIA ULICZNEGO UO 137
- NUMER OBIWODU Z SZAFY
- NAZWA ULICY IŁOŚĆ OPRAW

**UWAGI:**  
1. IŁOŚĆ OPRAW ZE ZJAZDÓW WLICZONA BILANS CAŁKOWITY UL. 1-GO MAJA

Data	2015-09-15	
Skala	-/-	Strona z 114
Nr fabr.	-	

DOKUMENTACJA  
POWYKONAWCZA



Ulice  
UL. SIKORSKIEGO  
UL. 1-GO MAJA  
UL. KASZTANOWA  
UL. KOLEJARSKA  
UL. WSCHODNIA

Rozdzielnice  
UO-185, UO-186