
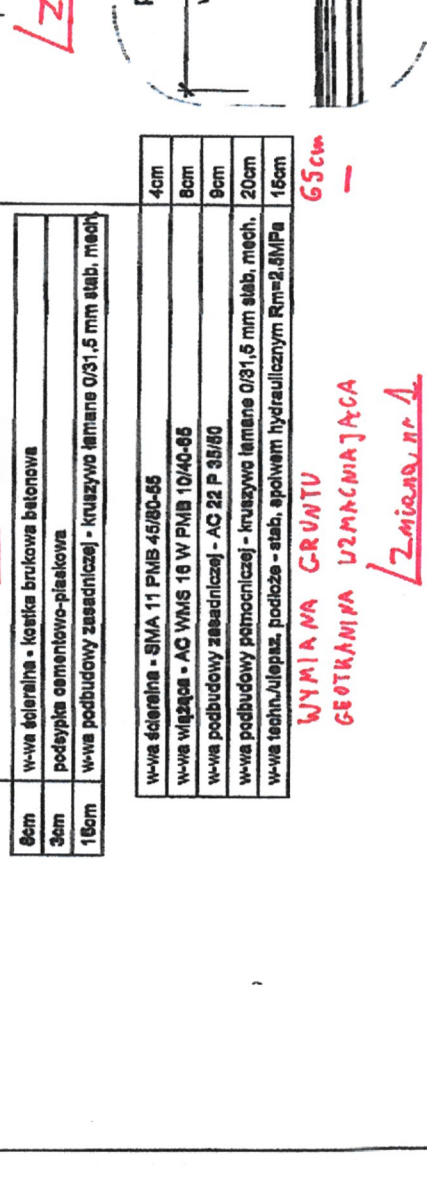




PRZEKRÓJ ULICY DŁUGIEJ (DP 3404D)

droga jednojezdniowa dwupasmowa
Klasa techniczna Z
Vp=40 km/h
KR4

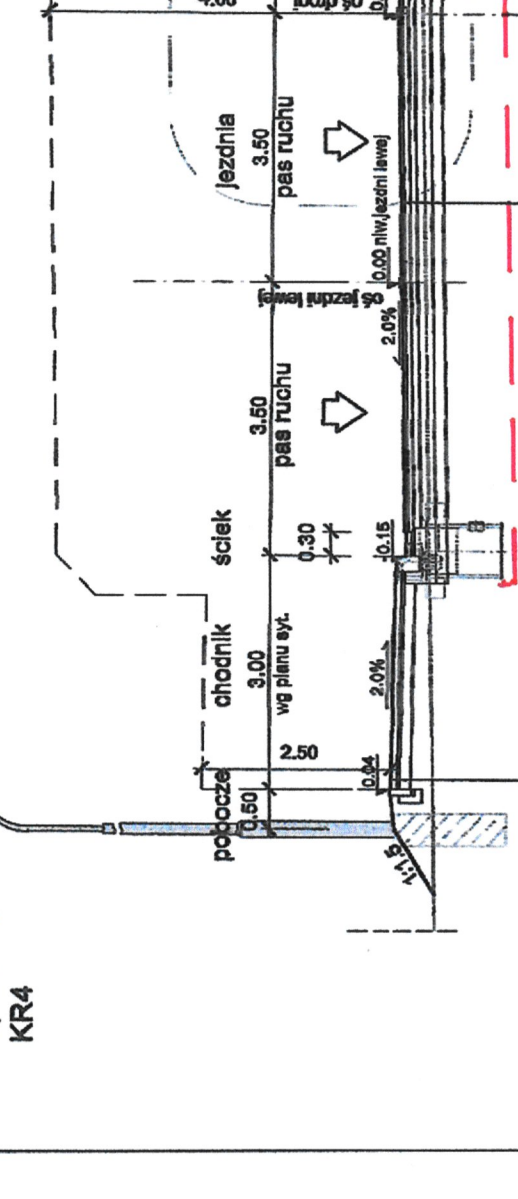



PRZEKRÓJ ULICY WYSZYŃSKIEGO (DP 3405D)

droga jednojezdniowa jednopasmowa
Klasa techniczna Z
Vp=40 km/h
KR2

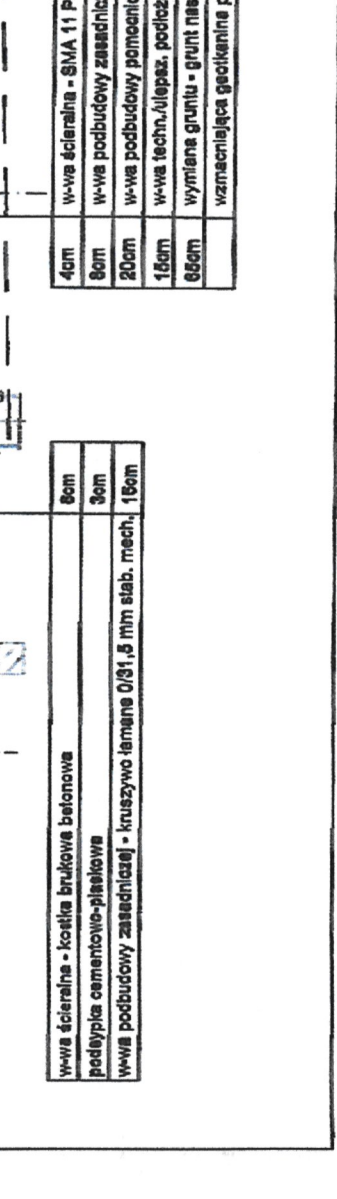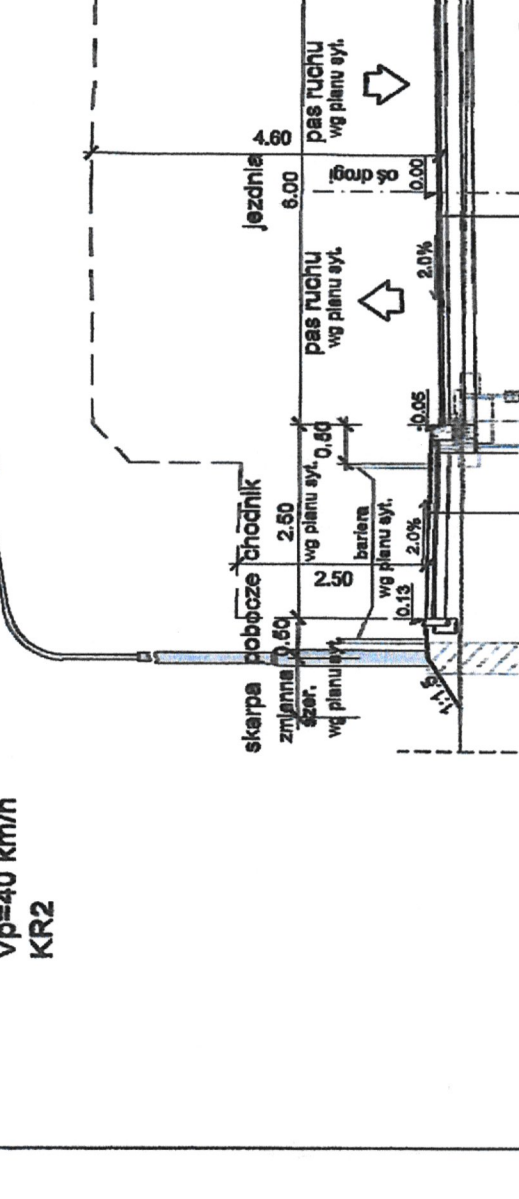



PRZEKRÓJ DROGOWY DP 3407D

droga jednojezdniowa dwupasmowa
Klasa techniczna Z
Vp=50 km/h
KR3

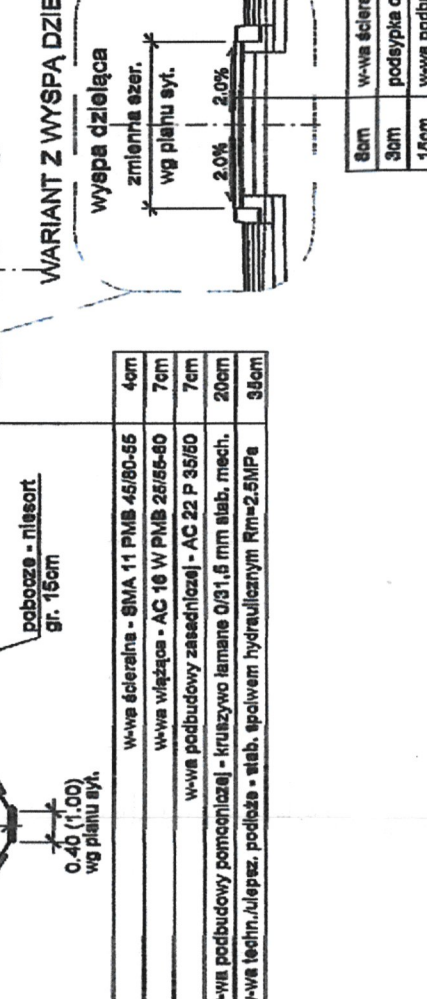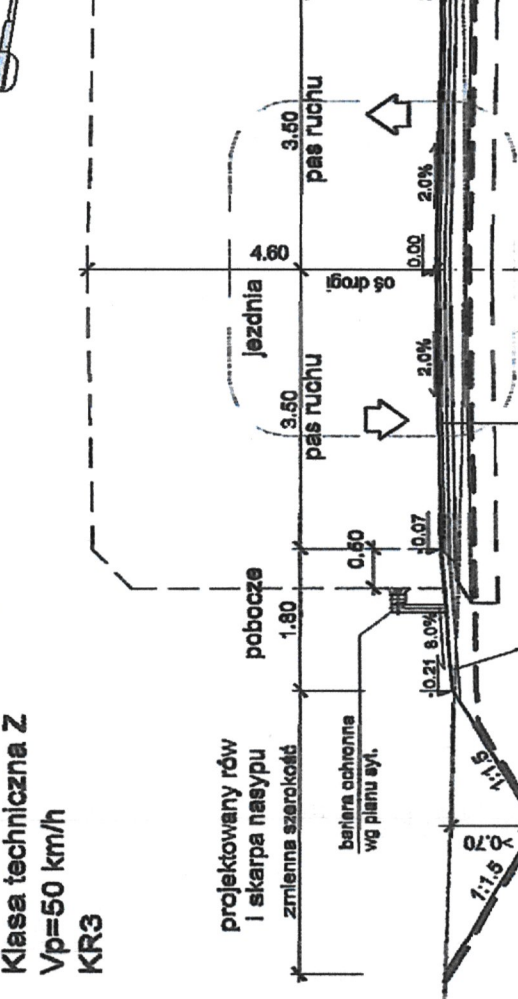



PRZEKRÓJ ULICZNY DP 3407D

droga jednojezdniowa dwupasmowa
Klasa techniczna Z
Vp=50 km/h
KR3

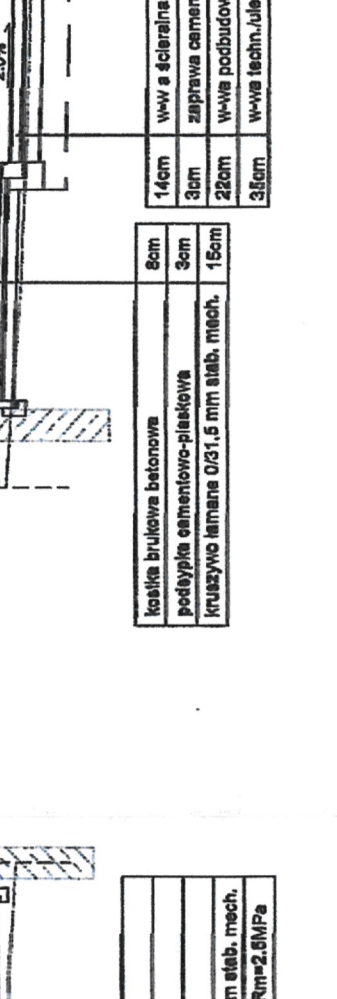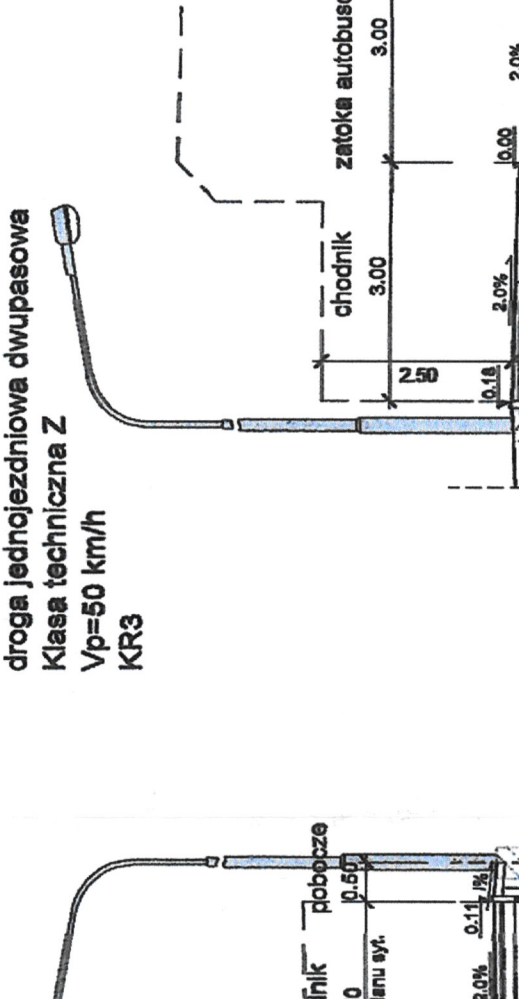



PRZEKRÓJ ULICY WYSOCKIEGO ZACH. (DP 3402 D)

droga jednojezdniowa
Klasa techniczna Z
Vp=40 km/h
KR4

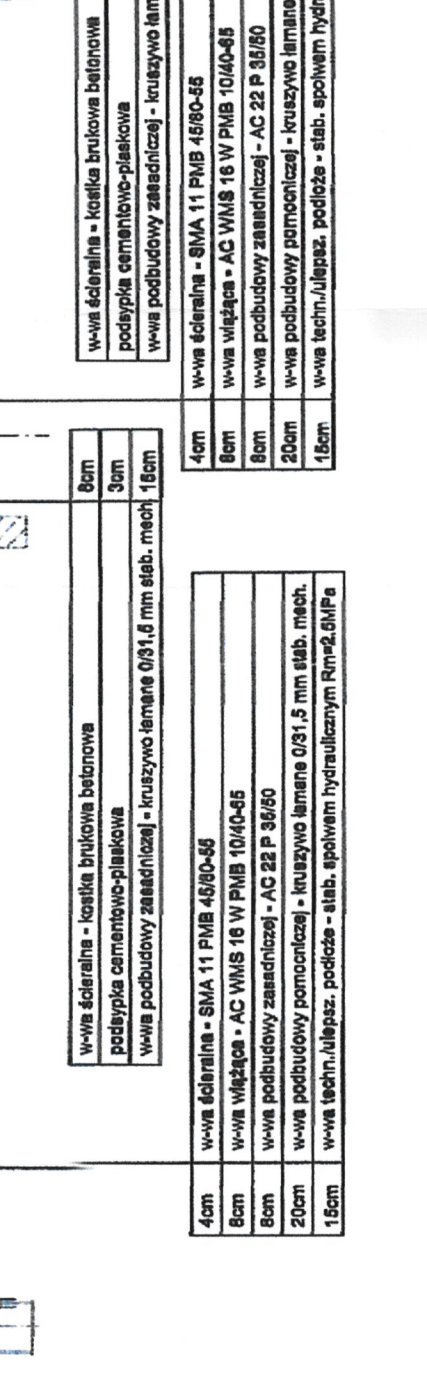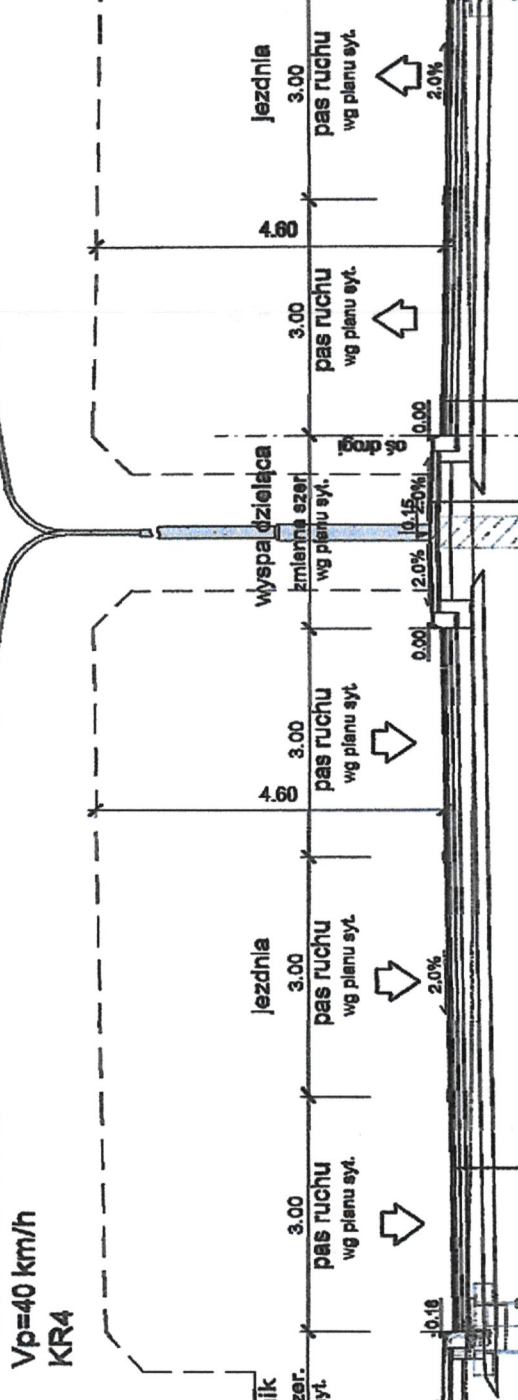


PRZEKRÓJ ULICY WYSOCKIEGO WSCH. (DP 3402 D)

droga jednojezdniowa
Klasa techniczna Z
Vp=40 km/h
KR4

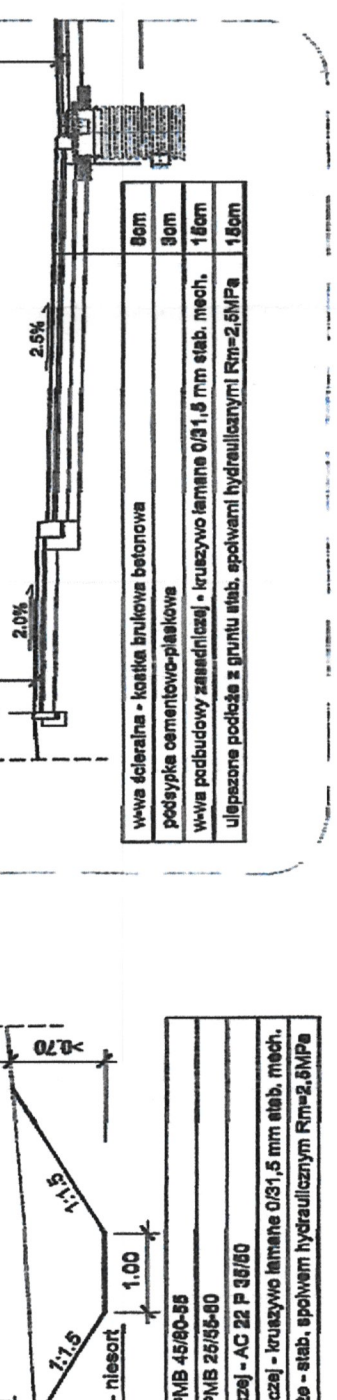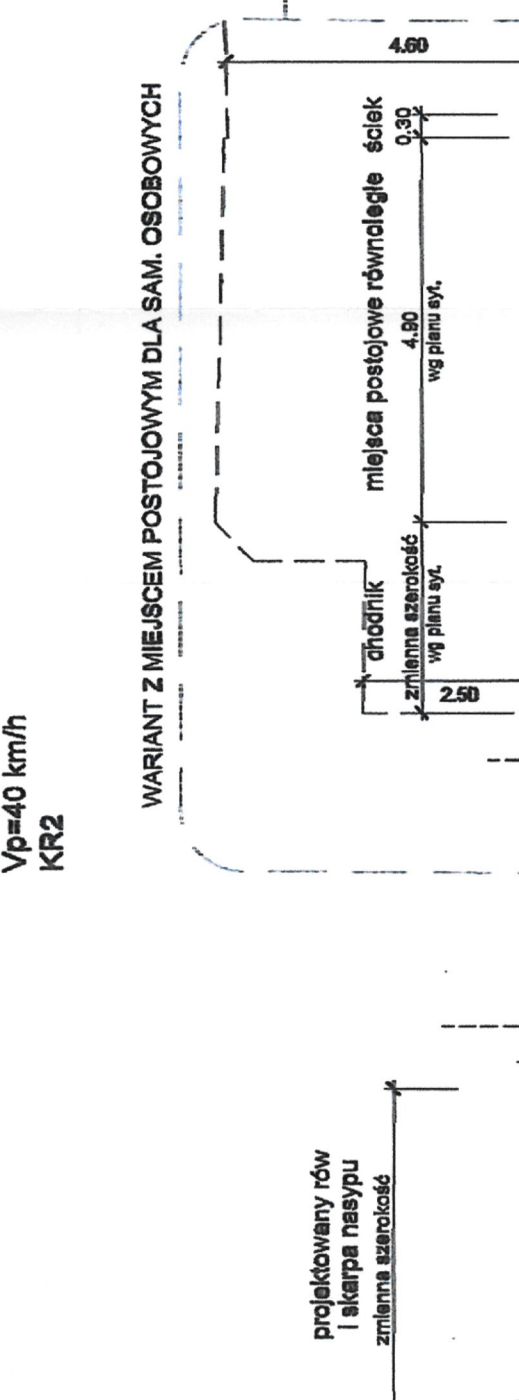



PRZEKRÓJ ULICY WYSOCKIEGO WSCH. (DP 3402 D)

droga jednojezdniowa
Klasa techniczna Z
Vp=40 km/h
KR4

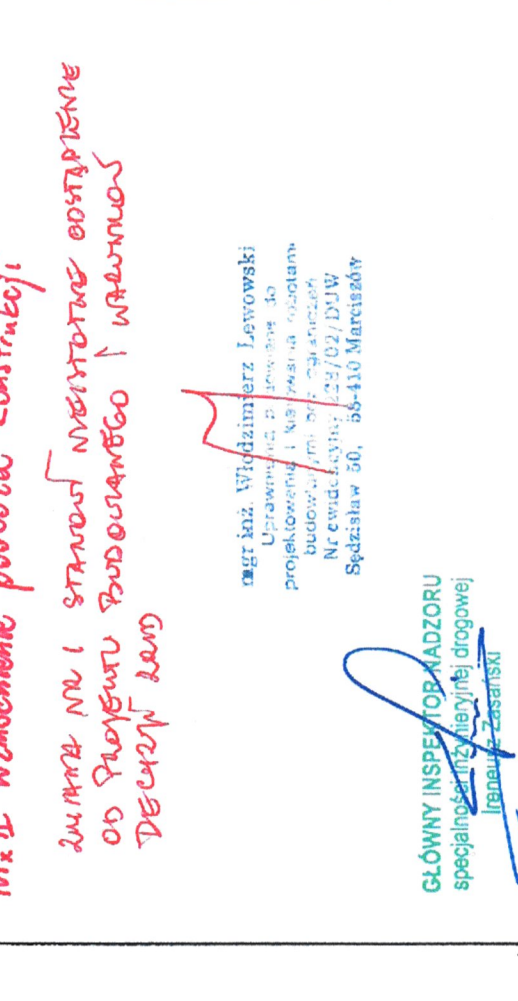

PRZEKRÓJ ULICY CHROBREGO (DP-3403D)

droga jednojezdniowa jednokierunkowa
Klasa techniczna Z
Vp=40 km/h
KR2

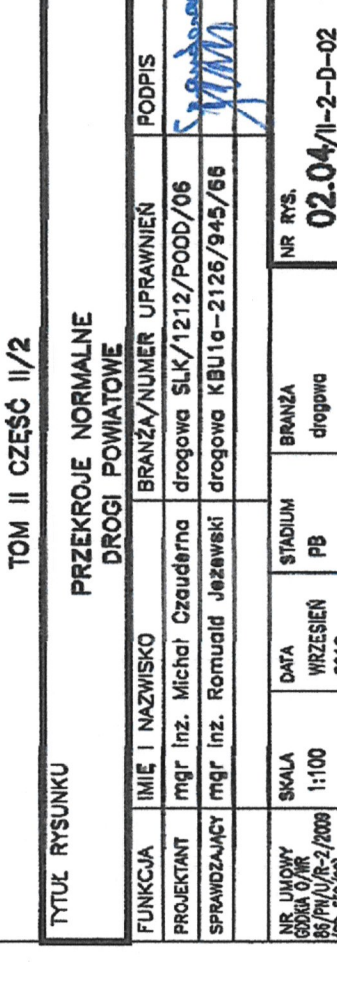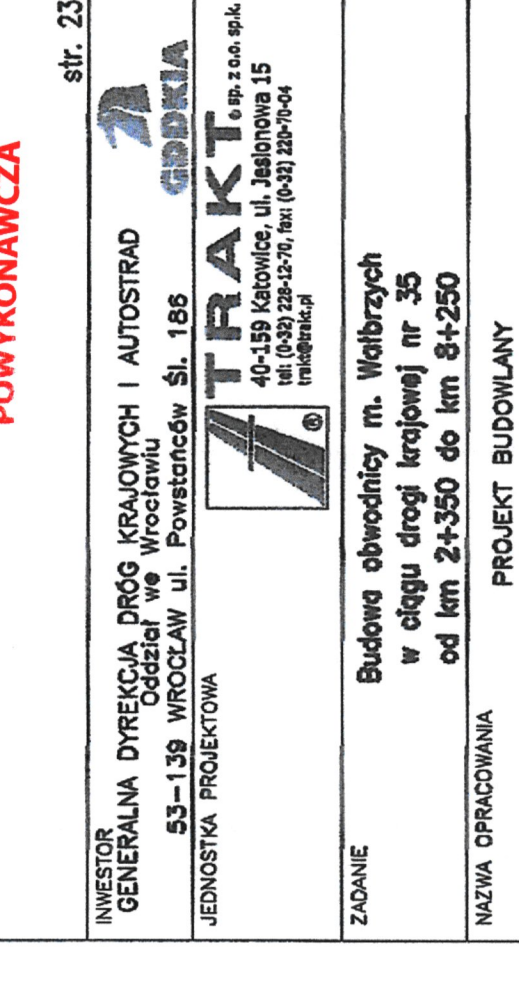

Zmiany:
Mx 1. Wzmacnienie podłoża konstrukcji


GŁÓWNY INSPEKTOR

DOKUMENTACJA
POWYKONAWCZA

str. 23

INWESTOR
GENERALNA DYREKCJA DRÓG KRAJOWYCH I AUTOSTRAD
Oddział w Wrocławiu
53-139 Wrocław ul. Powstańców Śl. 186
JEDNOSTKA PROJEKTOWA

TRAKT

ZADANIE
w ciągu drogi krajowej nr 35
od km 2+350 do km 8+250
PROJEKT BUDOWLANY
TOM II CZĘŚĆ II/2

NAZWA OPRACOWANIA
TYTUŁ RYSUNKU
DROGI POWIATOWE UPRAMNIEN

FUNKCJA	IMIĘ I NAZWISKO	BRANŻA/NUMER UPRAWNIEN	PODPIS
PROJEKTANT	mgr inż. Michał Czuderna	drogowe SKL/1212/POOD/06	
