


PRZEKRÓJ POPRZECZNY A-A



PRZEKRÓJ POPRZECZNY B-B

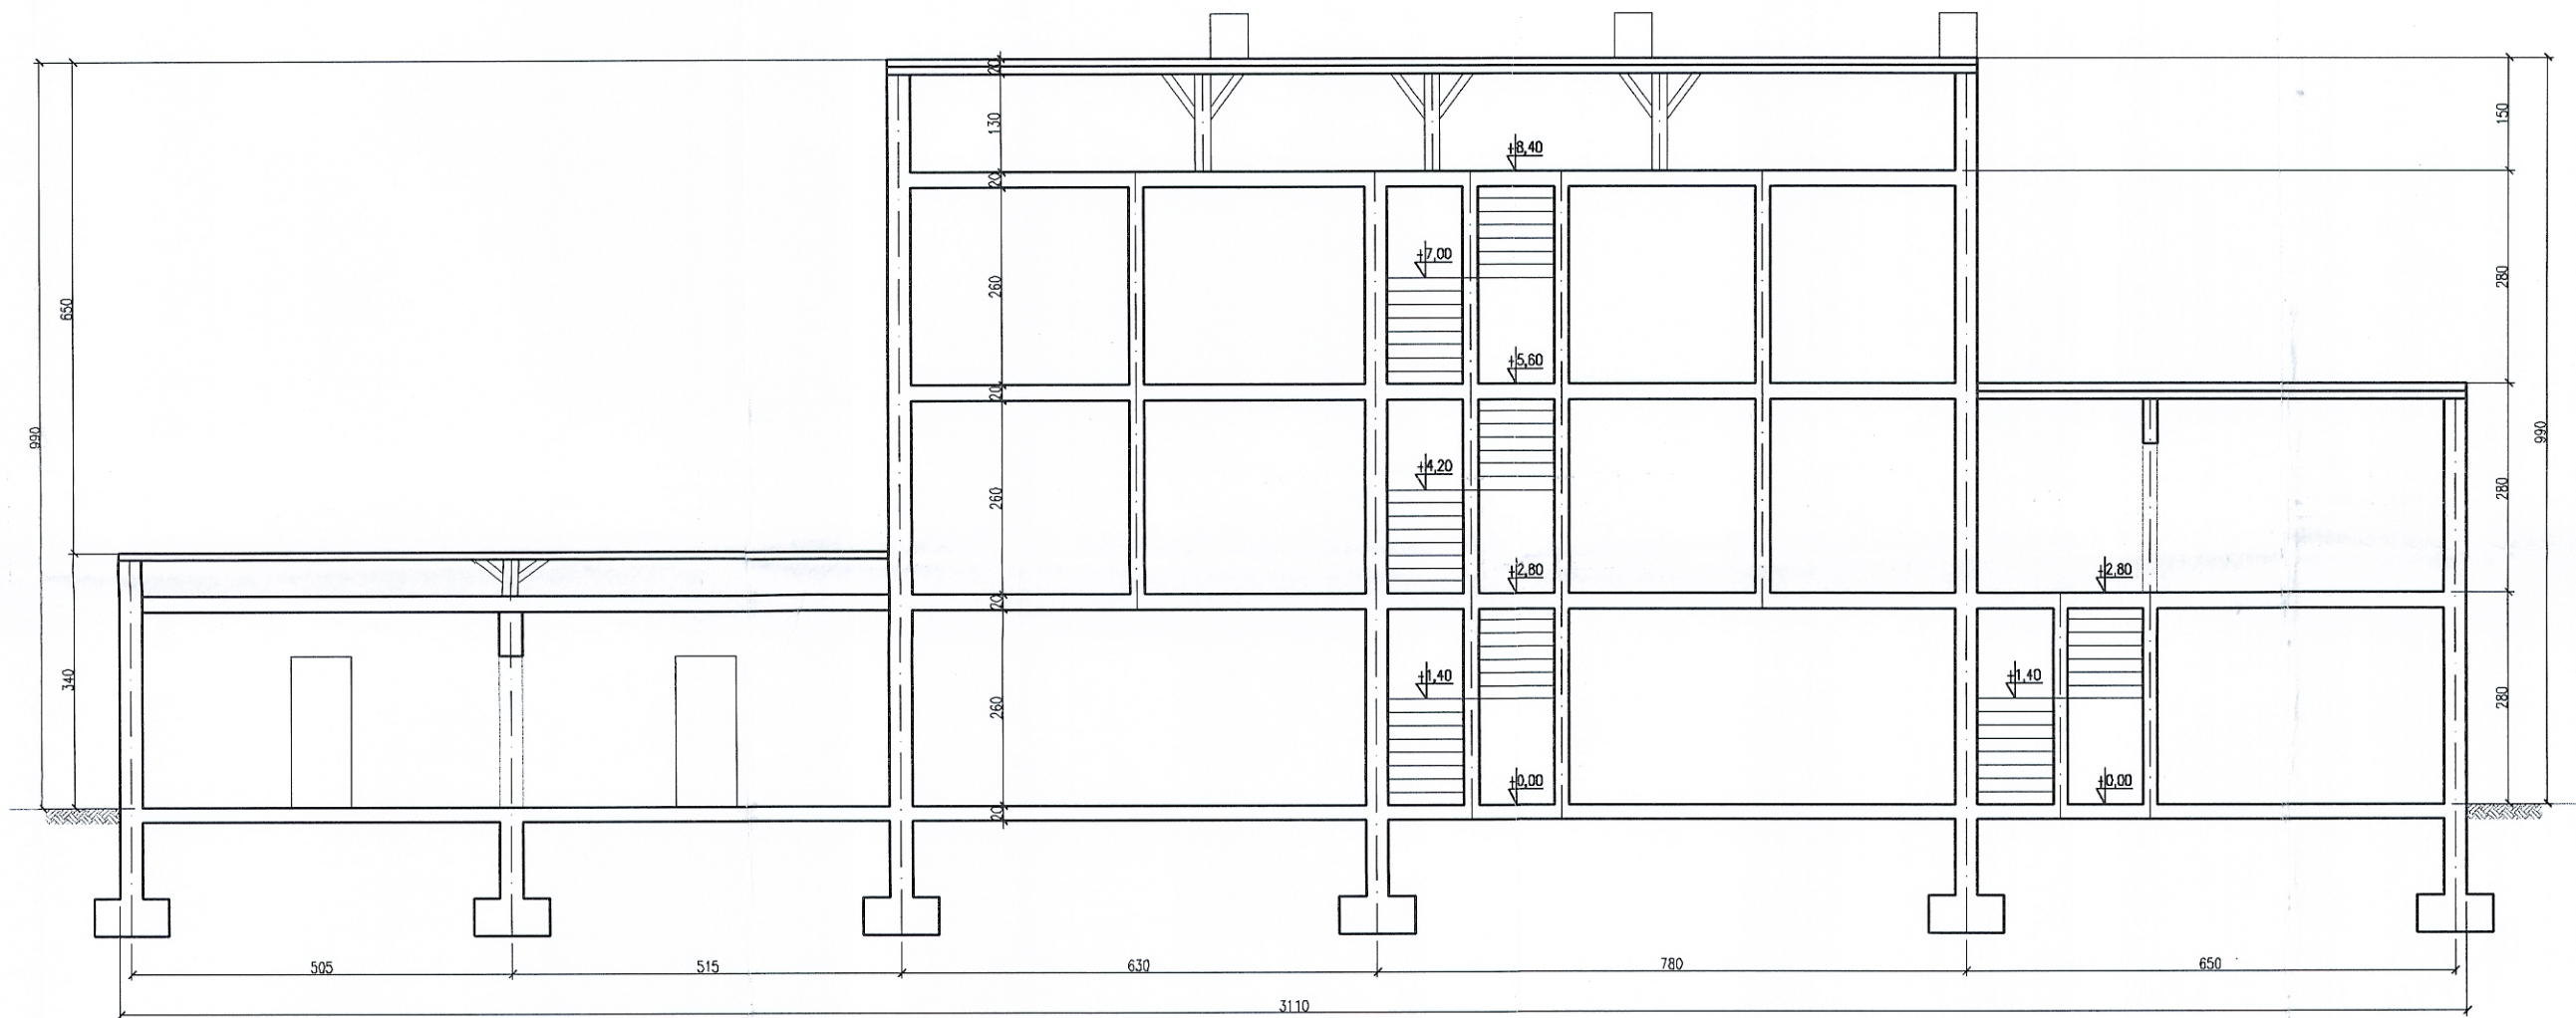