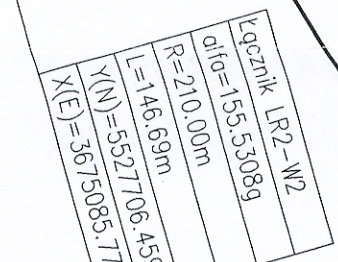


RZUT Z GÓRY

UWAGI: