


Mieroszów
DK-35

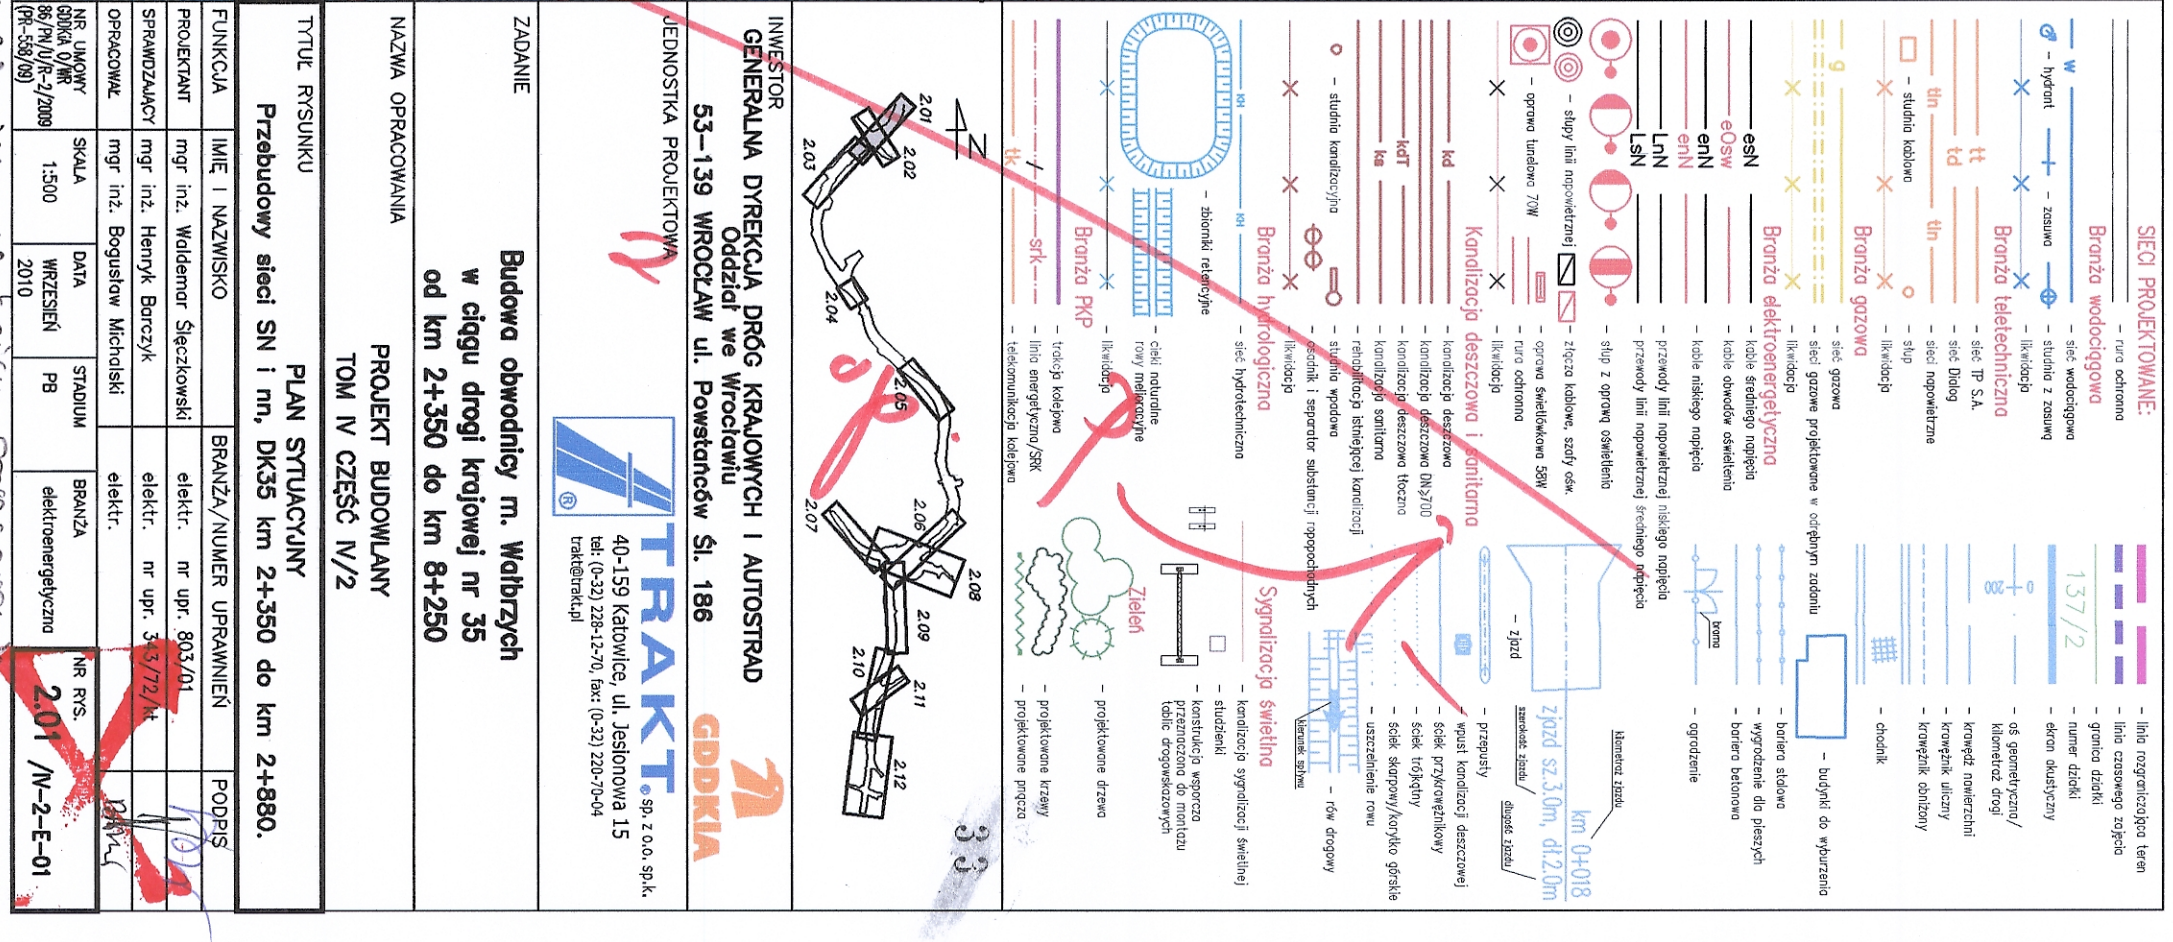

INWESTOR
ZAK
GDDKA

NAZWA OPRACOWANIA PROJEKT BUDOWLANY	

		NR RYS.	2.01 / N-2-E-01