


**Załącznik nr 4-11 do TWM znak TT-4/TWM-19/2010
z dnia 27-07-2010
Budowa obwodnicy w ciągu drogi krajowej nr 35
Wałbrzych
ul. Żeromskiego**

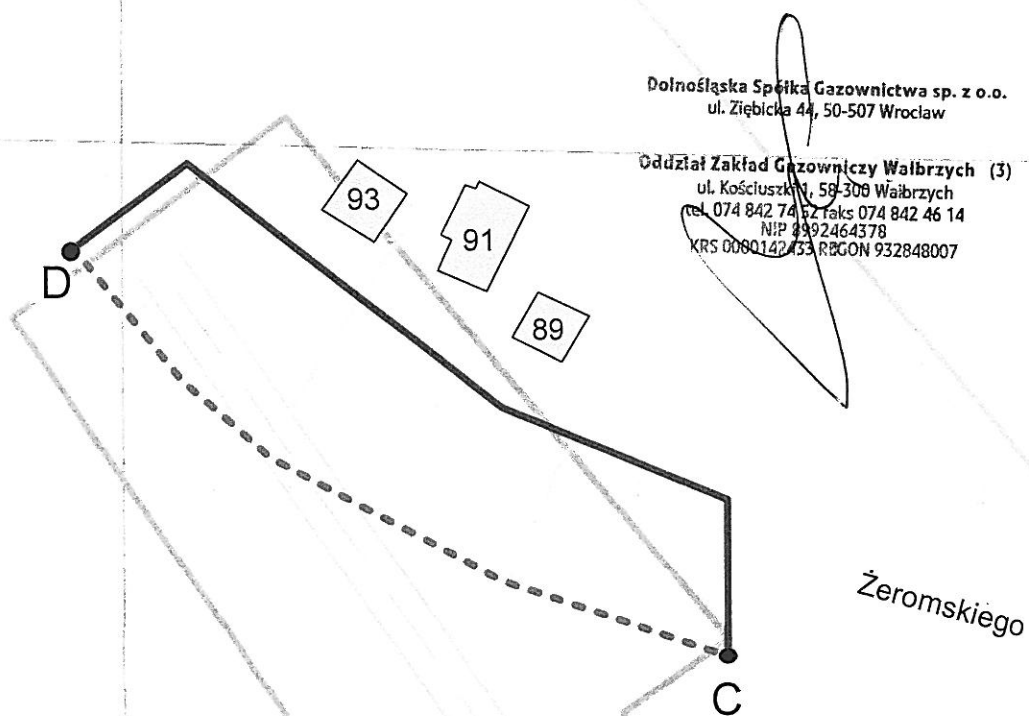

ZA ZGODNOŚĆ Z ORYGINAŁEM
Wojciech Specjalek

ODCINKI SIECI

C - D - gazociąg n/c de 160 długość ok. 120 mb

LEGENDA

Istniejący gazociąg n/c

----- Sieć gazowa przewidziana do przełożenia

————— Orientacyjna trasa przekładanego gazociągu

□ Budynki dla których należy zaprojektować przyłącza

C, D – punkty wpięcia projektowanego gazociągu

BRAK SKALI