
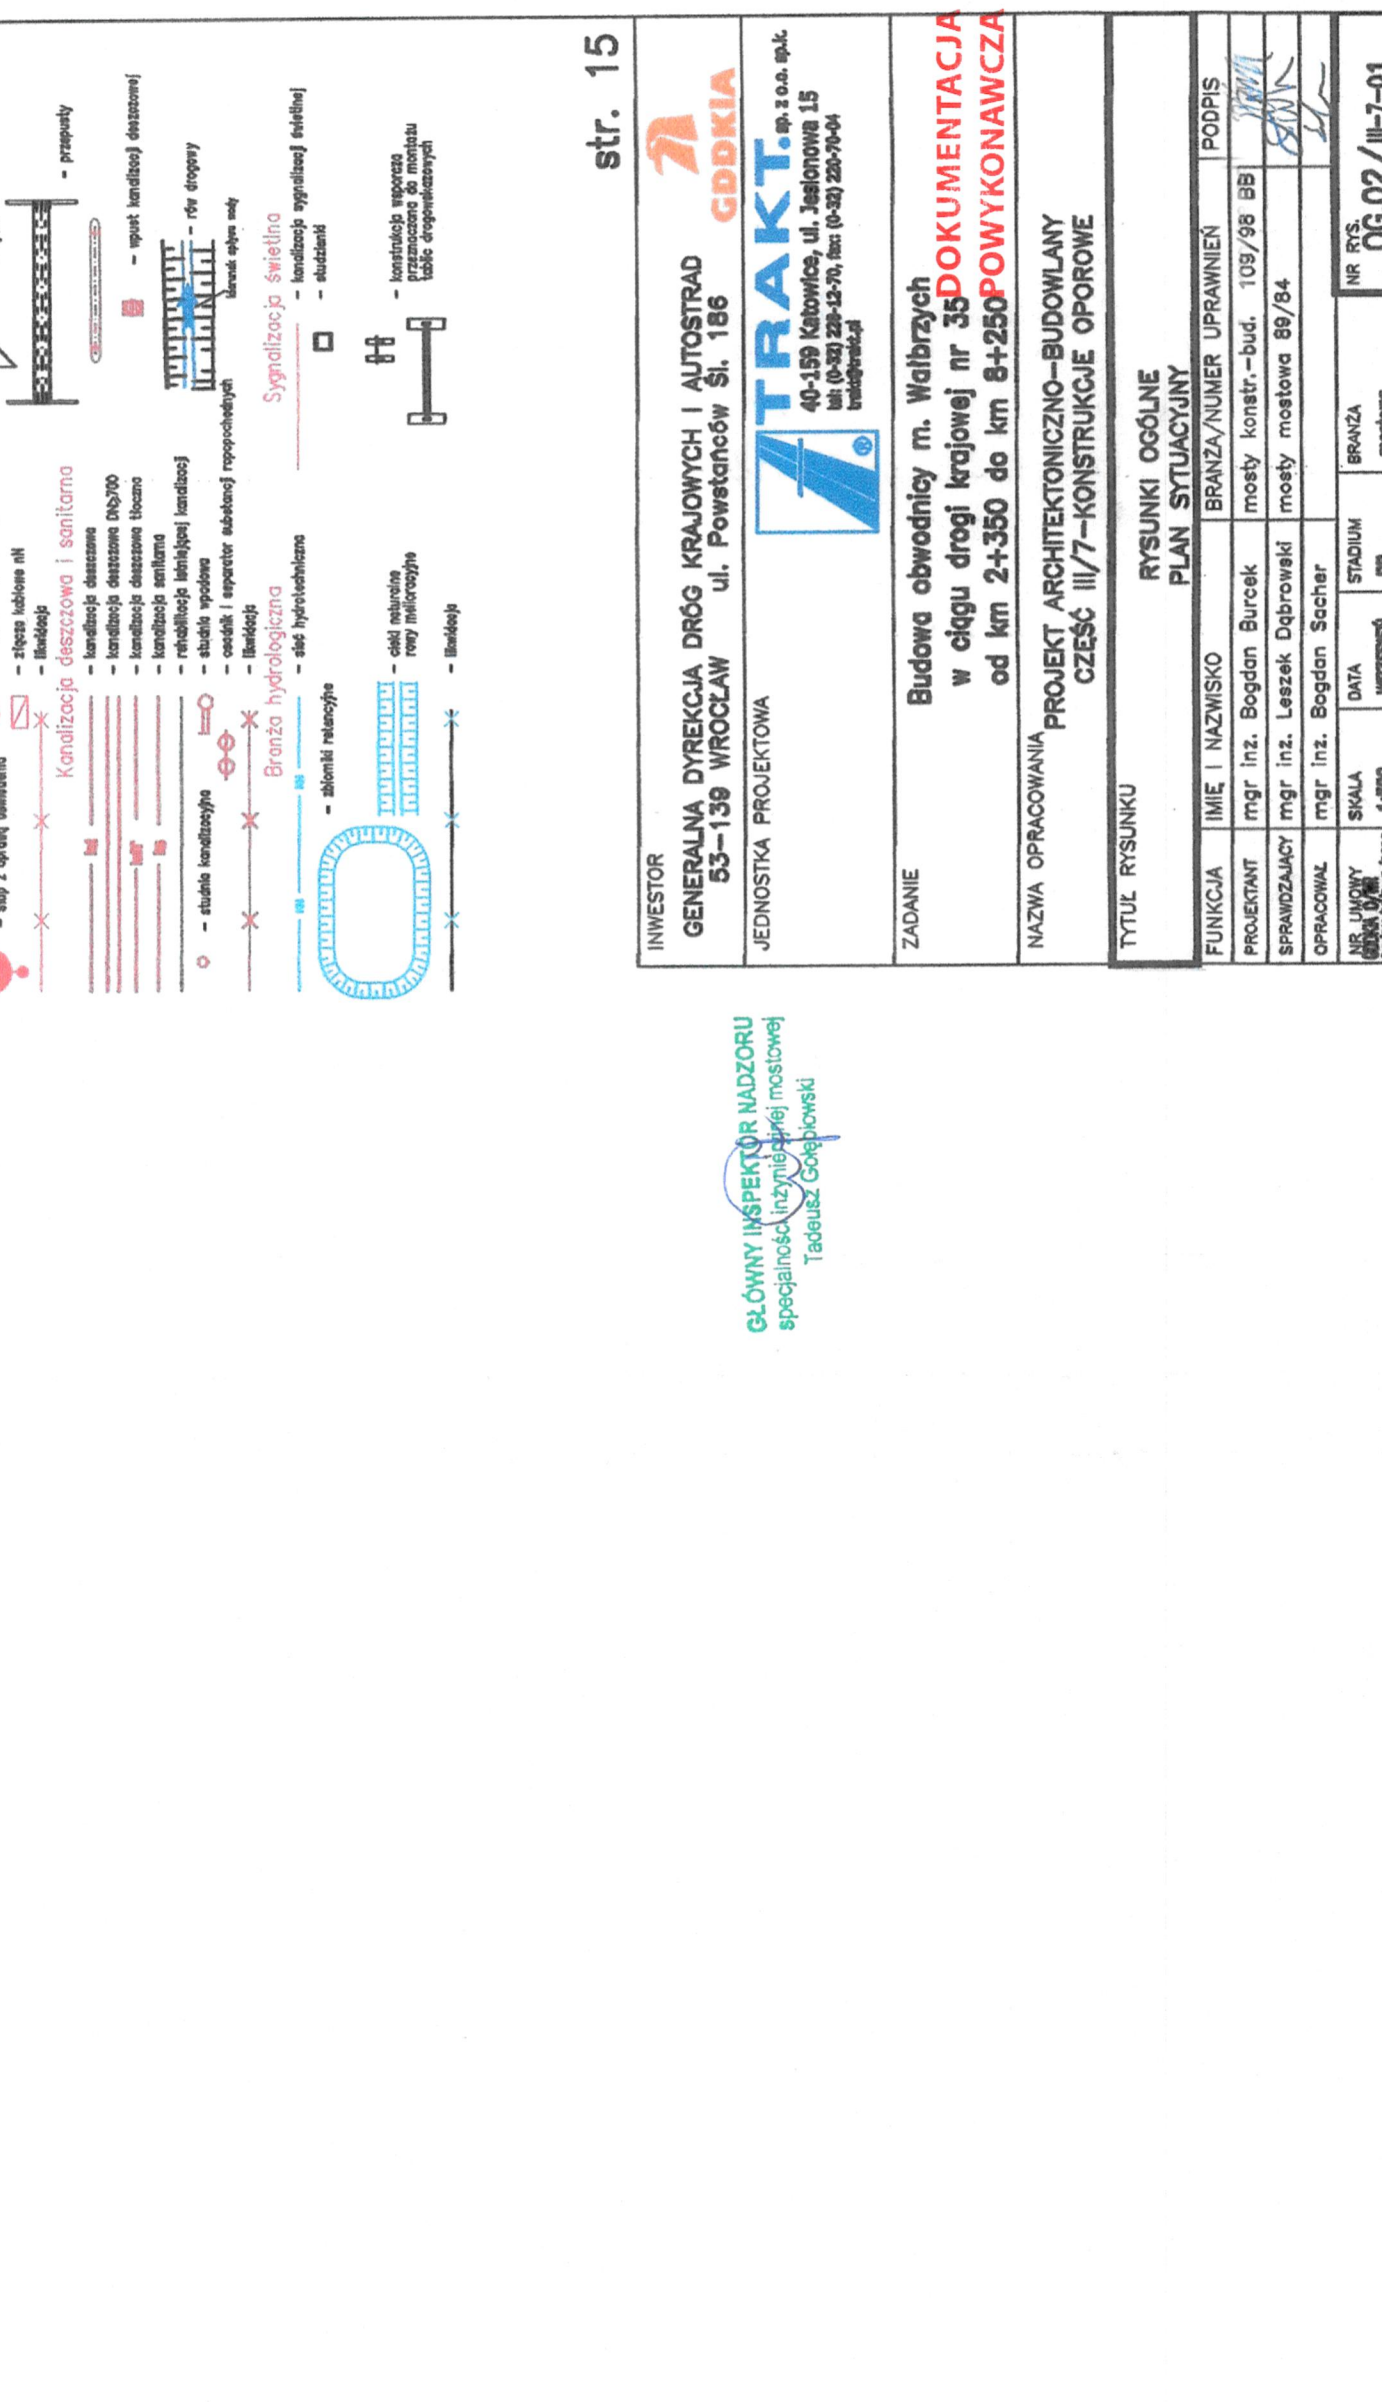
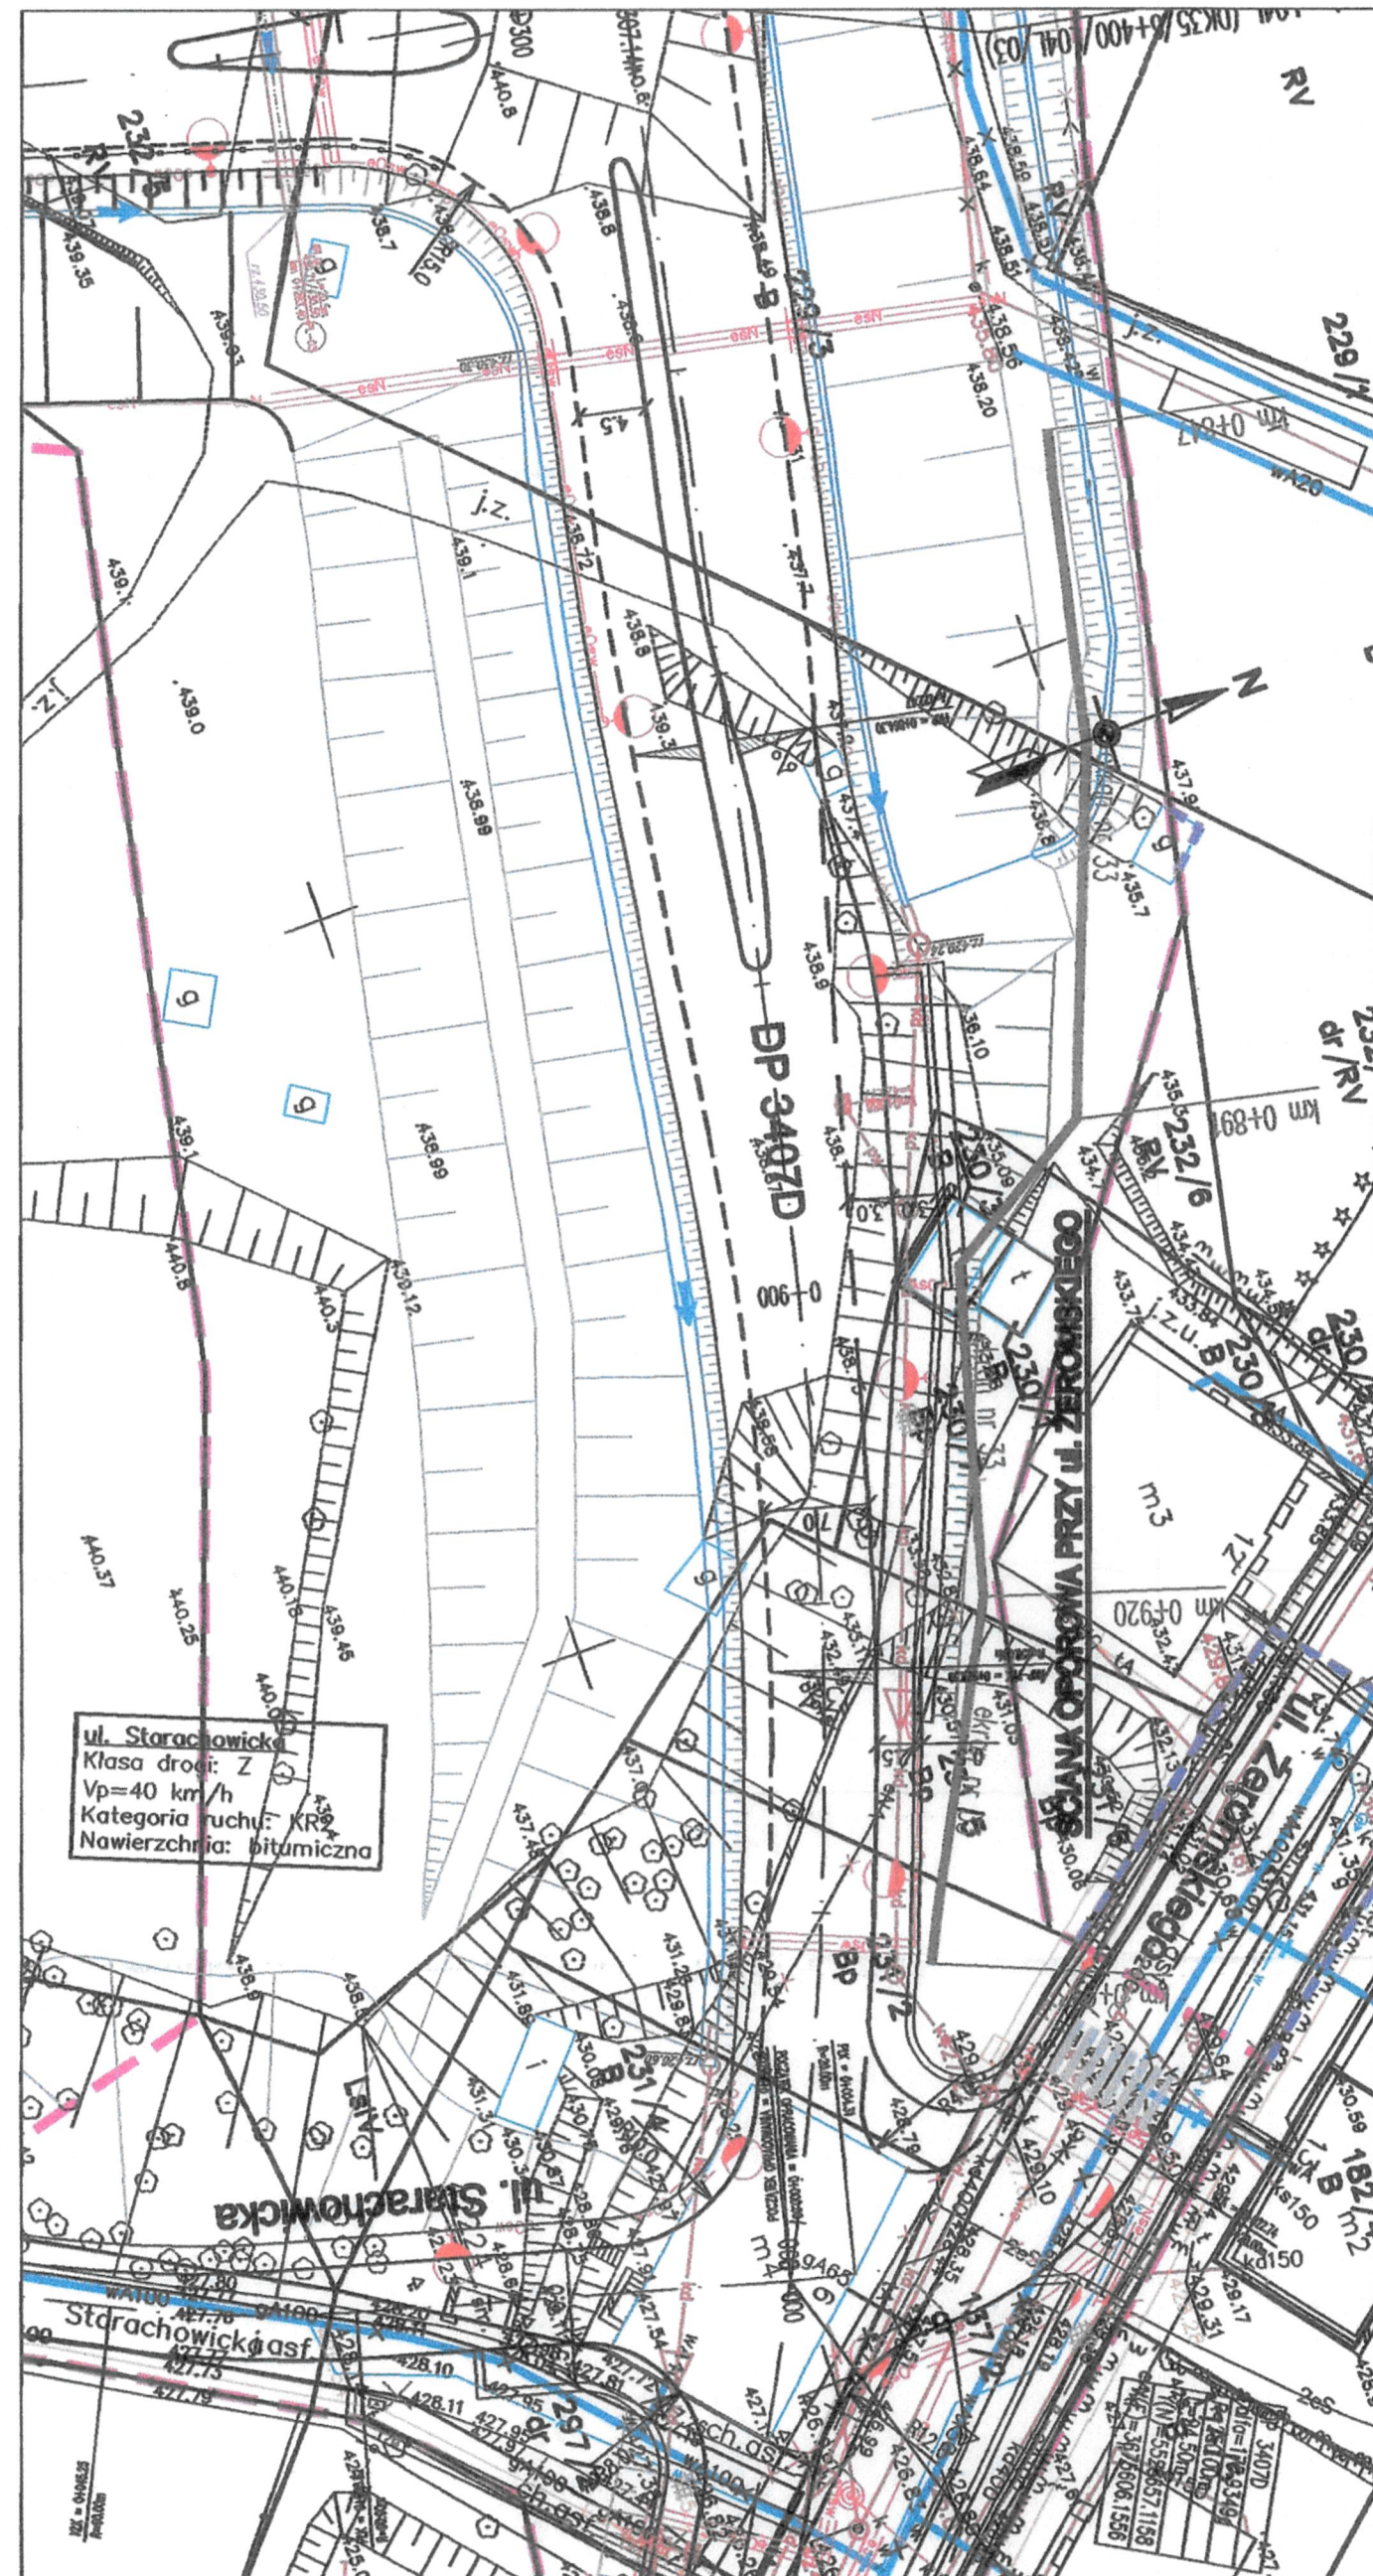
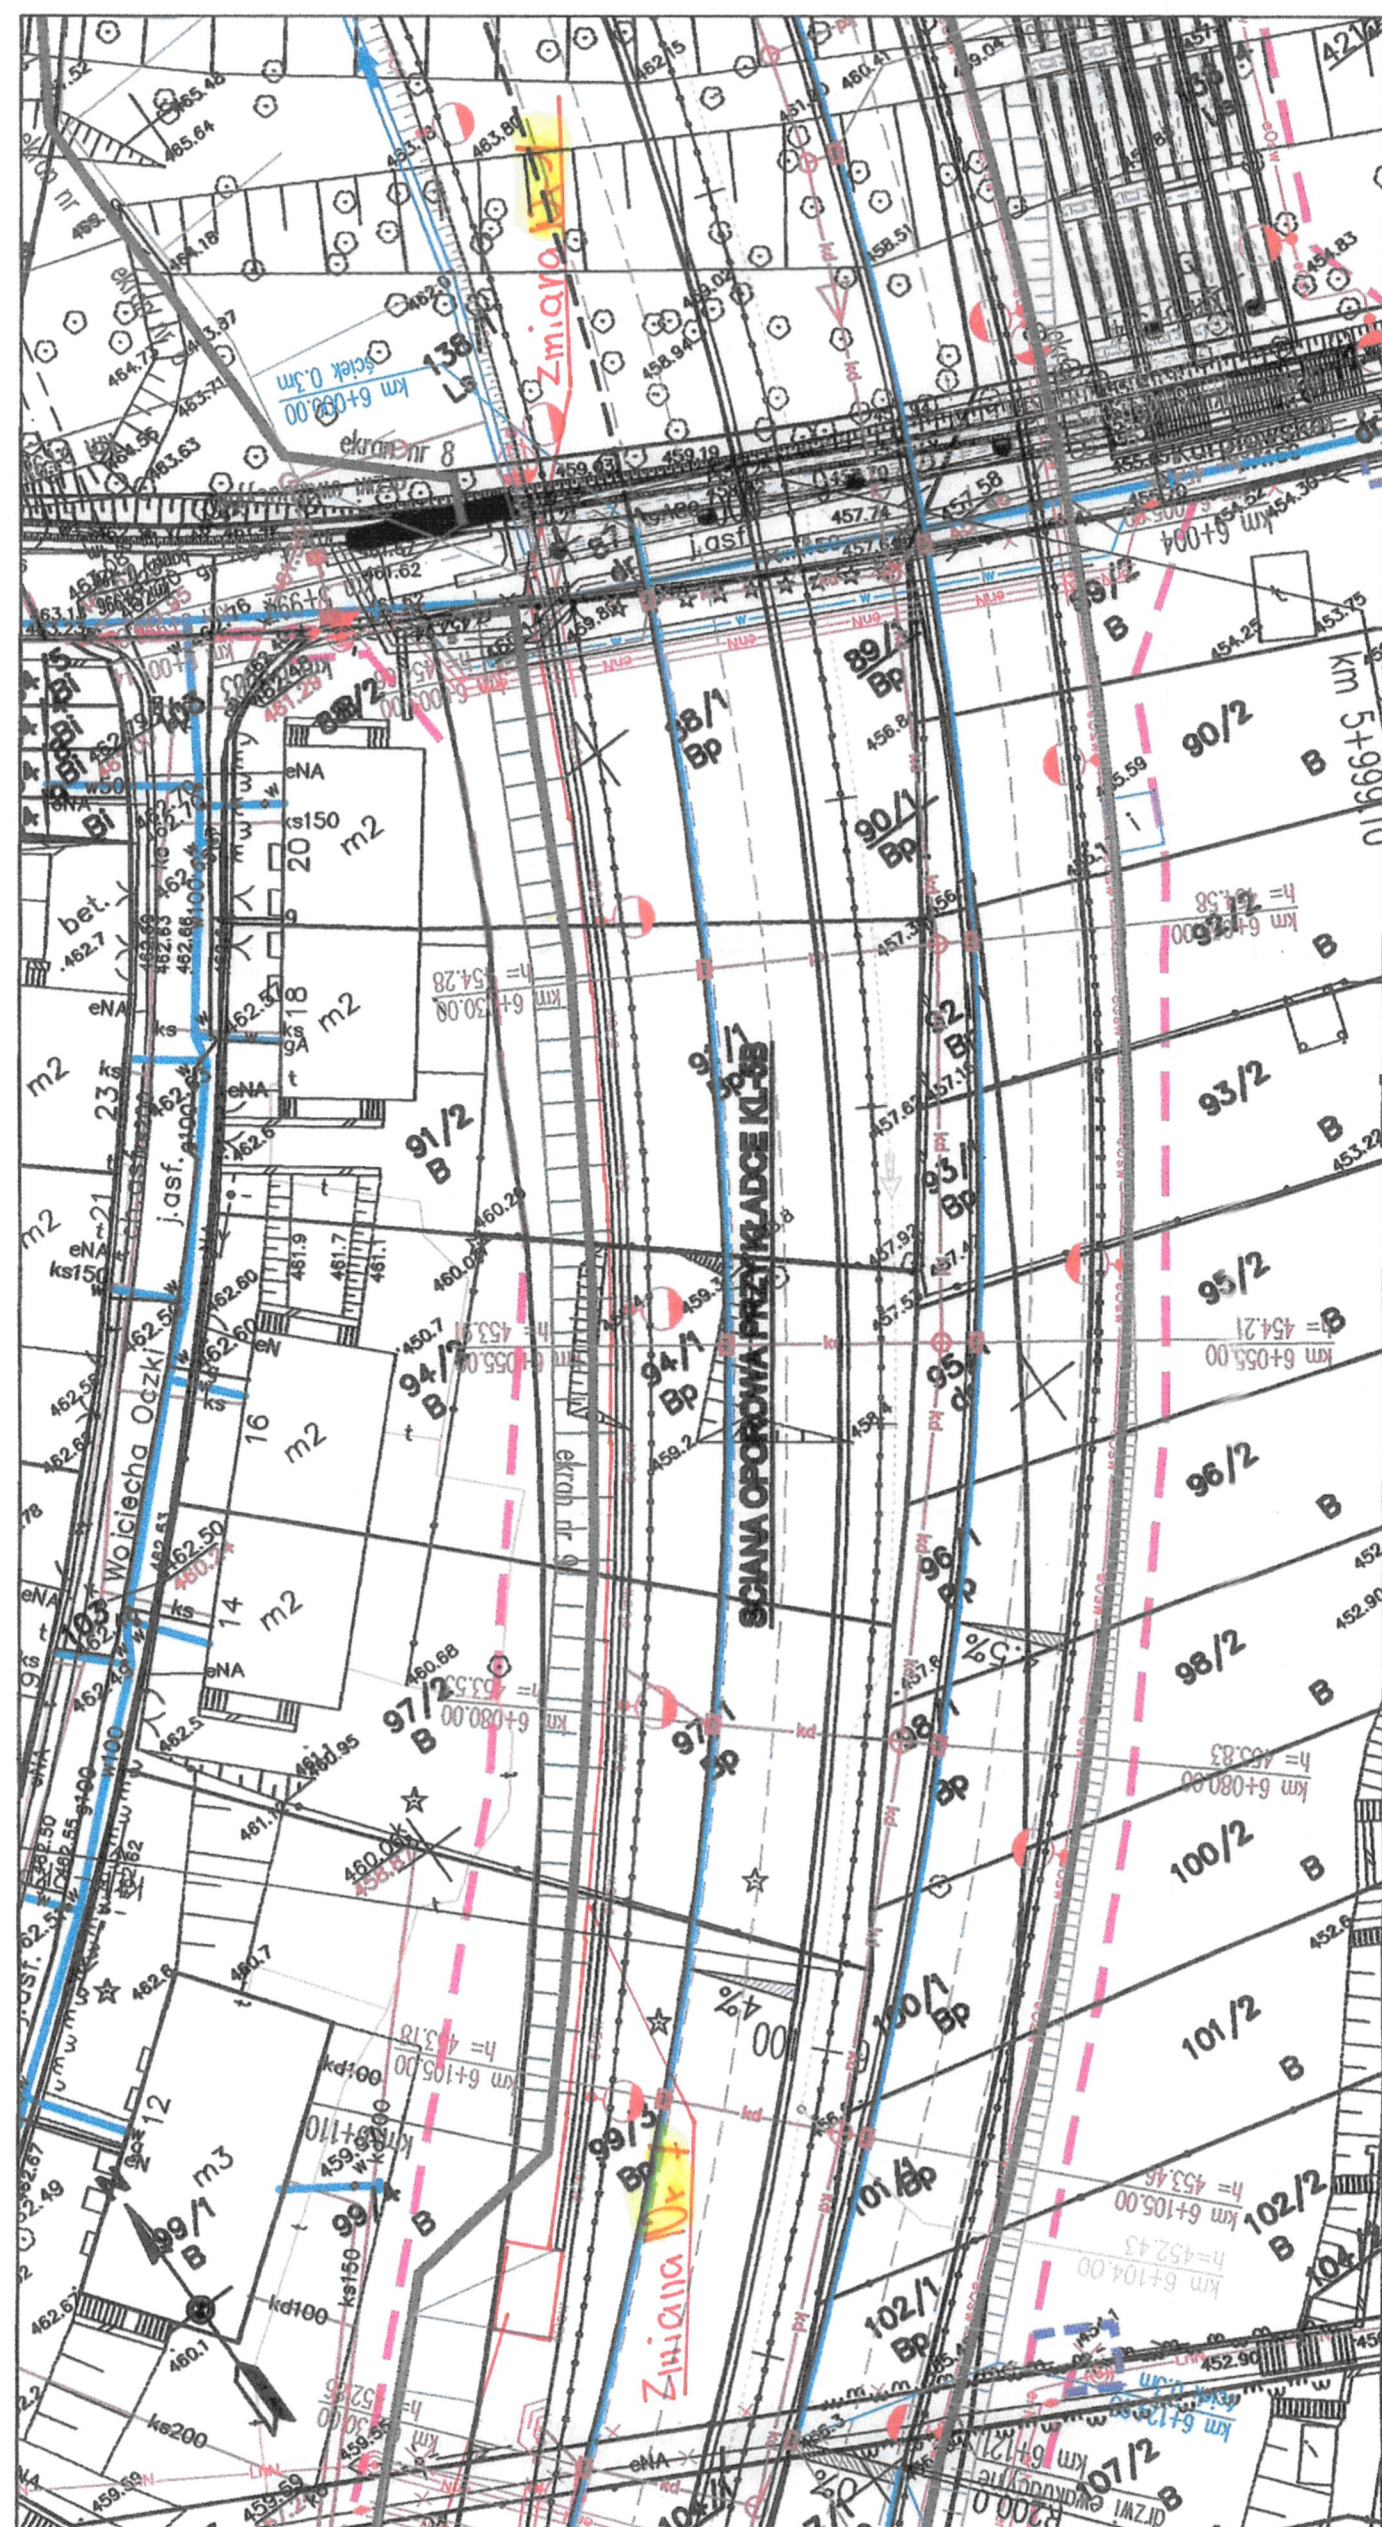
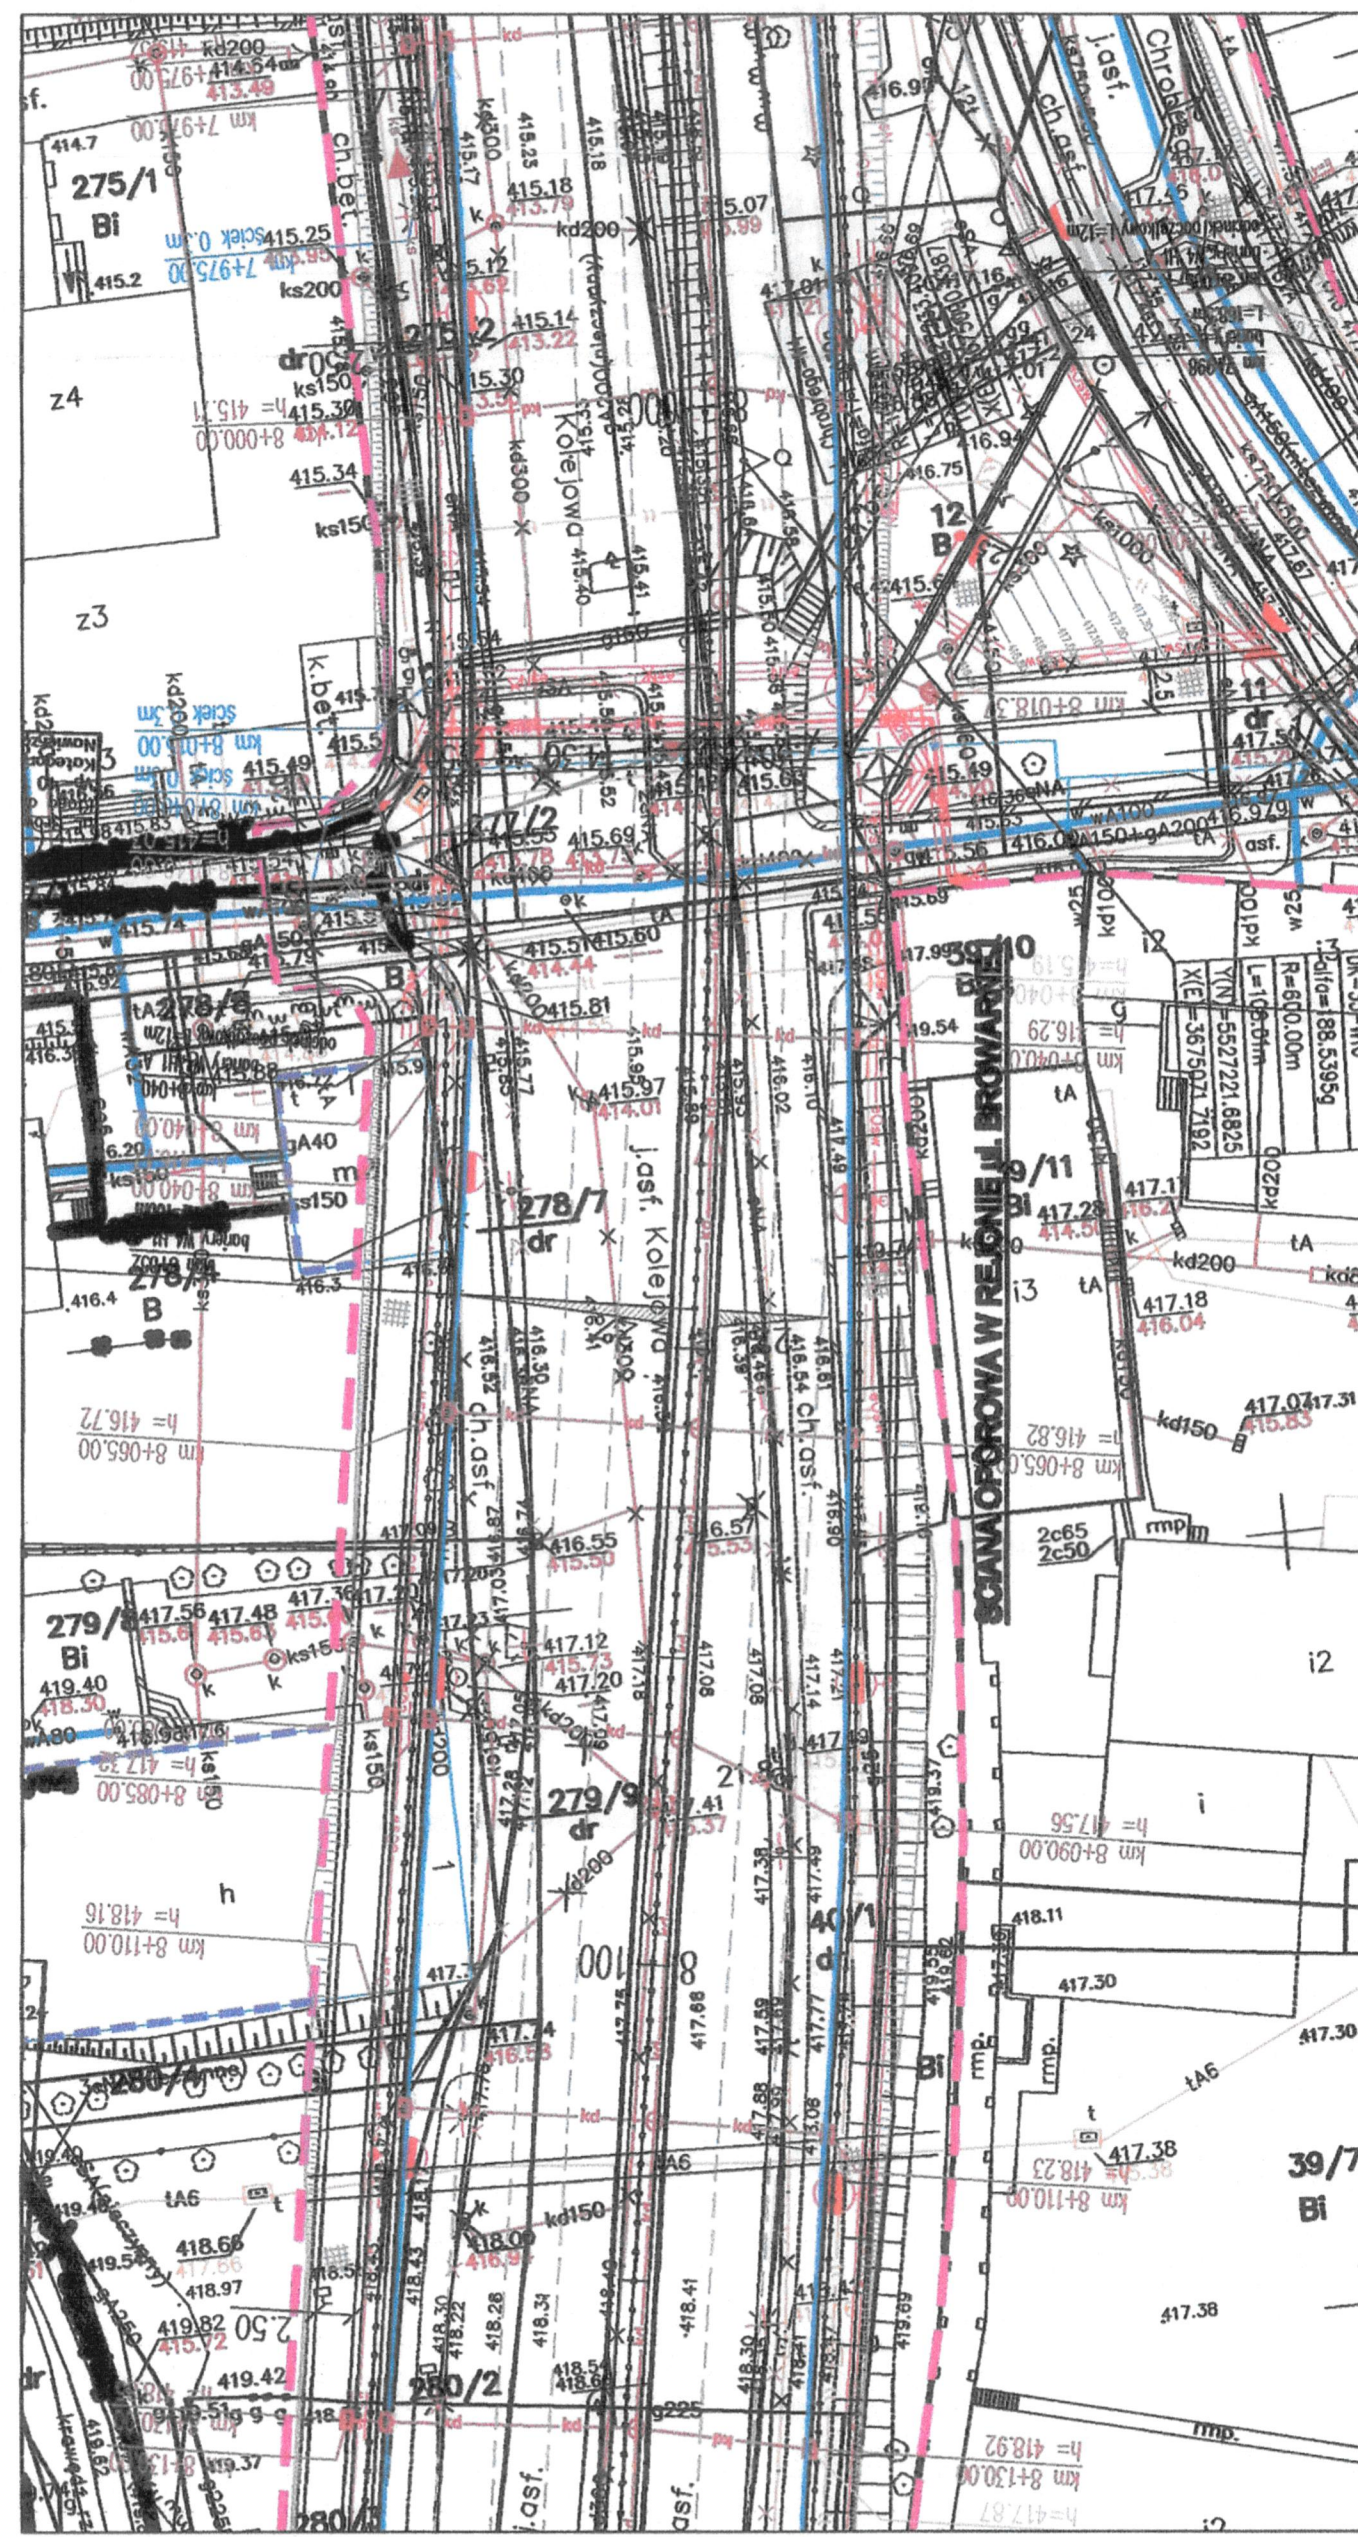
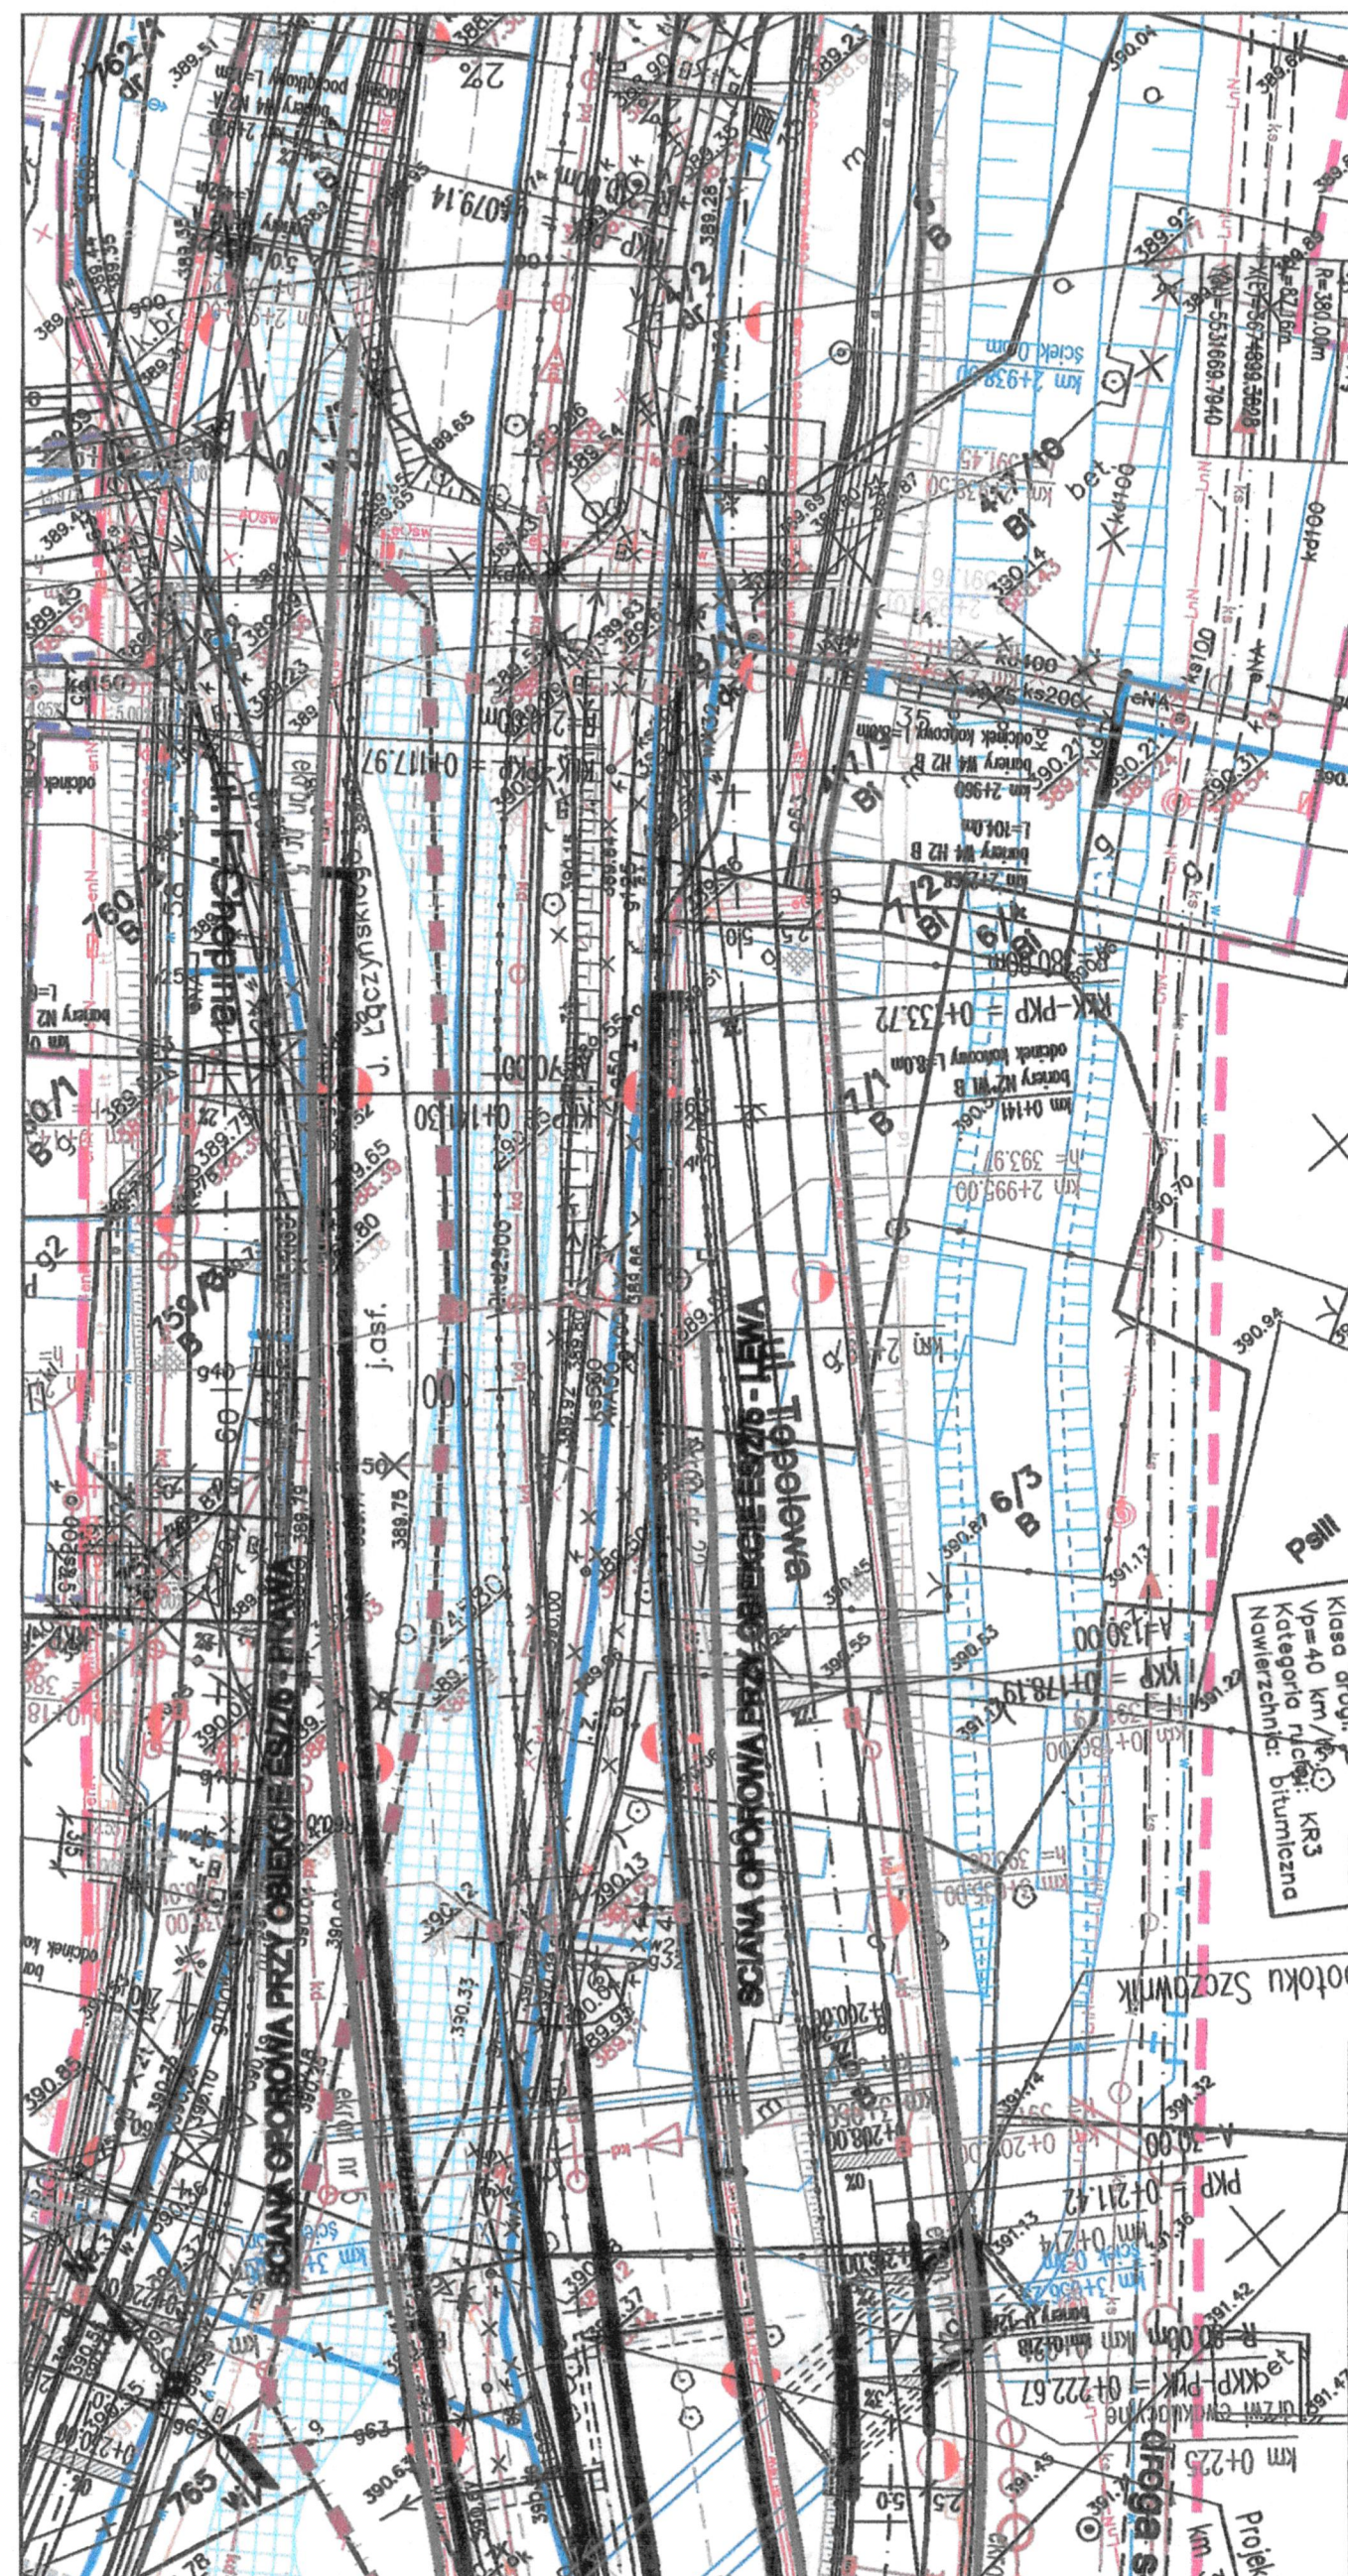


PLAN SYTUACYJNY

1:1.500

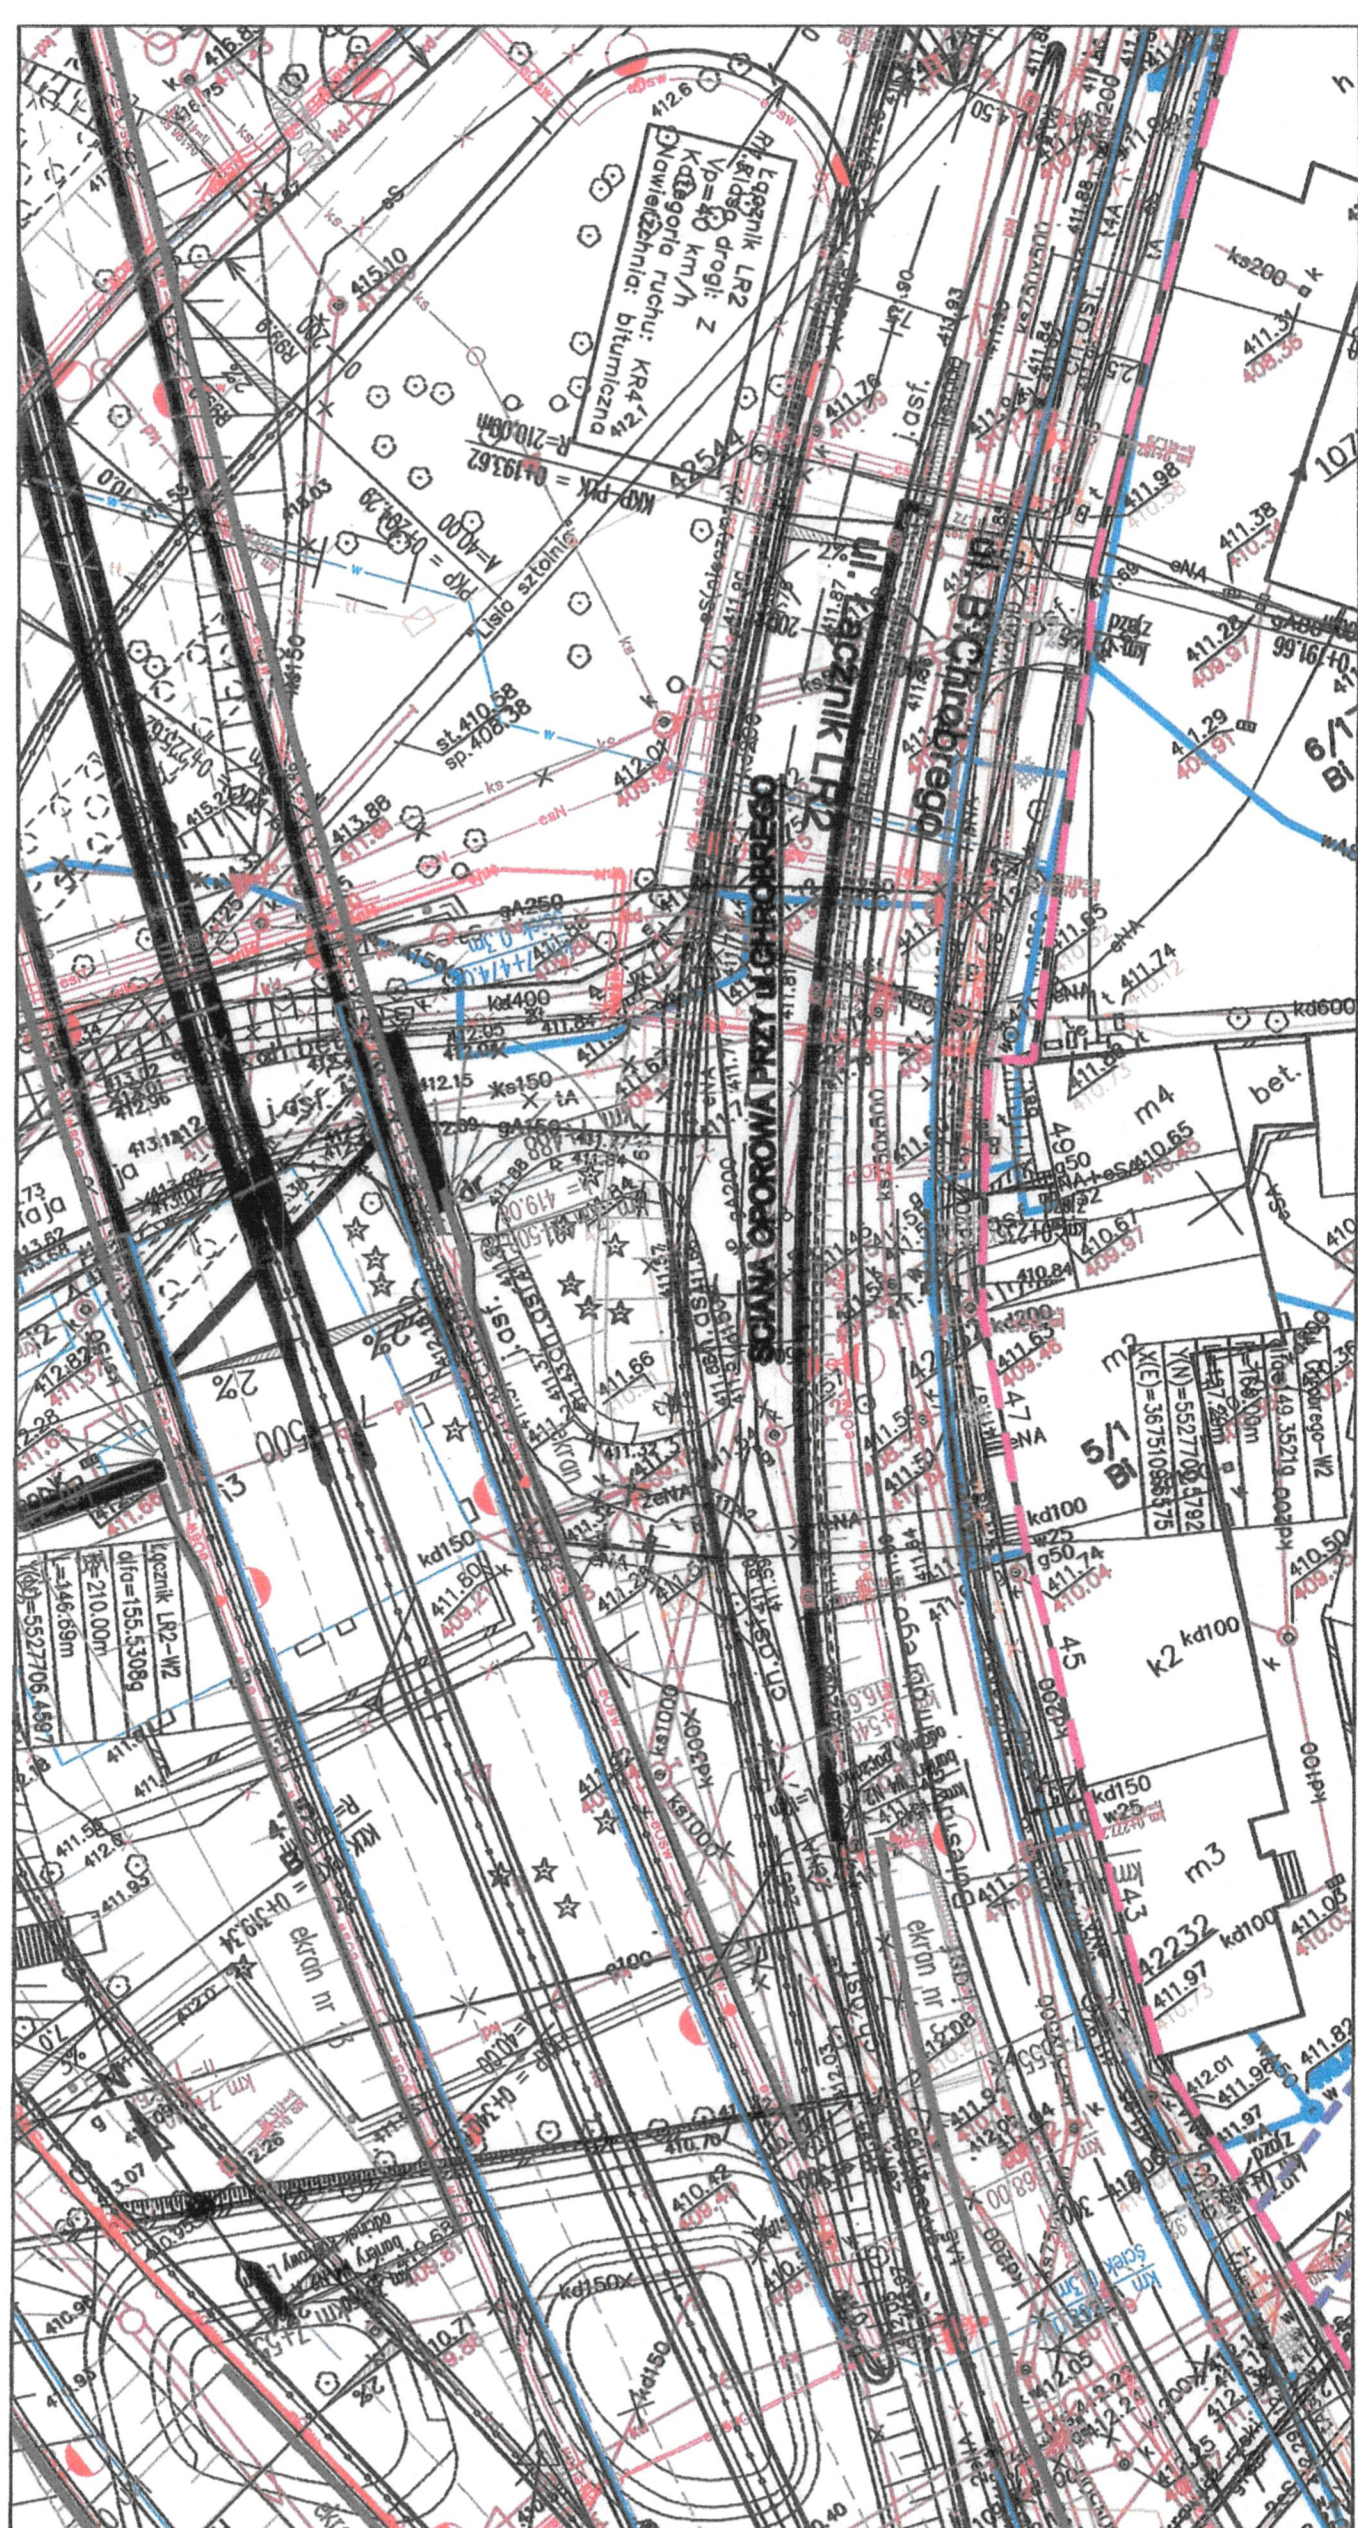

Zmiany:

Nr 1 Wytyczenie osi i linii oporowej

Nr 2 Zmiana sposobu odwodnienia cześci

do ścieku komunalnego

Nr 3 Umocnienie skrajów torkretem

km 6+101,81 ÷ 6+101,10


