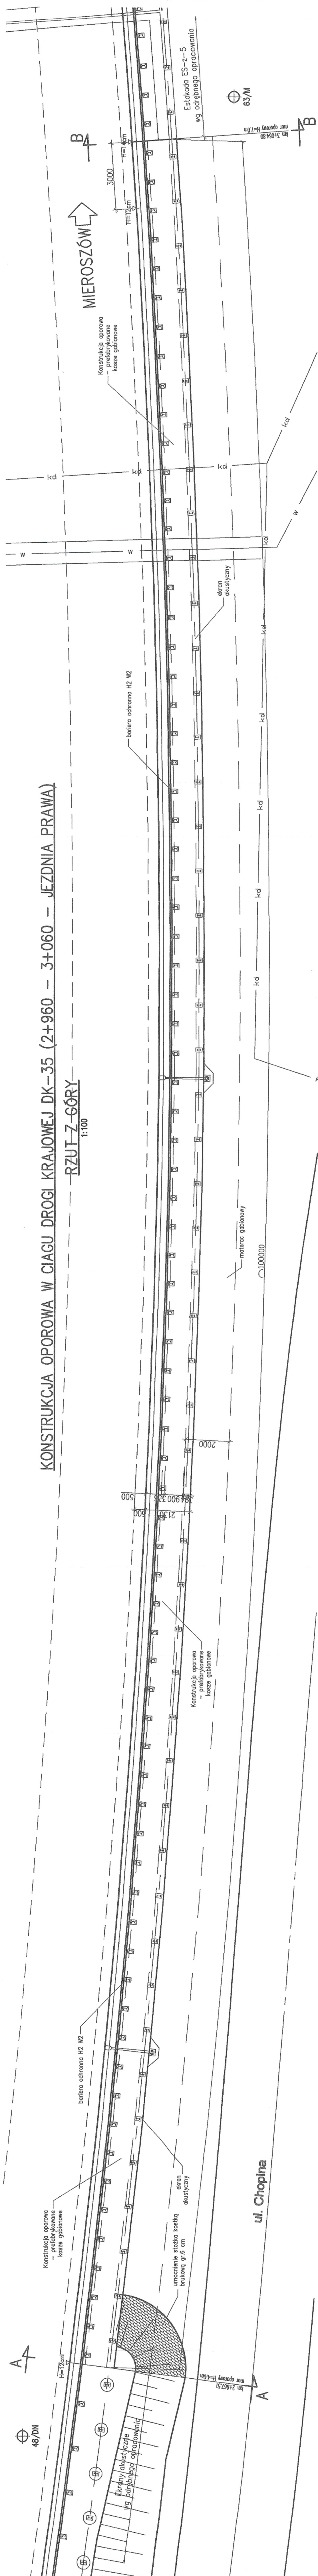


KONSTRUKCJA OPROWA W CIĄGU DROGI KRAJOWEJ DK-35 (2+960 - 3+060 - JEZDNIĄ PRAWĄ).

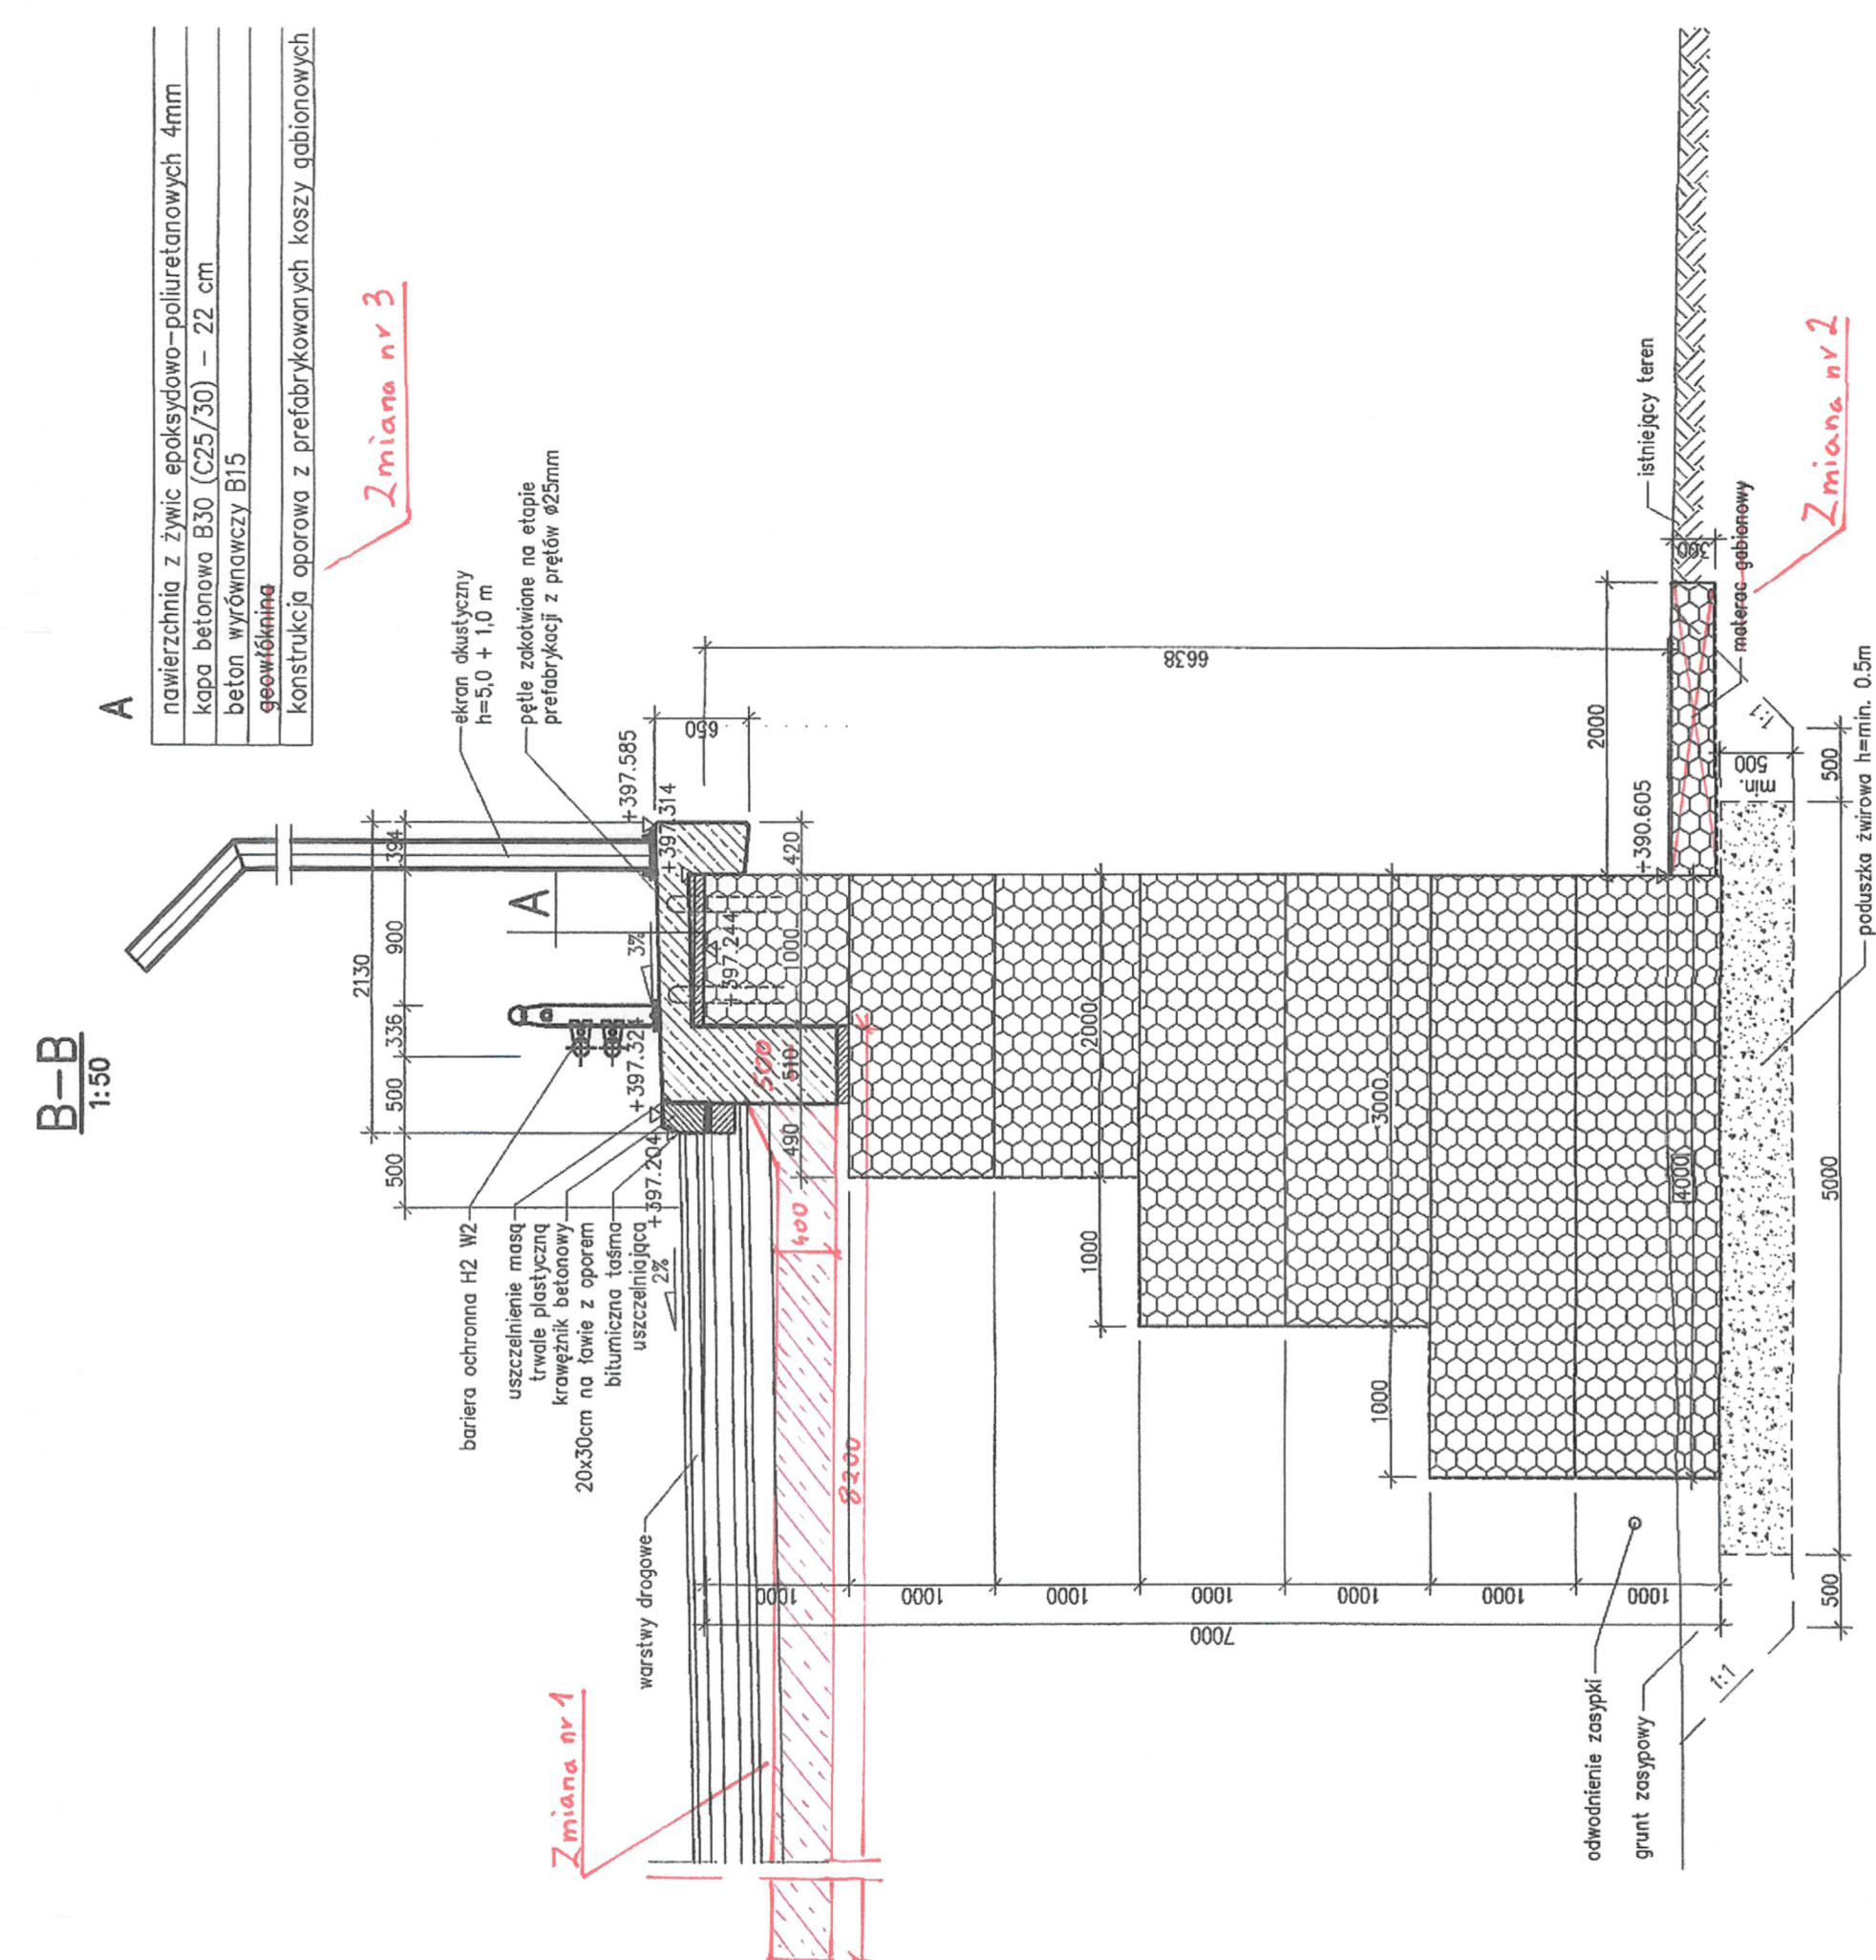
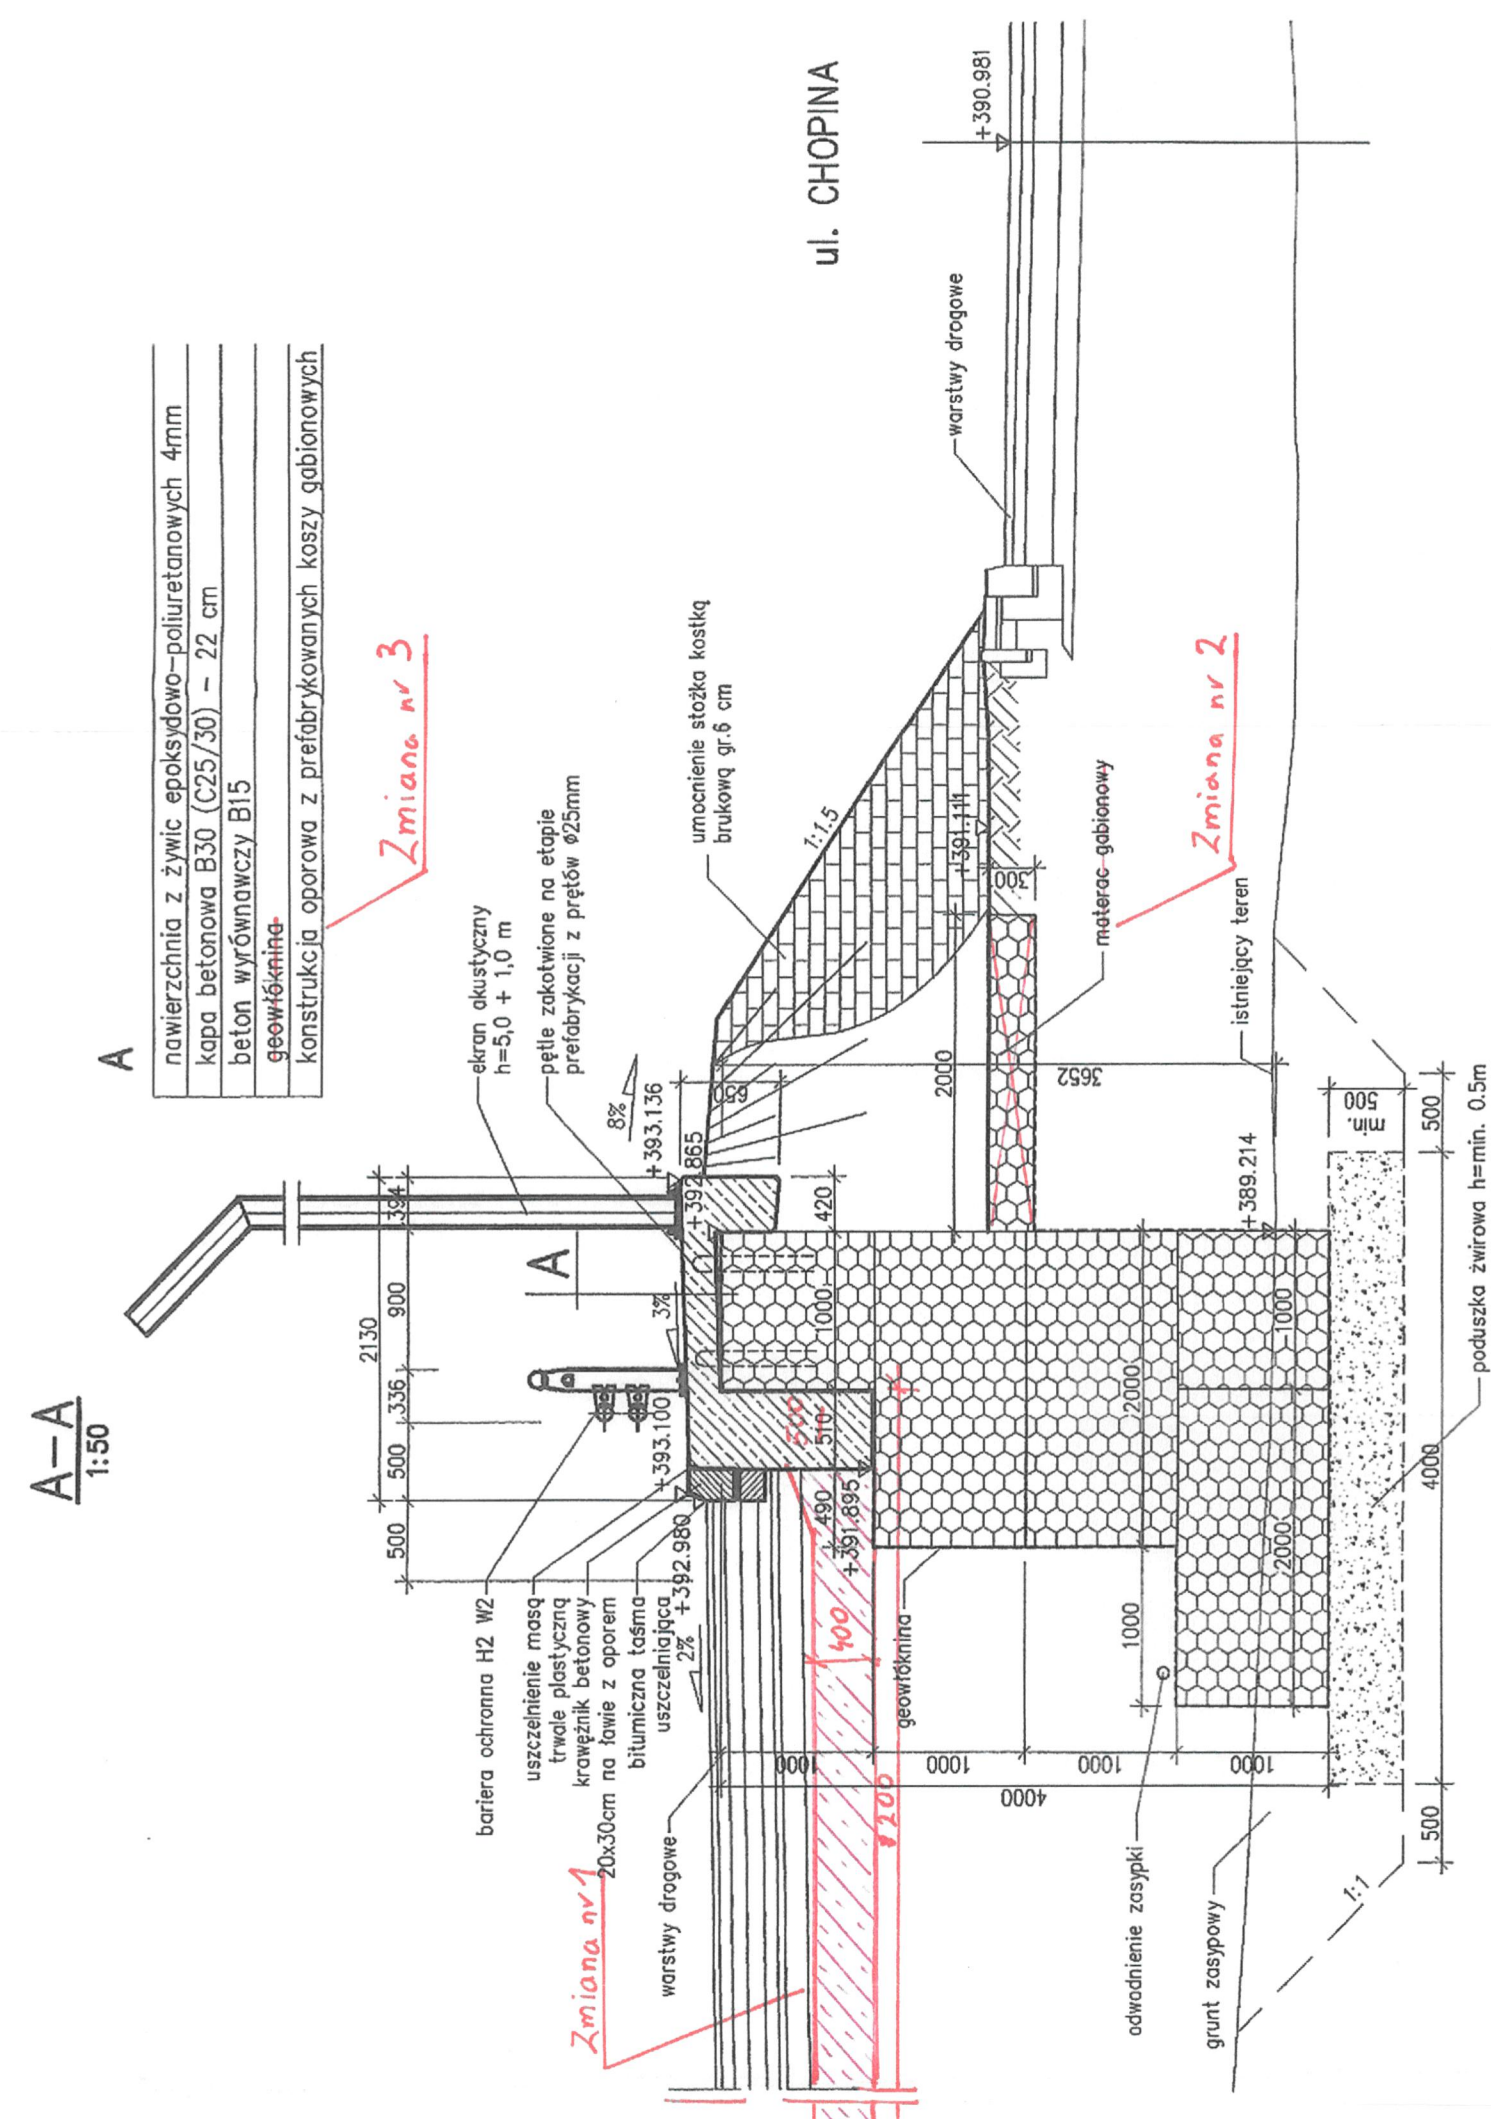
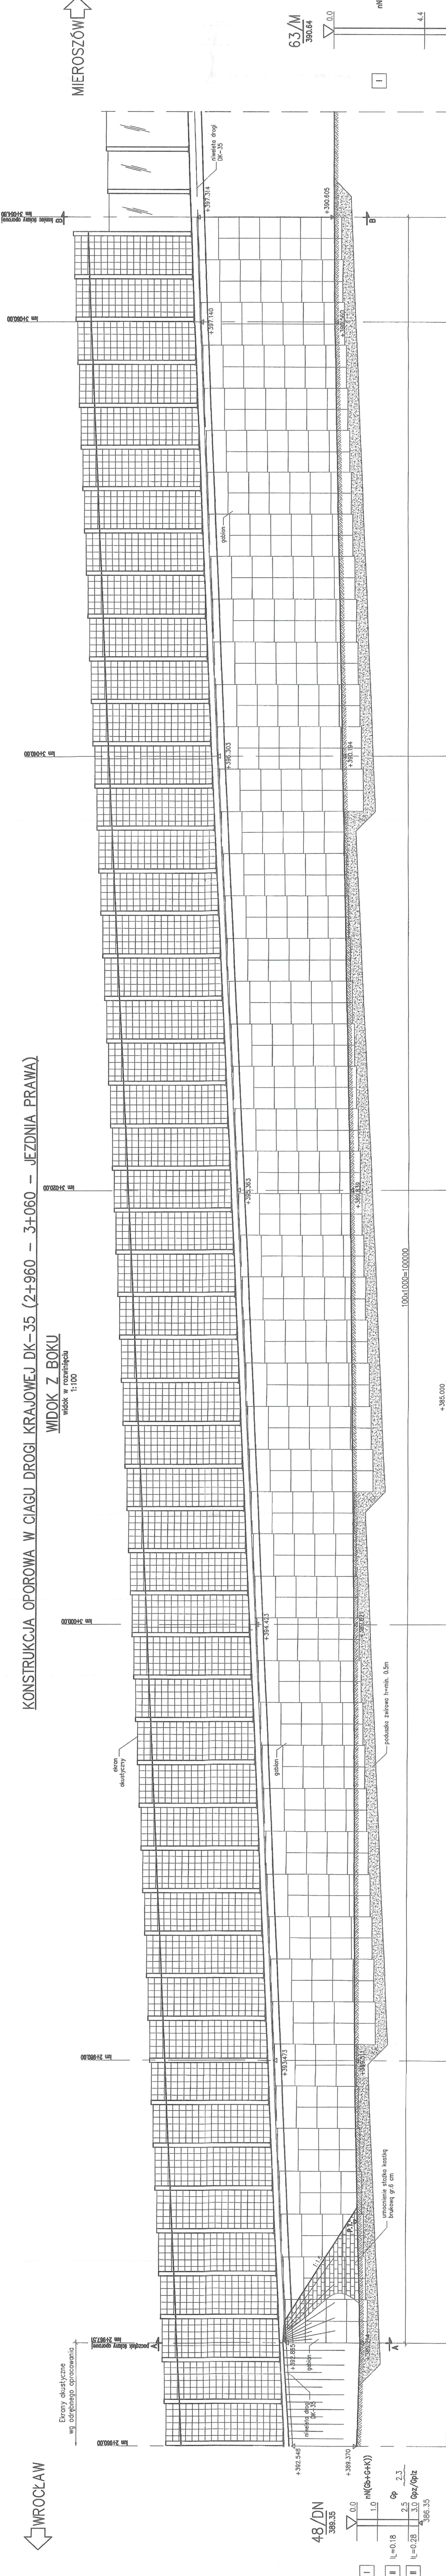
RZUT-Z GÓRY-

$$\frac{Z}{1:100}$$


KONSTRUKCJA OPOROWA W CIĄGU DROGI KRAJOWEJ DK-35 (2+960 - 3+060 - JEZDNIĄ PRAWĄ)

WIDOK Z BOKU


[illegible]