


WIDOK Z GÓRY
1:100

DK35
km 6+294,23


WROCLAW

MIEROSZÓW

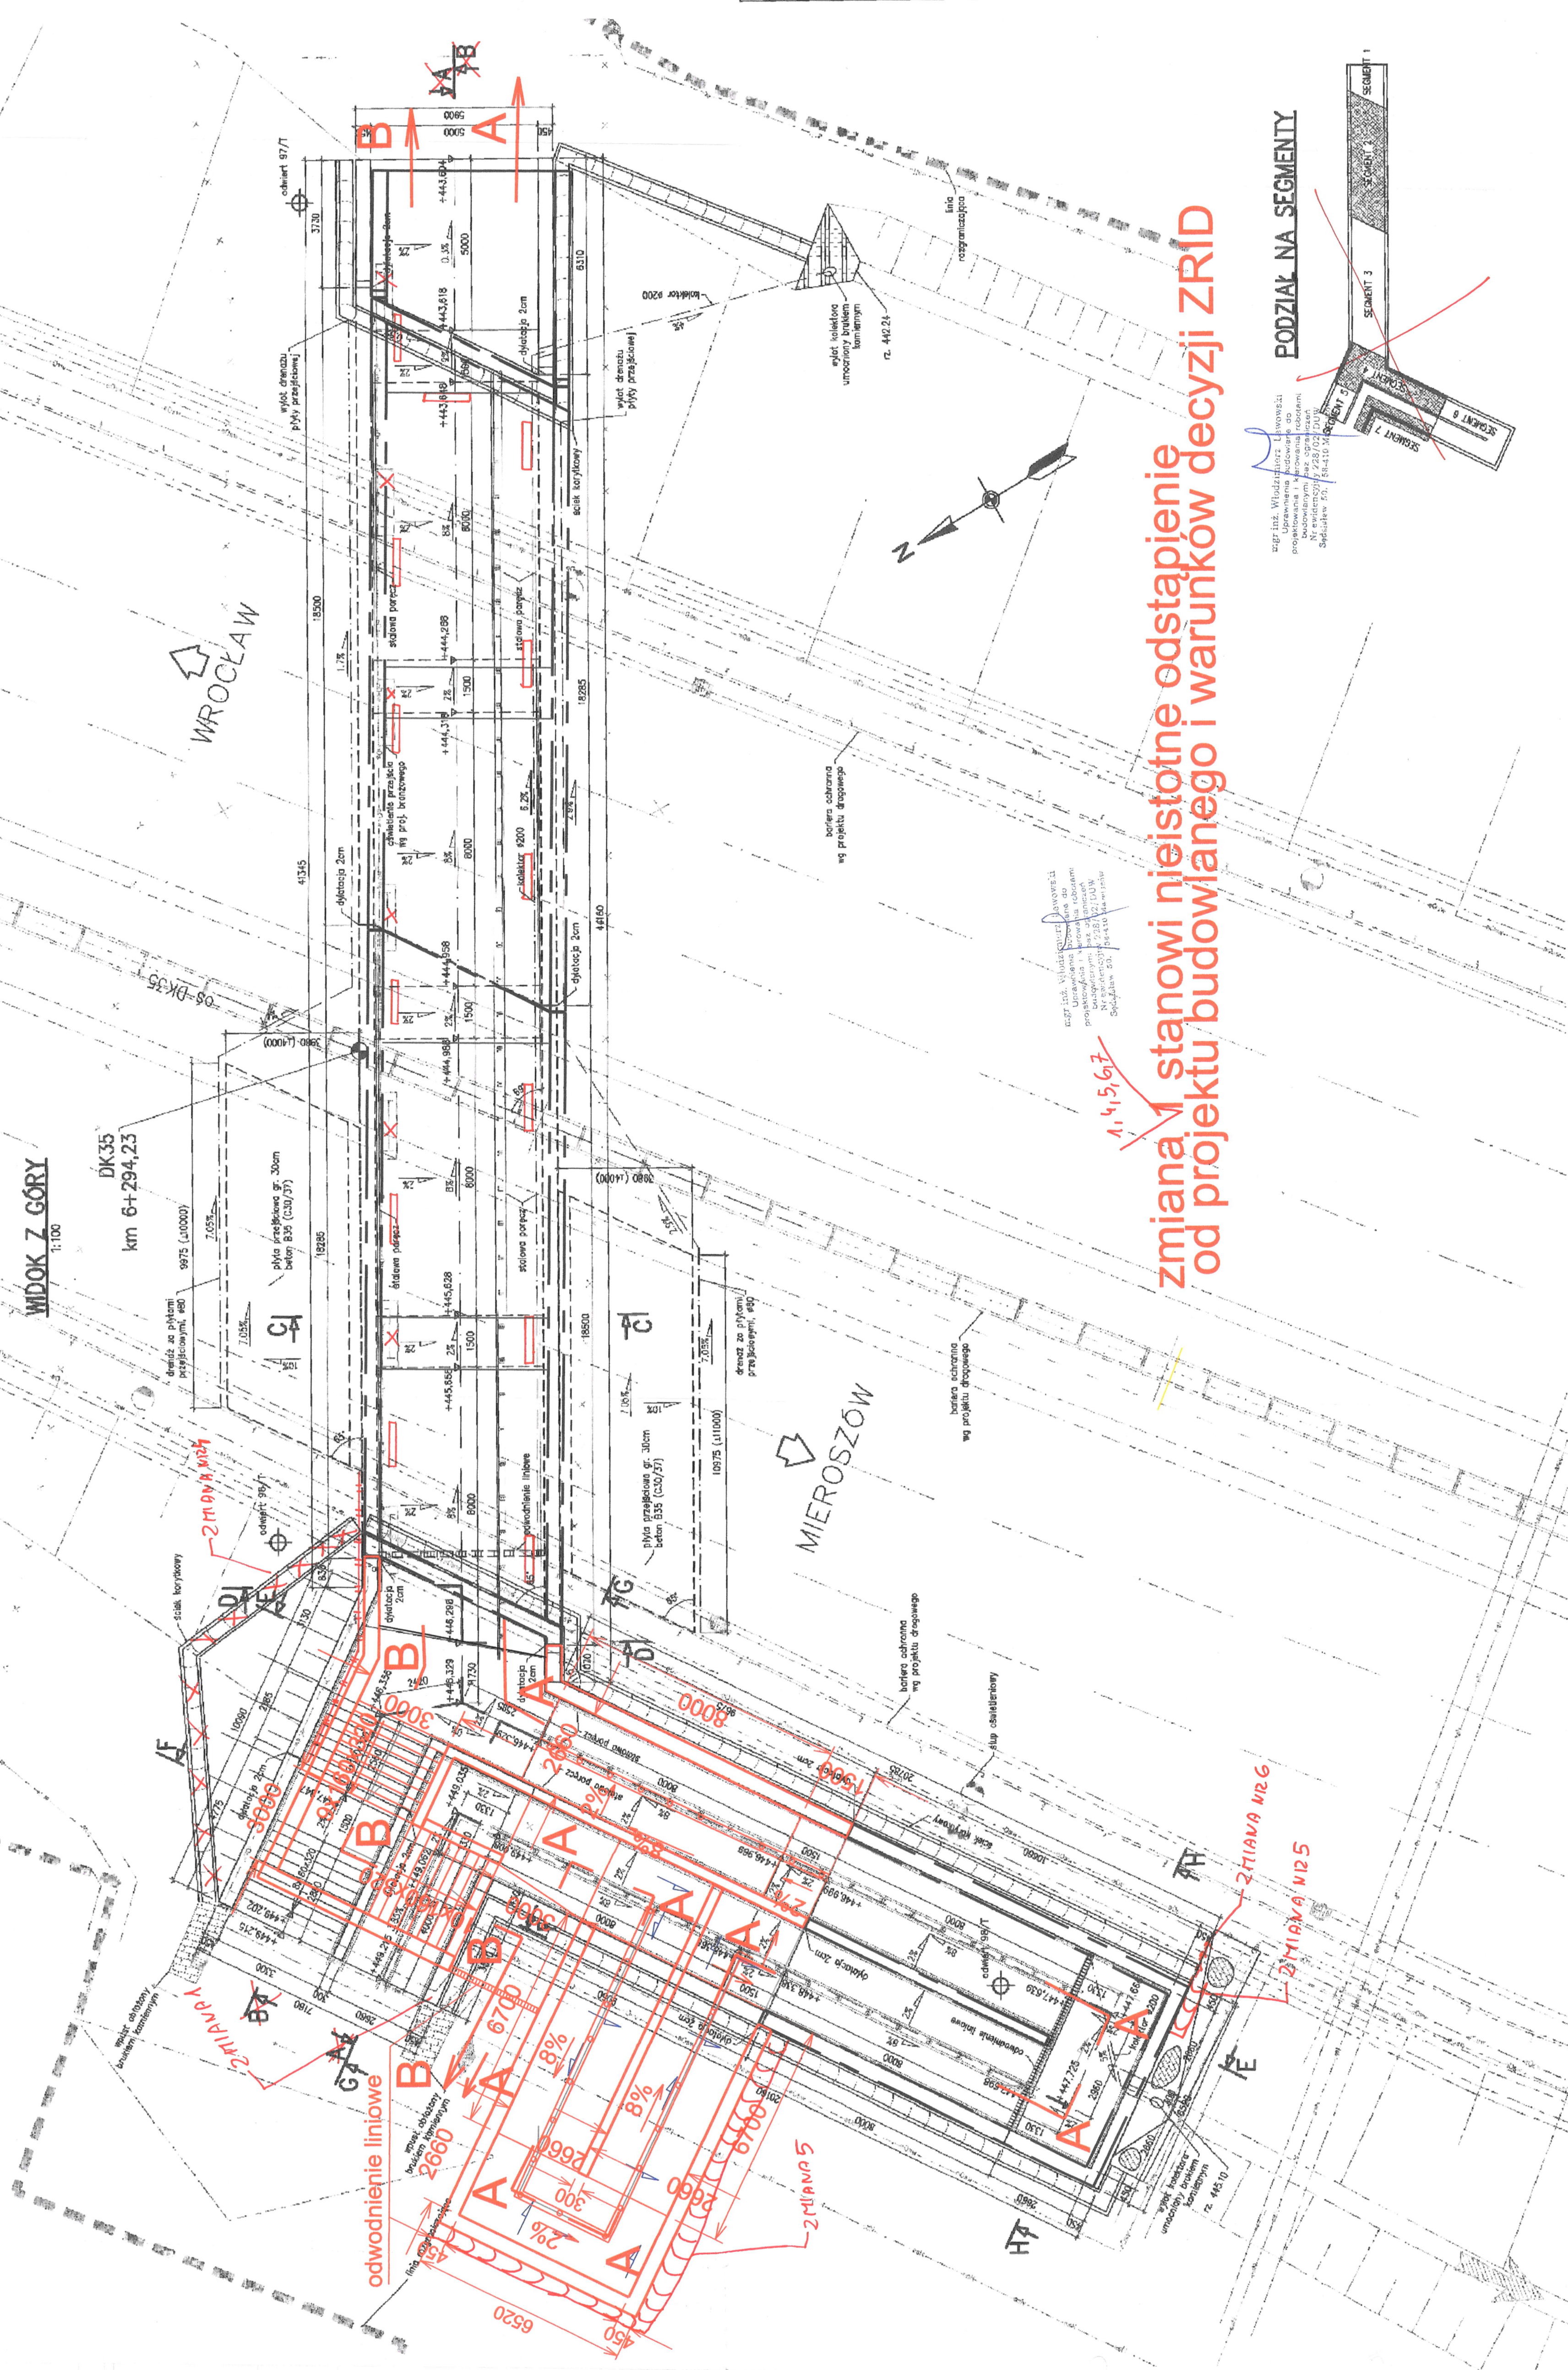

zmiana 1 stanowi nieistotne odstąpienie od projektu budowlanego i warunków decyzji ZRID

PODZIAŁ NA SEGMENTY

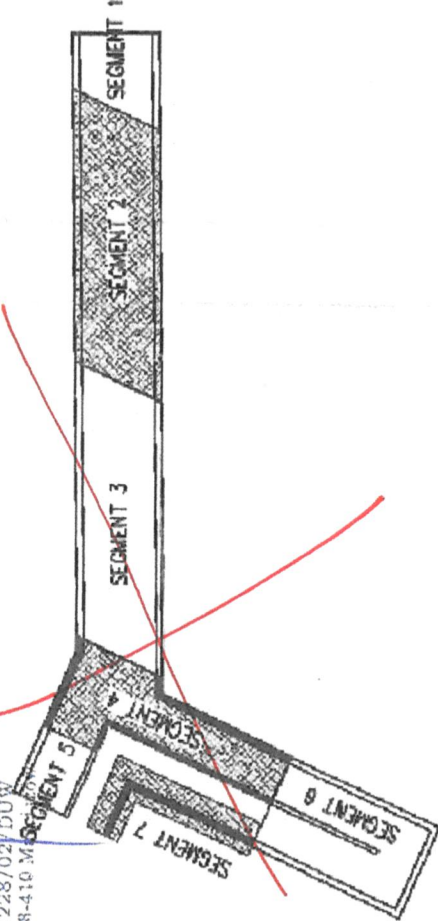

DANE MATERIAŁOWE	
Element	Stwierdzono
Konstrukcja obiektu	B40 (C35/45)
Pochylenie składowe	B40 (C35/45)
Beton wykończony	B15 (C12/15)

DANE BUDOWLANE	
Podział konstrukcji	Zabudowa, prędkość, rama/ściana oporowa
Klasa obciążenia	Układ ramowy przekroju klasa A wg PN-85/7-10030
Klasa obciążenia MLC	Pochylenie, schody, obs. tłumienia wg PN-85/5-10030
Klasa obciążenia na ośrodku	150/100
Długość, szerokość	Układ ramowy przekroju 36,5m/7,50m
	Ściany oporowe 96,7m/7,30-0,40m
	Pochylenie 94,9m/7,28-5,00m
	Schody 6,9m/3,30m
Wysokość konstrukcyjna	Układ ramowy przekroju 4,97-6,02m
	Ściany oporowe 181-5,66m
Kąt skrzywienia	Układ ramowy przekroju 69deg
Prędkość planowa (m/s)	skrajnie dla ruchu przeciwnego 2,50m

UWAGI:

2MIANA

2MIANA GEOMETRII SEKTOROWEJ 4,5,7

NR 4 REZYDUOWA ŚCIENIA KORYTOWEGO

NR 5 DODATKOWY ŚCIENIA KORYTOWEGO

NR 6 DODATKOWA BALUSTADYMA

NR 7 ZMIANA LOKALIZACJI ODPRAWY ŚWIECENIOWYCH