
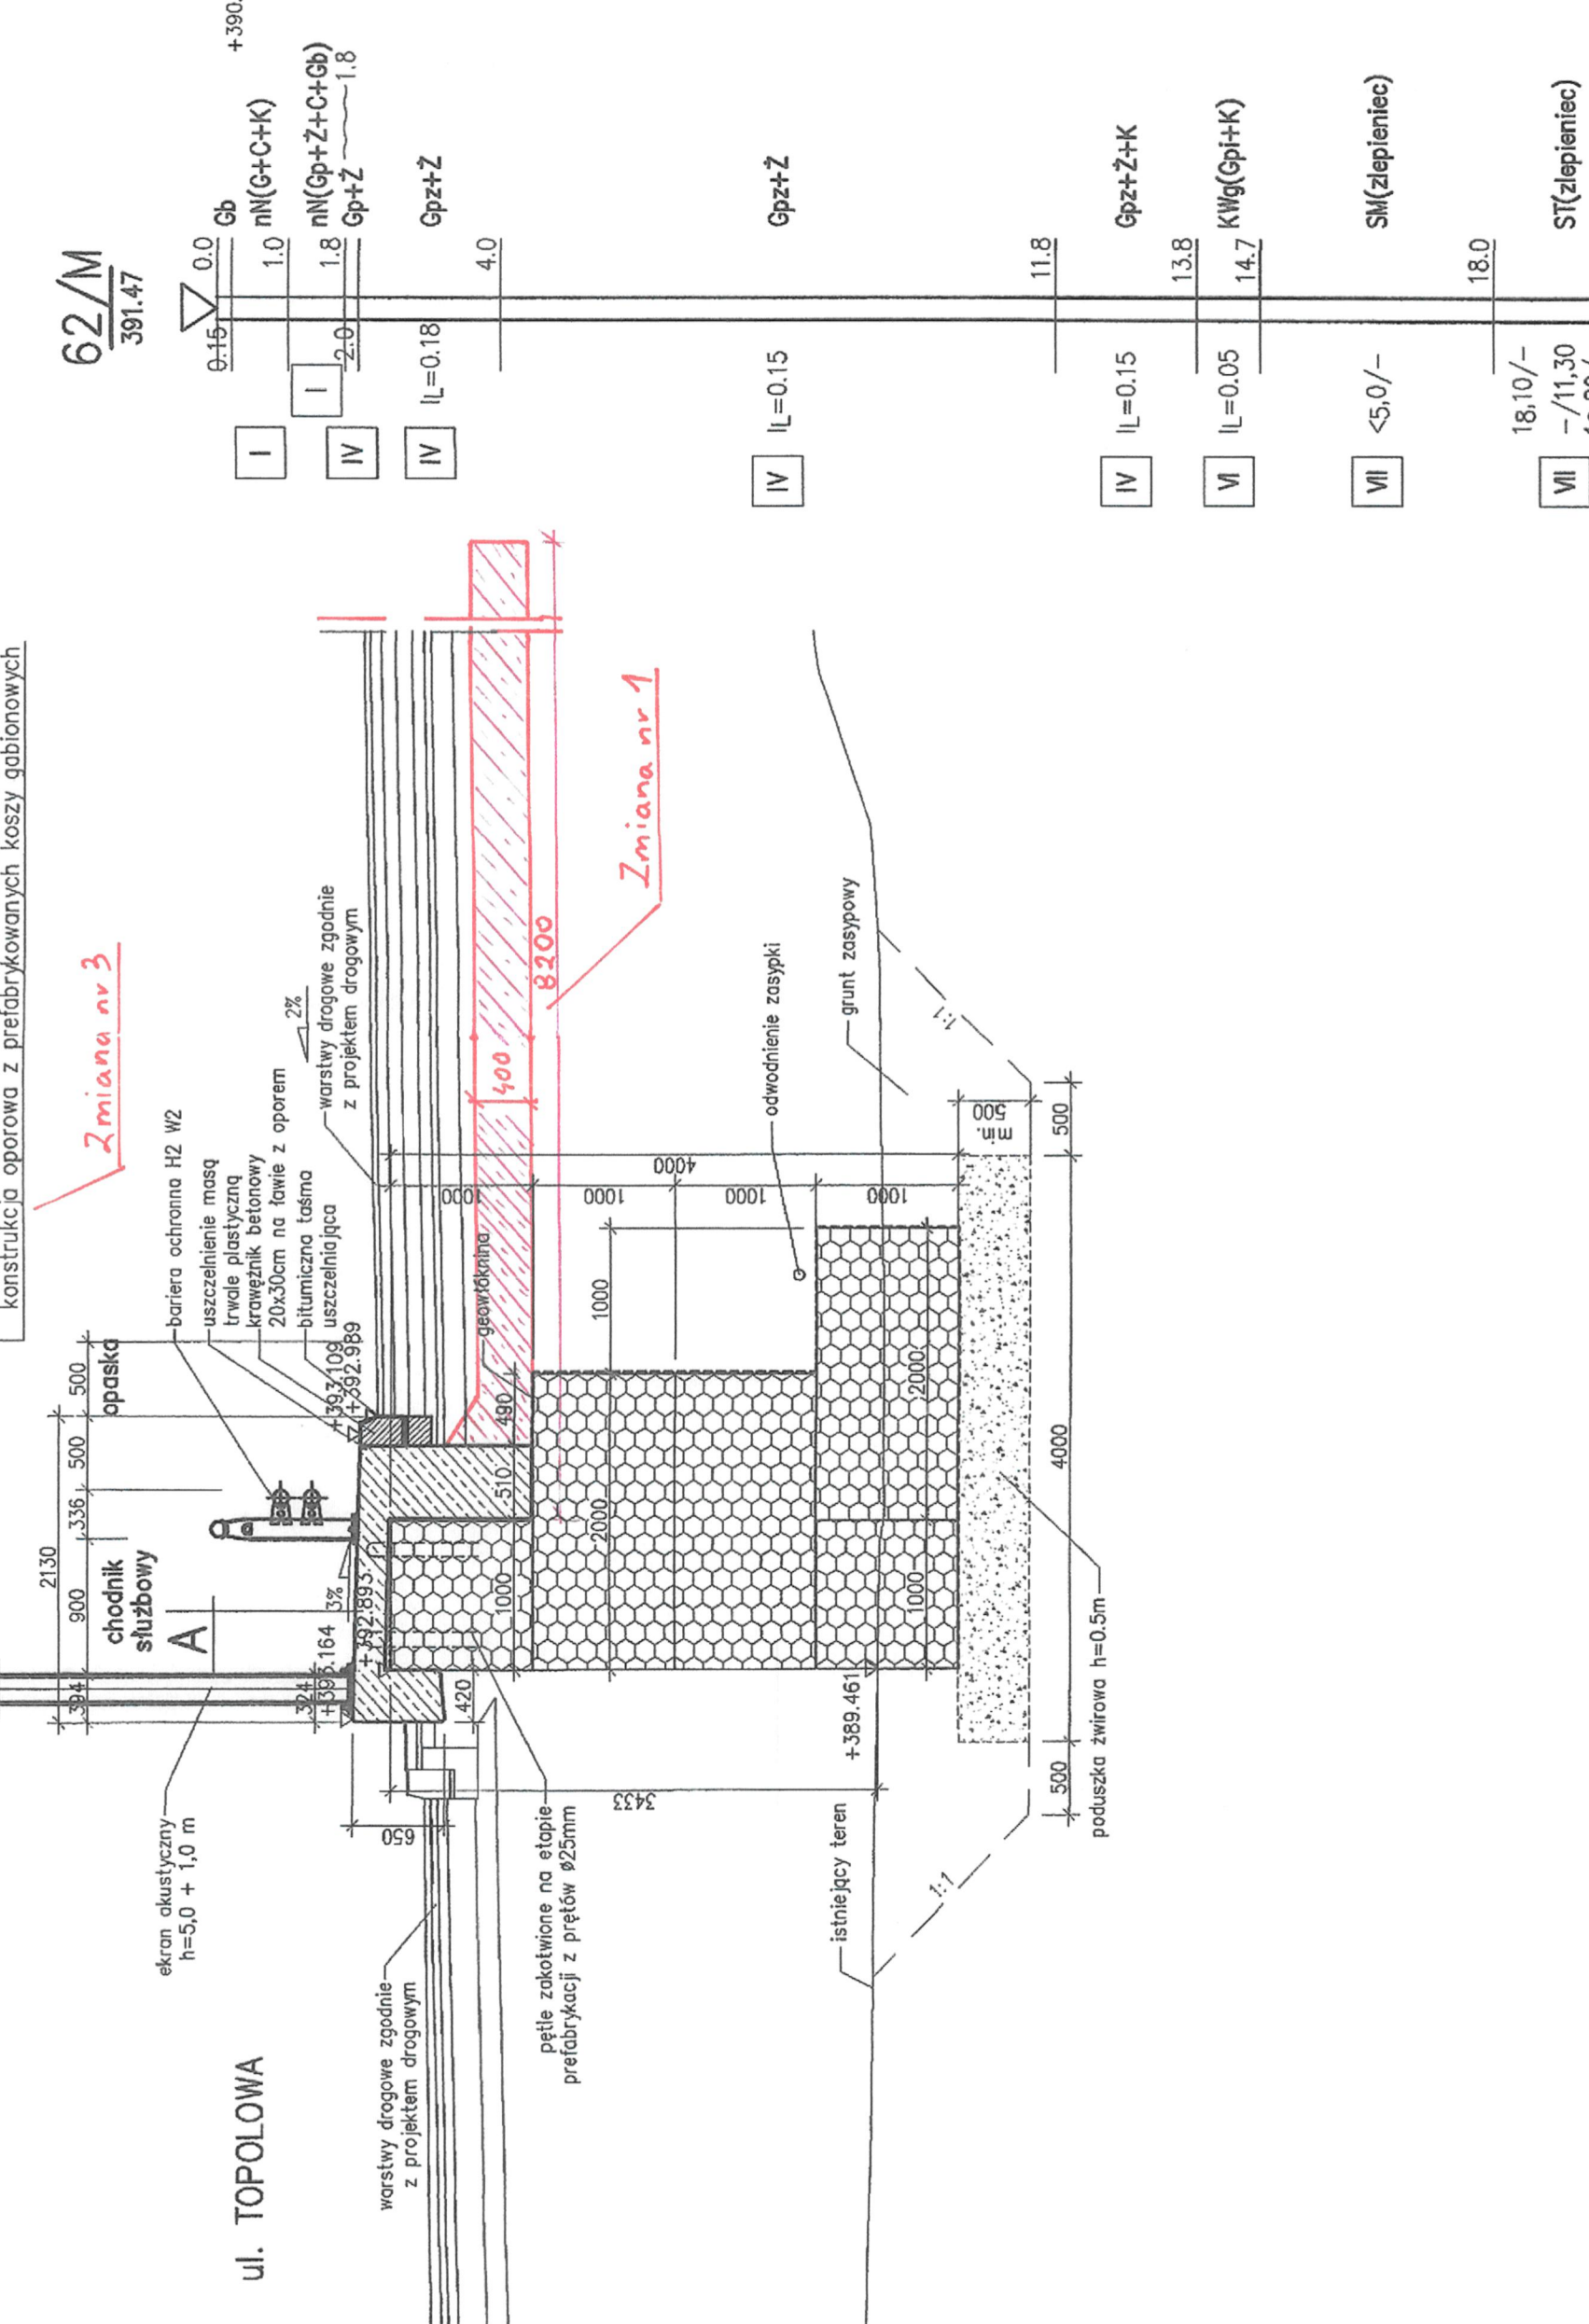


RZUT Z GÓRY  
1:100

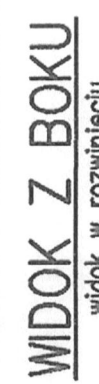

UWAGI:

GŁÓWNY INSPEKTOR NADZORU  
 specjalności inżynierskiej mostowej  
 Tadeusz Ciepłowski

INWESTOR  
GENERALNA DYREKCJA DRÓG KRAJOWYCH I AUTOSTRAD  
53-139 WROCŁAW ul. Powstańców Śl. 186  
JEDNOSTKA PROJEKTOWA

WYKAZ PRACOWNI  
PROJEKT ARCHITEKTONICZNO-BUDOWLANY  
CZĘŚĆ III/7 KONSTRUKCJE OGROWE  
00 000 24-330 00 000 04-250

|      |      |      |      |
|------|------|------|------|
| 2006 | 1:00 | 2006 | 1:00 |
|------|------|------|------|