


B6U(C5U16U) Zmiana Nr 1

PRZEKRÓJ PODŁUŻNY

1:100

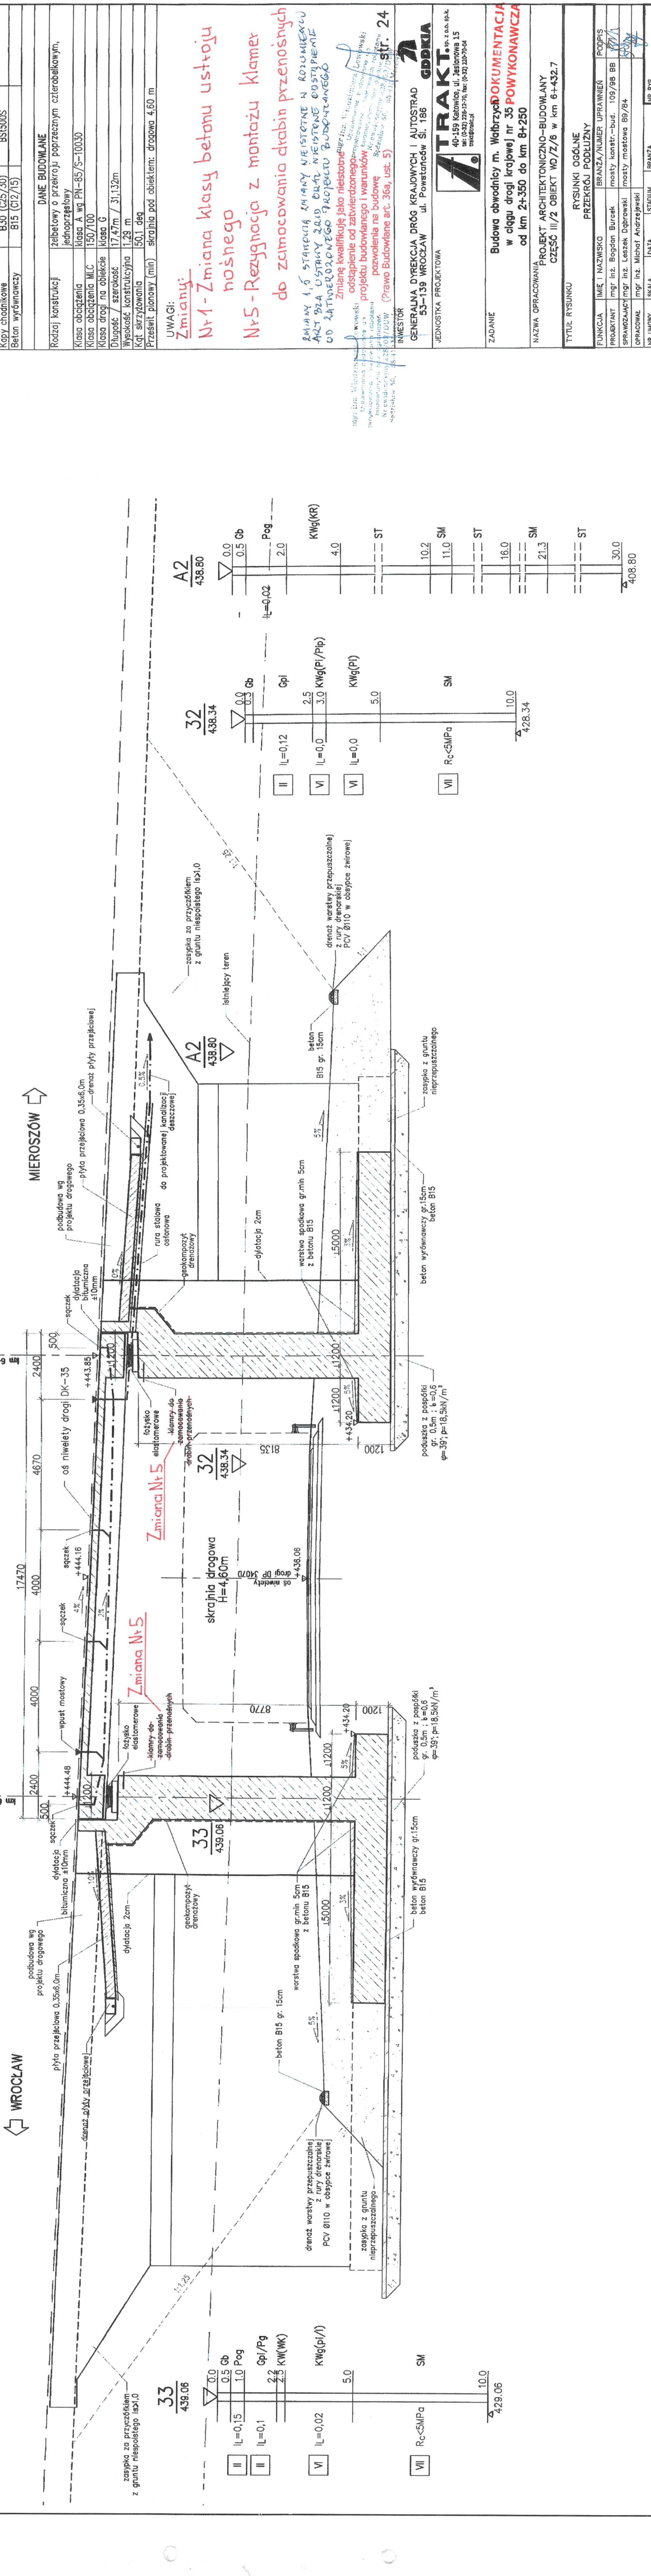

DANE MATERIAŁOWE	
Element	Sial zbrojeniowa
Ustrój nośny	B40 (C35/F45)
Filar	B51500S
Fundamenty, przyczółki	B35 (C30/F37)
Pale fundamentowe	B51500S
Płyty przebiegowe	B35 (C30/F37)
Płyty chodnikowe	B30 (C25/F30)
Kapy wyściagawczy	B15 (C12/F15)

DANE BUDOWLANE	
Rodzaj konstrukcji	żelbetowy o przekroju poprzecznym czterobokowym,
Klasa obciążenia	klasa A wg PN-85/S-10030
Klasa obciążenia WLC	150/100
Klasa drogi na obiekcie	klasa G
Długość / szerokość	17,47m / 31,132m
Wysokość konstrukcyjna	1,29 m
Kąt skrzyżowania	50,1 deg
Przeświet planowy (min)	skrajnia pod obiektem: drogowa 4,60 m

UWAGI:
Zmiany:
Nr 1 - Zmiana klasy betonu ustrójnośnego
Nr 5 - Rezygnacja z montażu klamer nośnego
do zimocowania drabin przenośnych
ZMIANY I 5 STANOWIA ZMIANY NIEISTOTNE N ROZUMIEMO
ART 82A USTAWY Z 2002 O WZD NIEISTOTNE ODSIĄGNIEMO
OD ZATWIERDZONEGO PROJEKTU BUDOWLANEGO
Zmianę kwalifikuję jako nieistotną
odciążenie od zatwierdzonego projektu budowlanego i warunków
pozwolenia na budowę
(Prawo Budowlane art. 36a, ust. 5)
STR. 24

INWESTOR
GENERALNA DYREKCJA DRÓG KRAJOWYCH I AUTOSTRAD
53-139 WROCŁAW
ul. Powstańców Śl. 186
JEDNOSTKA PROJEKTOWA
TRAKT.
40-159 Katowice, ul. Jeleńkowa 15
tel. (0-32) 228-12-70, fax (0-32) 220-70-04
trak@trak.pl

ZADANIE
Budowa obwodnicy m. Wałbrzyża
w ciągu drogi krajowej nr 35 POWYKONAWCZA
od km 2+350 do km 8+250

NAMWA OPRACOWANIA
PROJEKT ARCHITEKTONICZNO-BUDOWLANY
CZĘŚĆ III/2 OBIEKT WD/Z/6 w km 6+432.7

RYSUNKI OGÓLNE	
PRZEKRÓJ PODŁUŻNY	
FUNKCJA	IMIĘ I NAZWISKO
PROJEKTANT	mgr inż. Bogdan Buracki
SPRACOWAŁ	mgr inż. Leszek Dębowski
OPRACOWAŁ	mgr inż. Michał Andrzejewski
NR LITERY	DATA
33/100	11-00
32/100	11-00
BRANŻA	STADIUM
mostowa	FB
OC.05	II-2-WD/7/6-01