
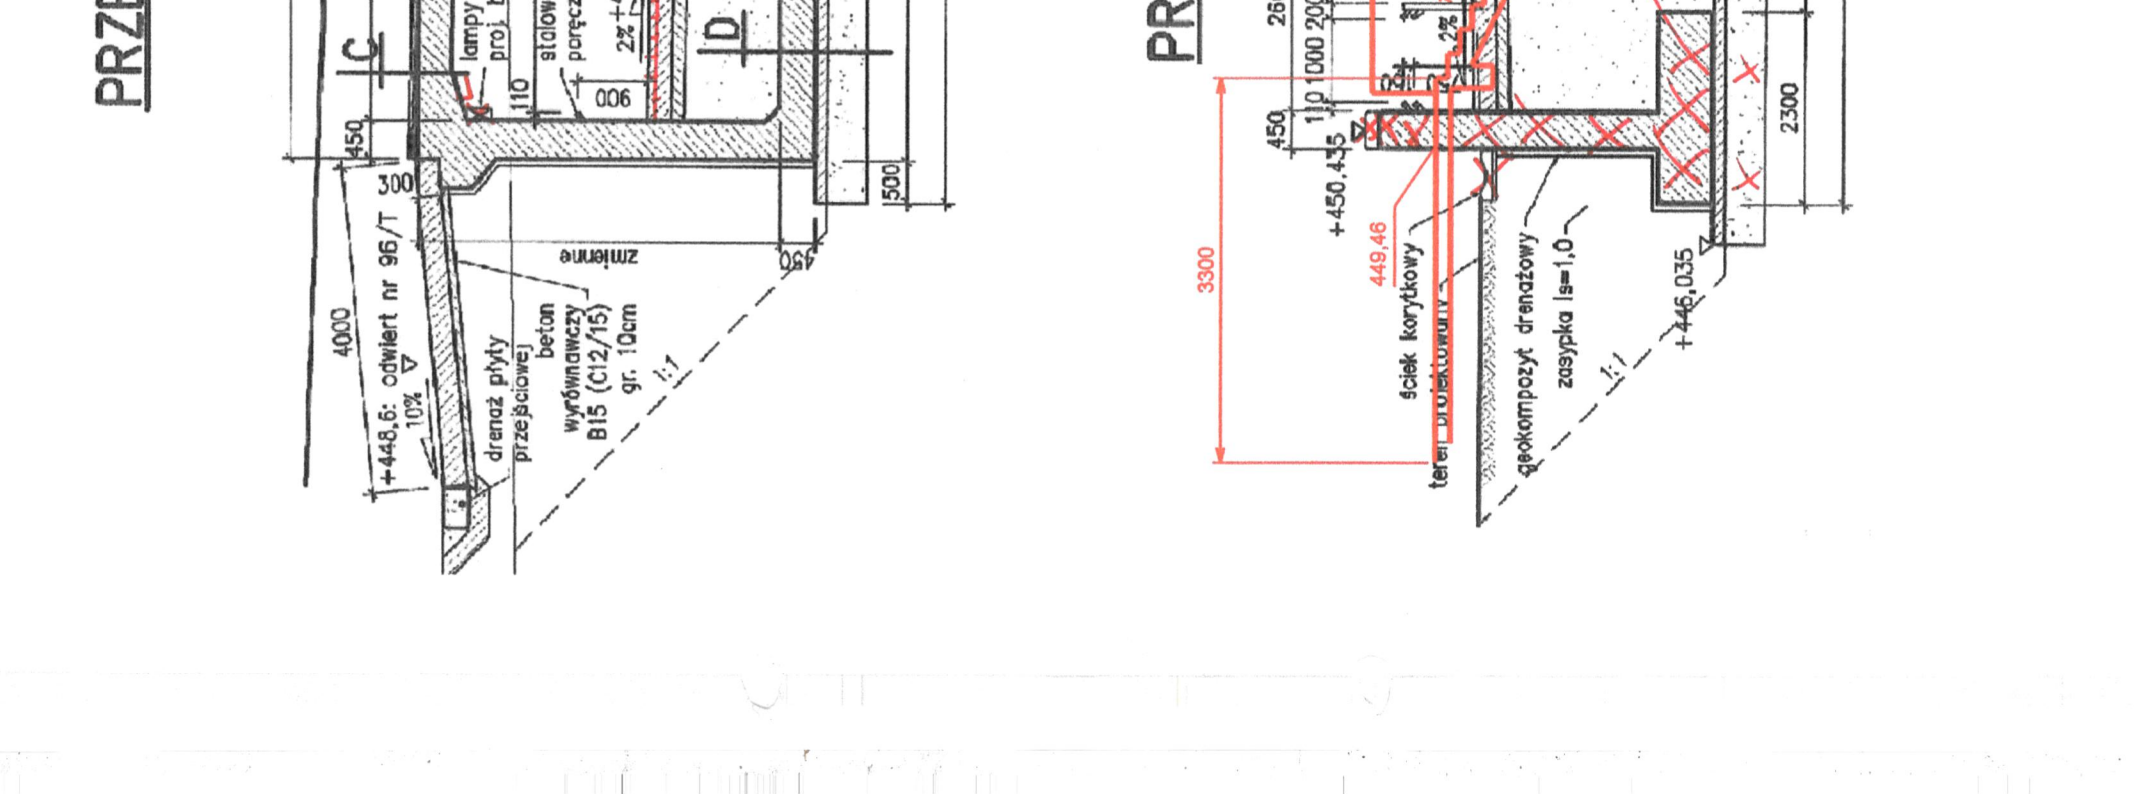
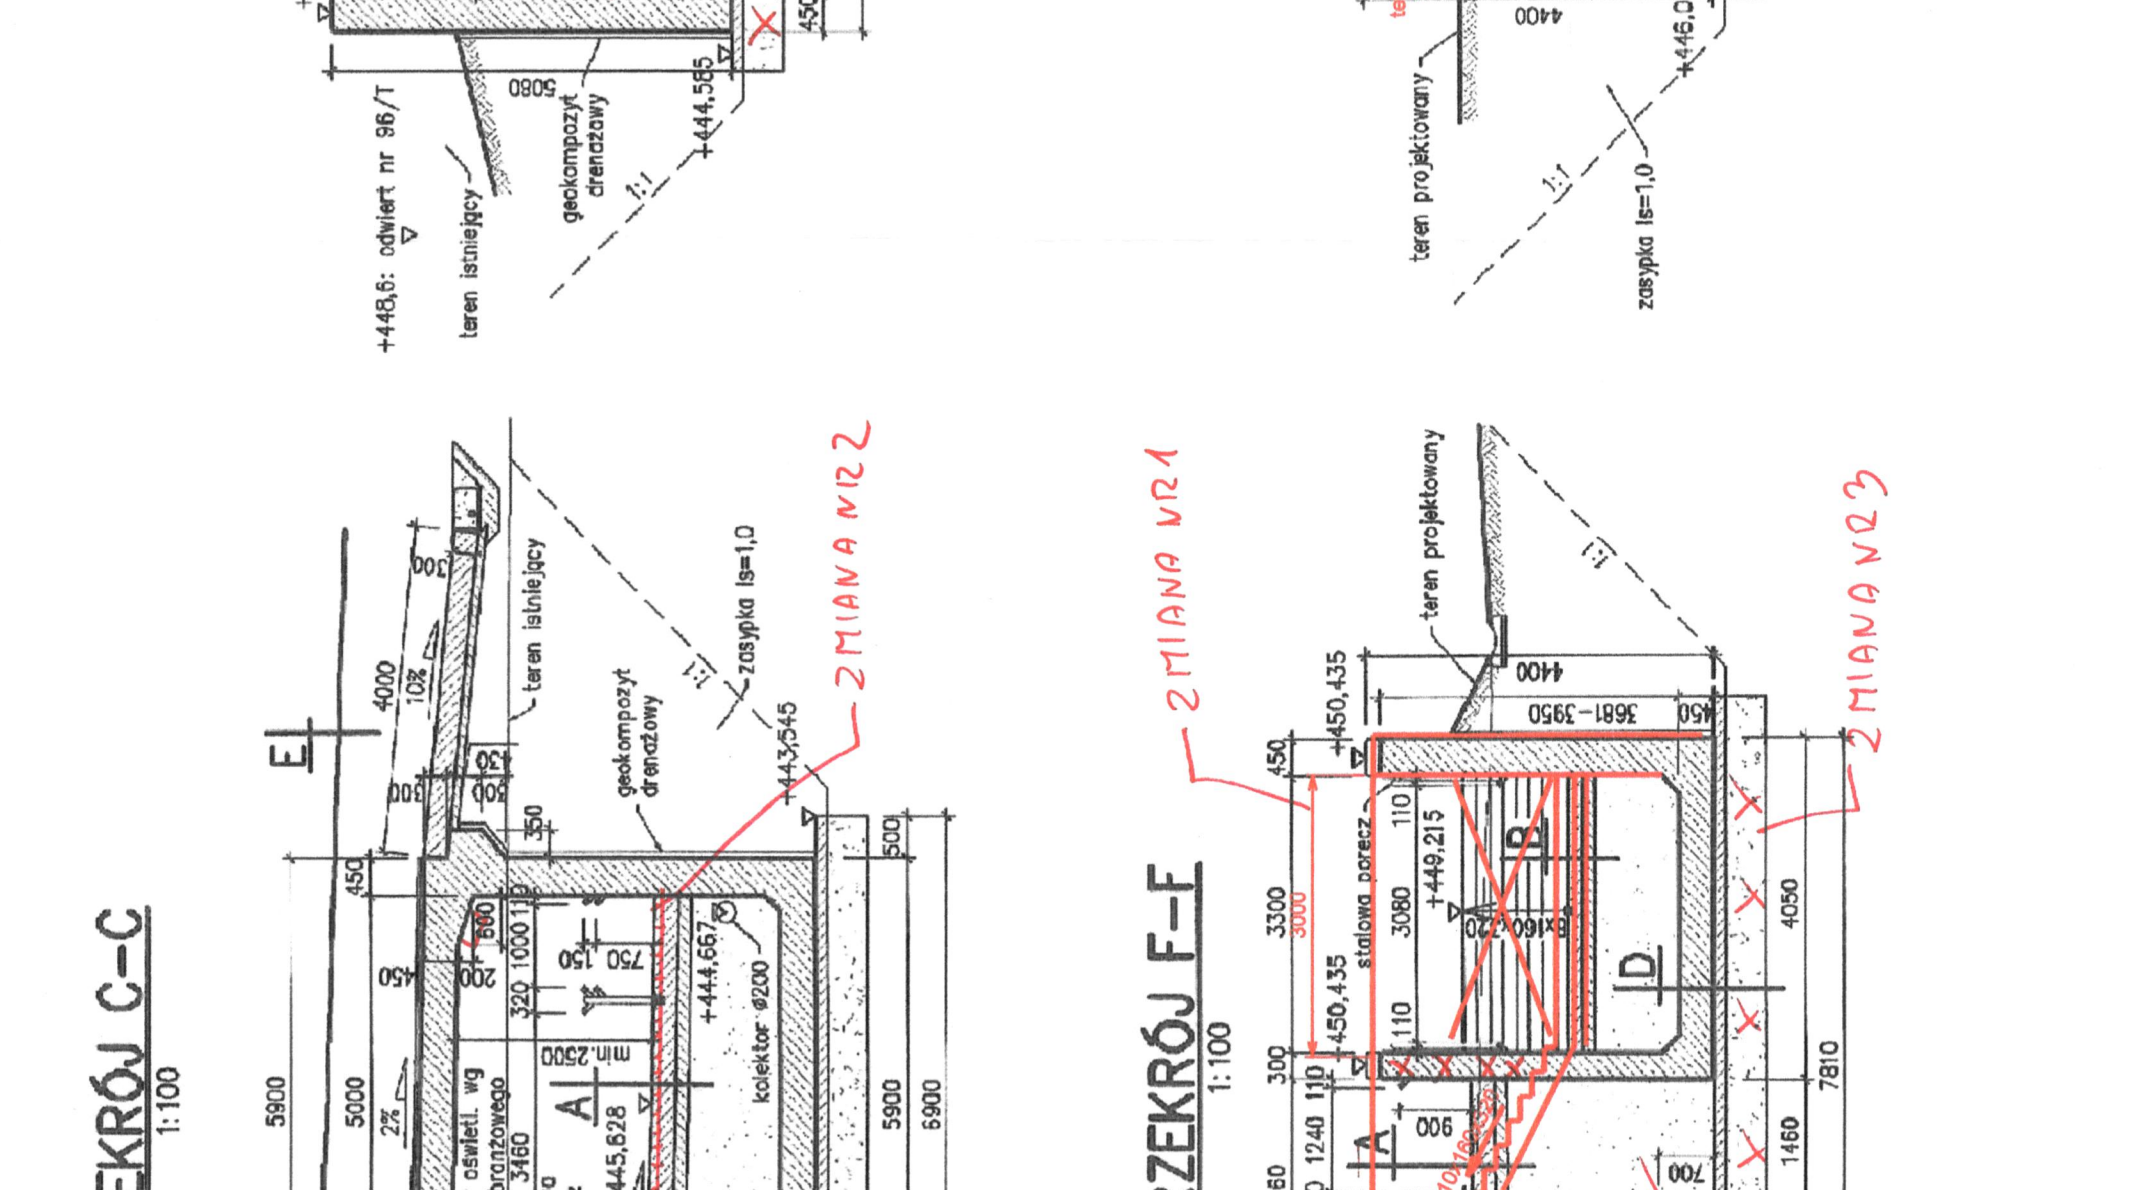
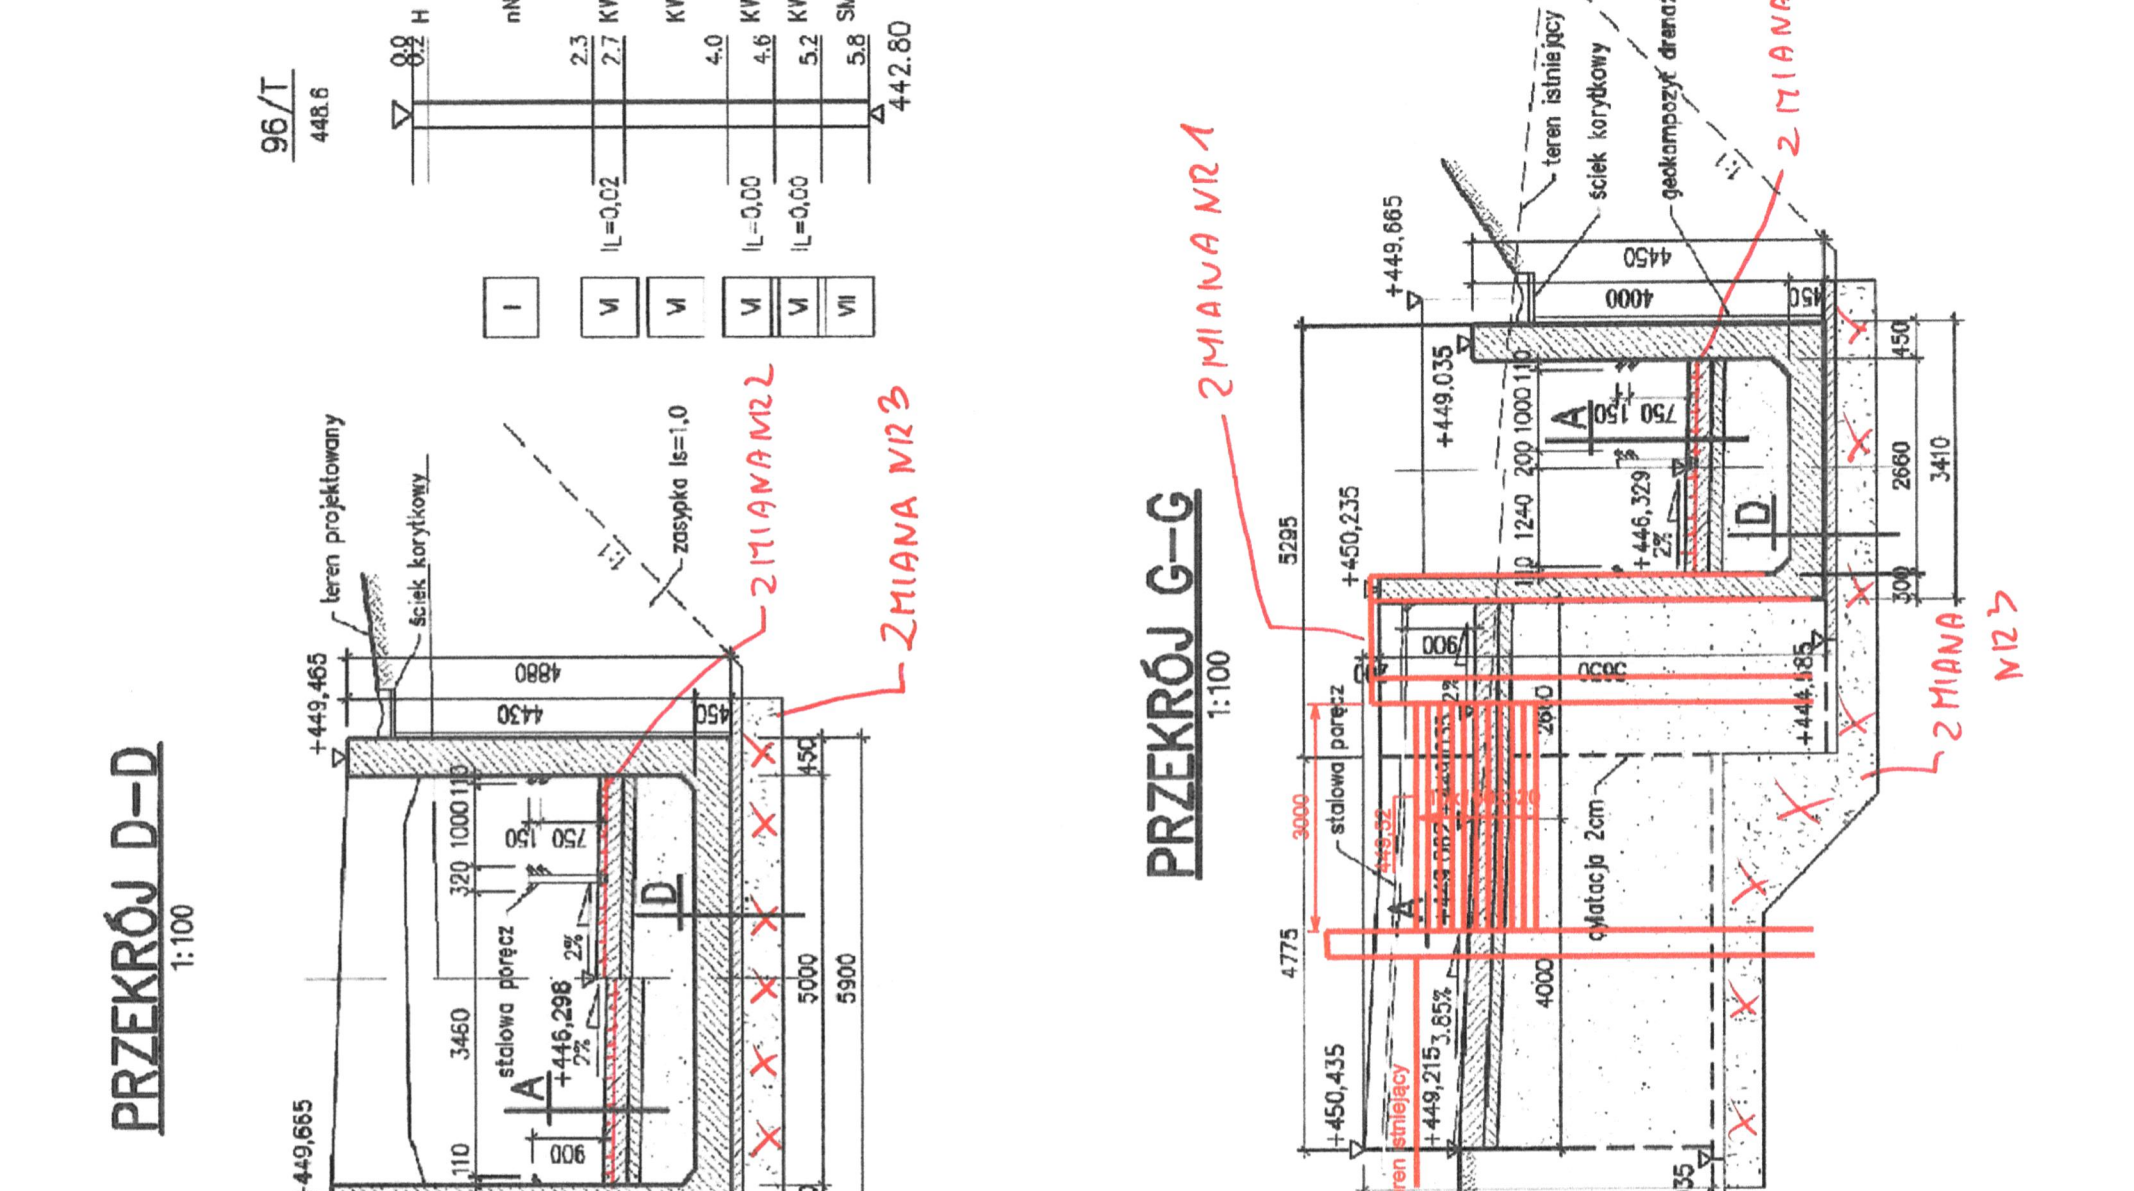
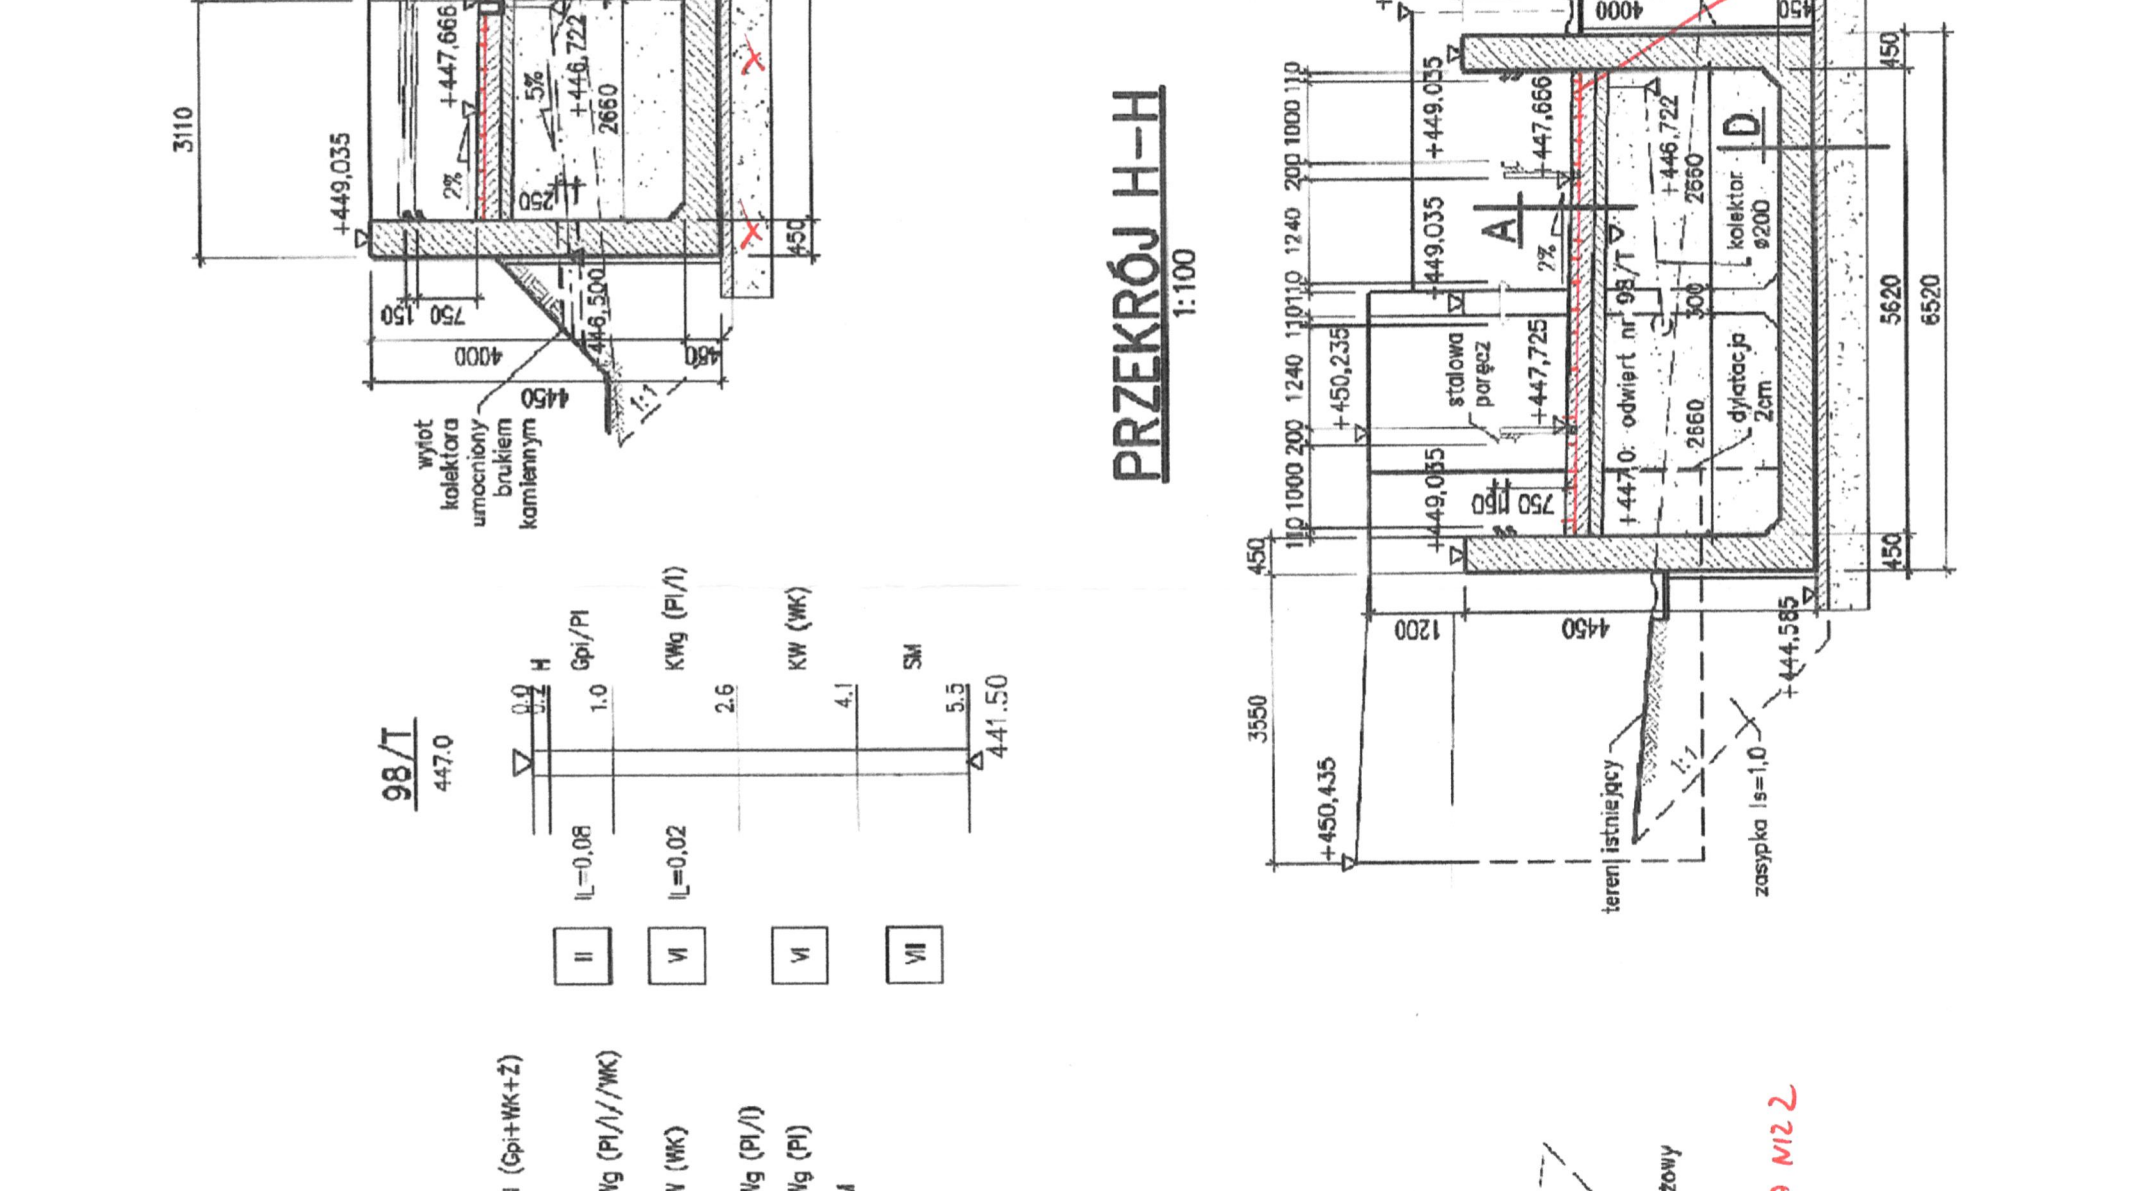
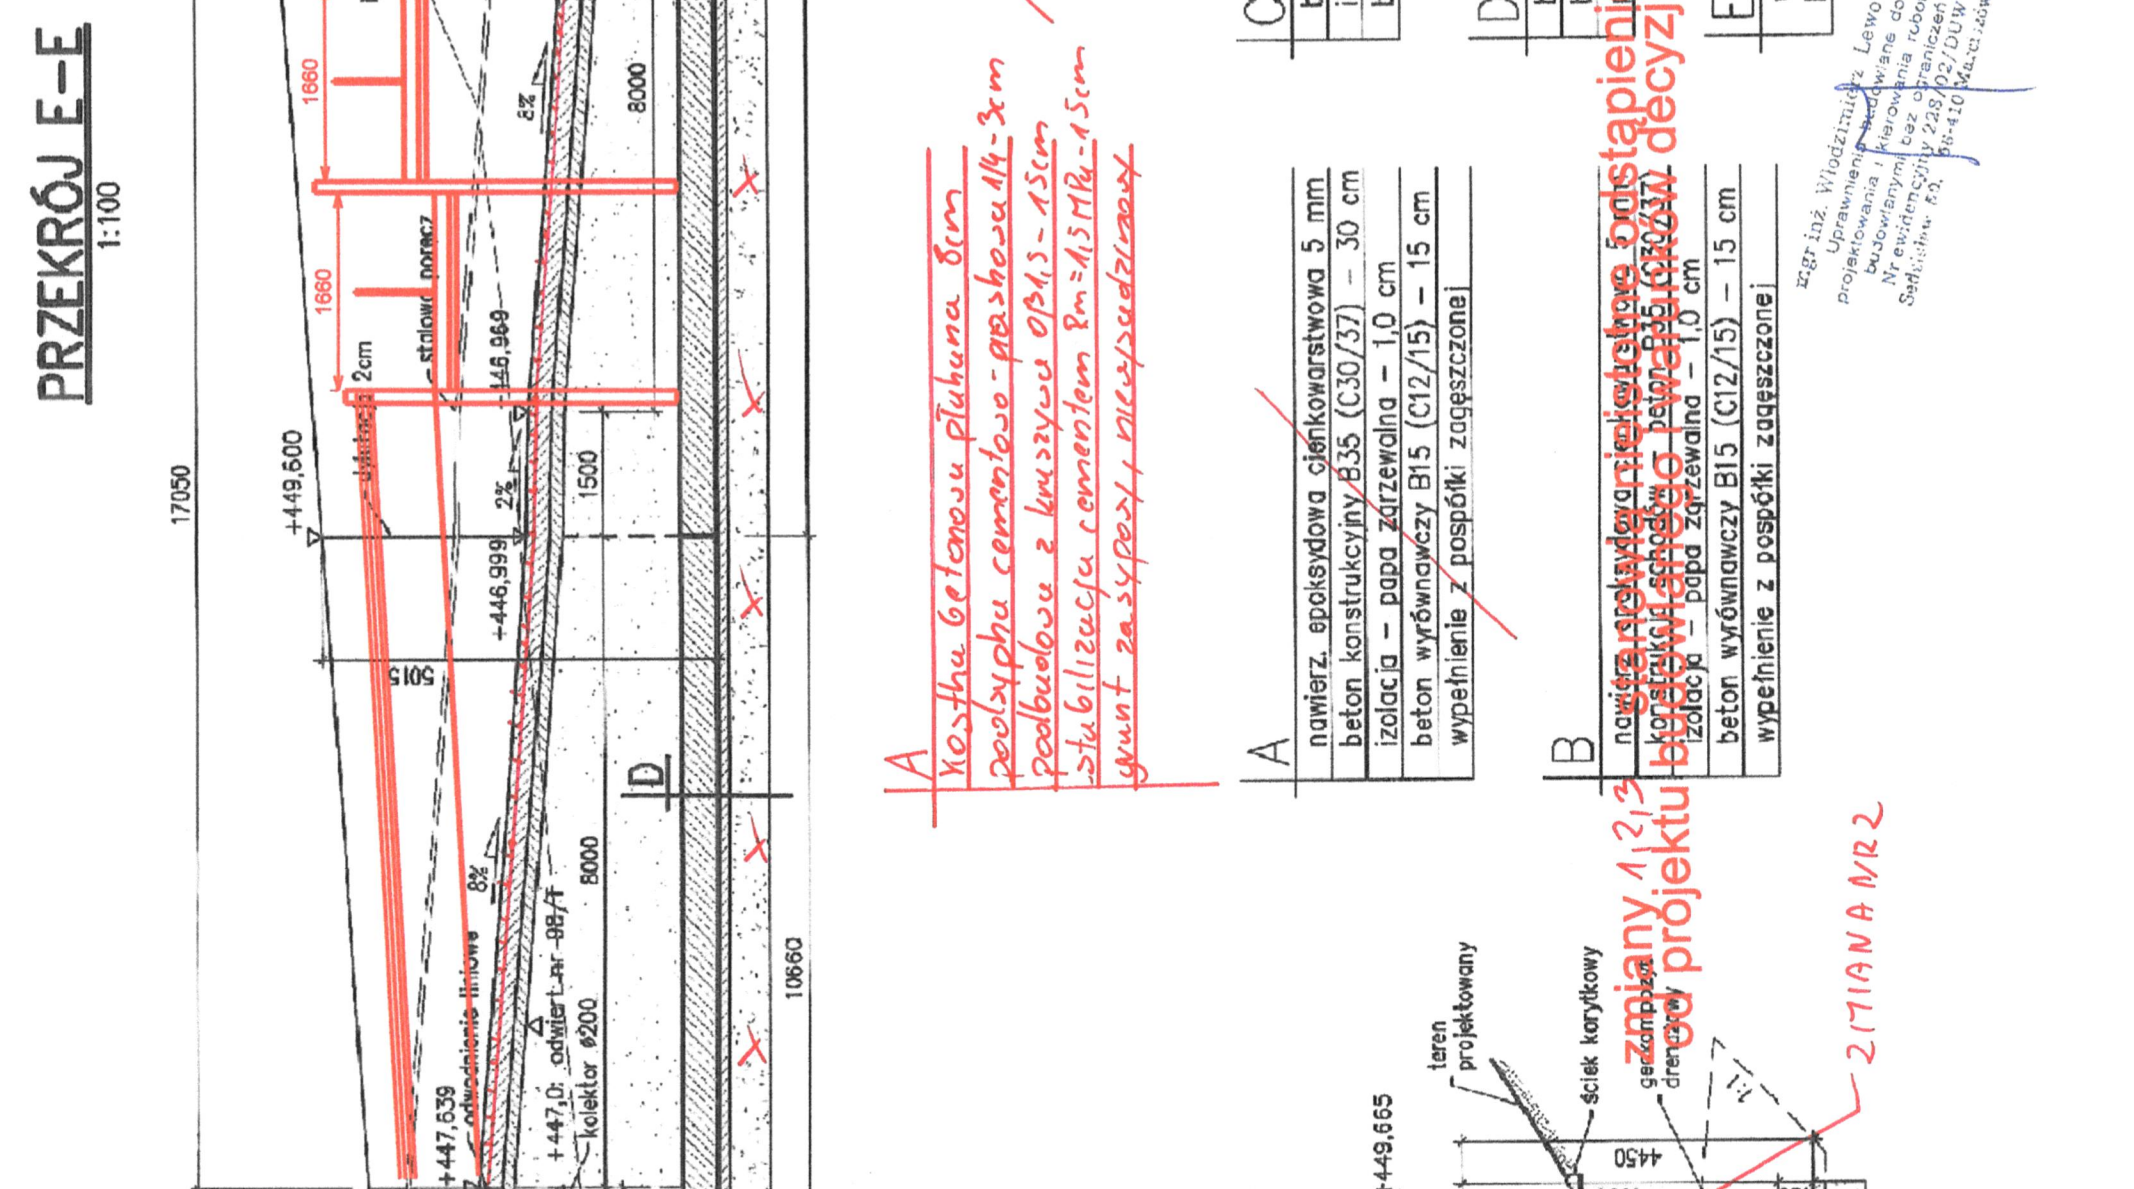


DANE MATERIAŁOWE		DANE BUDOWLANE	
Element	Beton	Stal zbrojeniowa	Stal sprężająca
Konstrukcja obiektu	B40 (C35/45)	B51500S	
Pochylenie, schody	B40 (C35/45)	B51500S	
Beton wyrównawczy	B15 (C12/15)		
DANE BUDOWLANE			
Rodzaj konstrukcji	Zalazeniowa, przekrój poprzeczny: rama/słupy oporowe		
Klasa obciążenia	układ ramowy przekroju: klasa A wg PN-85/S-10030		
Klasa obciążenia	pochylenie, schody: obc. tłumien wg PN-85/S-10030		
Klasa obciążenia	150/100		
Klasa obciążenia	6		
Długość/szerokość	układ ramowy przekroju 36,55m/5,90m		
	słupy oporowe 99,77m/0,30-0,43m		
	pochylenie 94,61m/2,66-5,00m		
	schody 5,94m/3,30m		
Wysokość konstrukcyjna	układ ramowy przekroju 4,97-6,02m		
	słupy oporowe 1,81-5,58m		
Kąt skrzyżowania	układ ramowy przekroju 69deg		
Przebieg planowy (mm)	skrajnia dla ruchu pieszych 2,50m		
UWAGI:			
ZMIANY:			
NR 1 ZMIANA GEOMETRII ŚCIEŻNICY 4,5,7			
NR 2 ZMIANA NAWIERZCHNI POCHYLENIA I			
SPORADYKOWO SCHODÓW			
NR 3 DEZYGNACJA Z PODUŚMI POD ŚCIEŻNICAMI			
4,5,7			

INWESTOR		str. 22	
GENERALNA DYREKCJA DRÓG KRAJOWYCH I AUTOSTRAD		77	
53-139 WROCŁAW		GOSKRA	
JEDNOSTKA PROJEKTOWA		TRAKT	
		40-139 Katowice, ul. Jeleńkowa 15 tel. (033) 248-01-96, fax (033) 248-01-00 www.tra-kt.pl	
ZADANIE		Budowa obwodnicy m. Wdźbrzych	
		w ciągu drogi krajowej nr 35	
		od km 21+350 do km 8+250	
NAZWA OPRACOWANIA		PROJEKT ARCHYTEKTONICZNO-BUDOWLANY	
		CZĘŚĆ II/3 PRZELISZCIE PODZIEMIA PP-5C w km 6+294.23	
TYTUŁ RYSUNKU		RYSUNKI OGÓLNE	
		PRZEKROJE PORZĘCZNE	
FUNKCJA	IMIĘ I NAZWISKO	BRANŻA/NUMER UPRAWNIENI	PODPIS
PROJEKTANT	mgr inż. Bogdan Buracki	mosty konstrukcyj. - bud.	109/98 BE
SPRACOWUJĄCY	mgr inż. Leszek Dabrowski	mosty mostowa	89/84
OPRACOWUJĄCY	mgr inż. Lukasz Smalcik		
SKALA	DATA	STACJUM	NR RYS.
1:100		PP	03.05/15-5-PP/5C-01

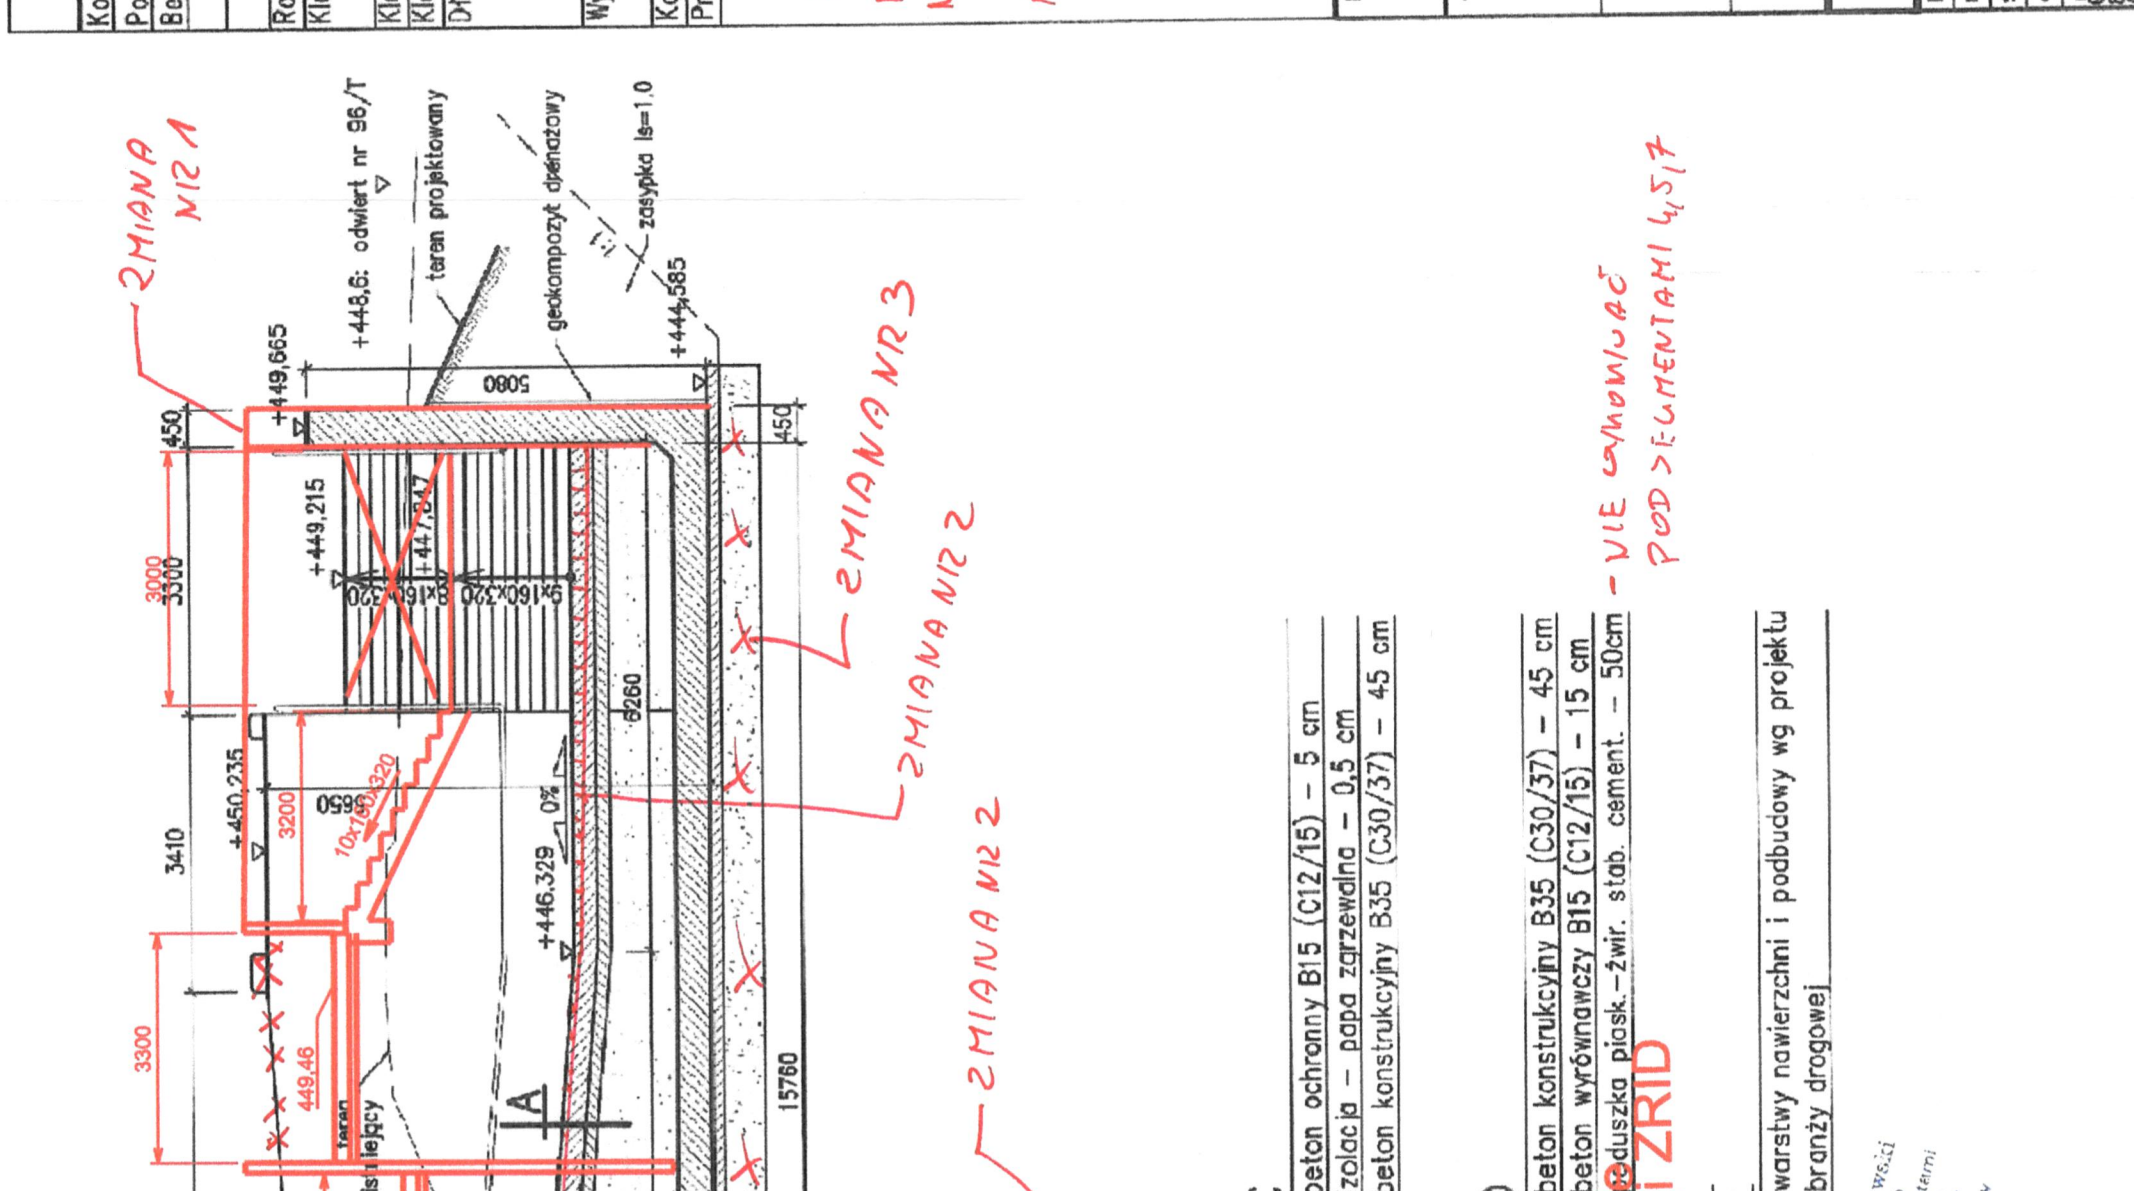

DANE MATERIAŁOWE		DANE BUDOWLANE				
Element	Beton	Stal zbrojeniowa	Stal sprężająca			
Konstrukcja obiektu	B40 (C35/45)	B51500S				
Pochylenie, schody	B40 (C35/45)	B51500S				
Beton wyrównawczy	B15 (C12/15)					
DANE BUDOWLANE						
Rodzaj konstrukcji	Zalazeniowa, przekrój poprzeczny: rama/słupy oporowe					
Klasa obciążenia	układ ramowy przekroju: klasa A wg PN-85/S-10030					
Klasa obciążenia	pochylenie, schody: obc. tłumien wg PN-85/S-10030					
Klasa obciążenia	150/100					
Klasa obciążenia	6					
Długość/szerokość	układ ramowy przekroju 36,5m/5,90m					
	słupy oporowe 99,7m/0,30-0,43m					
	pochylenie 94,61m/2,66-5,00m					
	schody 5,94m/3,30m					
Wysokość konstrukcyjna	układ ramowy przekroju 4,97-6,02m					
	słupy oporowe 1,81-5,58m					
Kąt skrzyżowania	układ ramowy przekroju 69deg					
Przebieg planowy (mm)	skrajnia dla ruchu pieszych 2,50m					
UWAGI:						
ZMIANY:						
NR 1 ZMIANA GEOMETRII ŚCIEŻNICY 4,5,7						
NR 2 ZMIANA NAWIERZCHNI POCHYLENIA I						
NR 3 DEZYGNACJA Z PODUŚMI POD ŚCIEŻNICAMI						
4,5,7						