



PRZEKRÓJ POPRZECZNY

1:50

Z WIDOKIEM NA PRZYZCÓŁEK

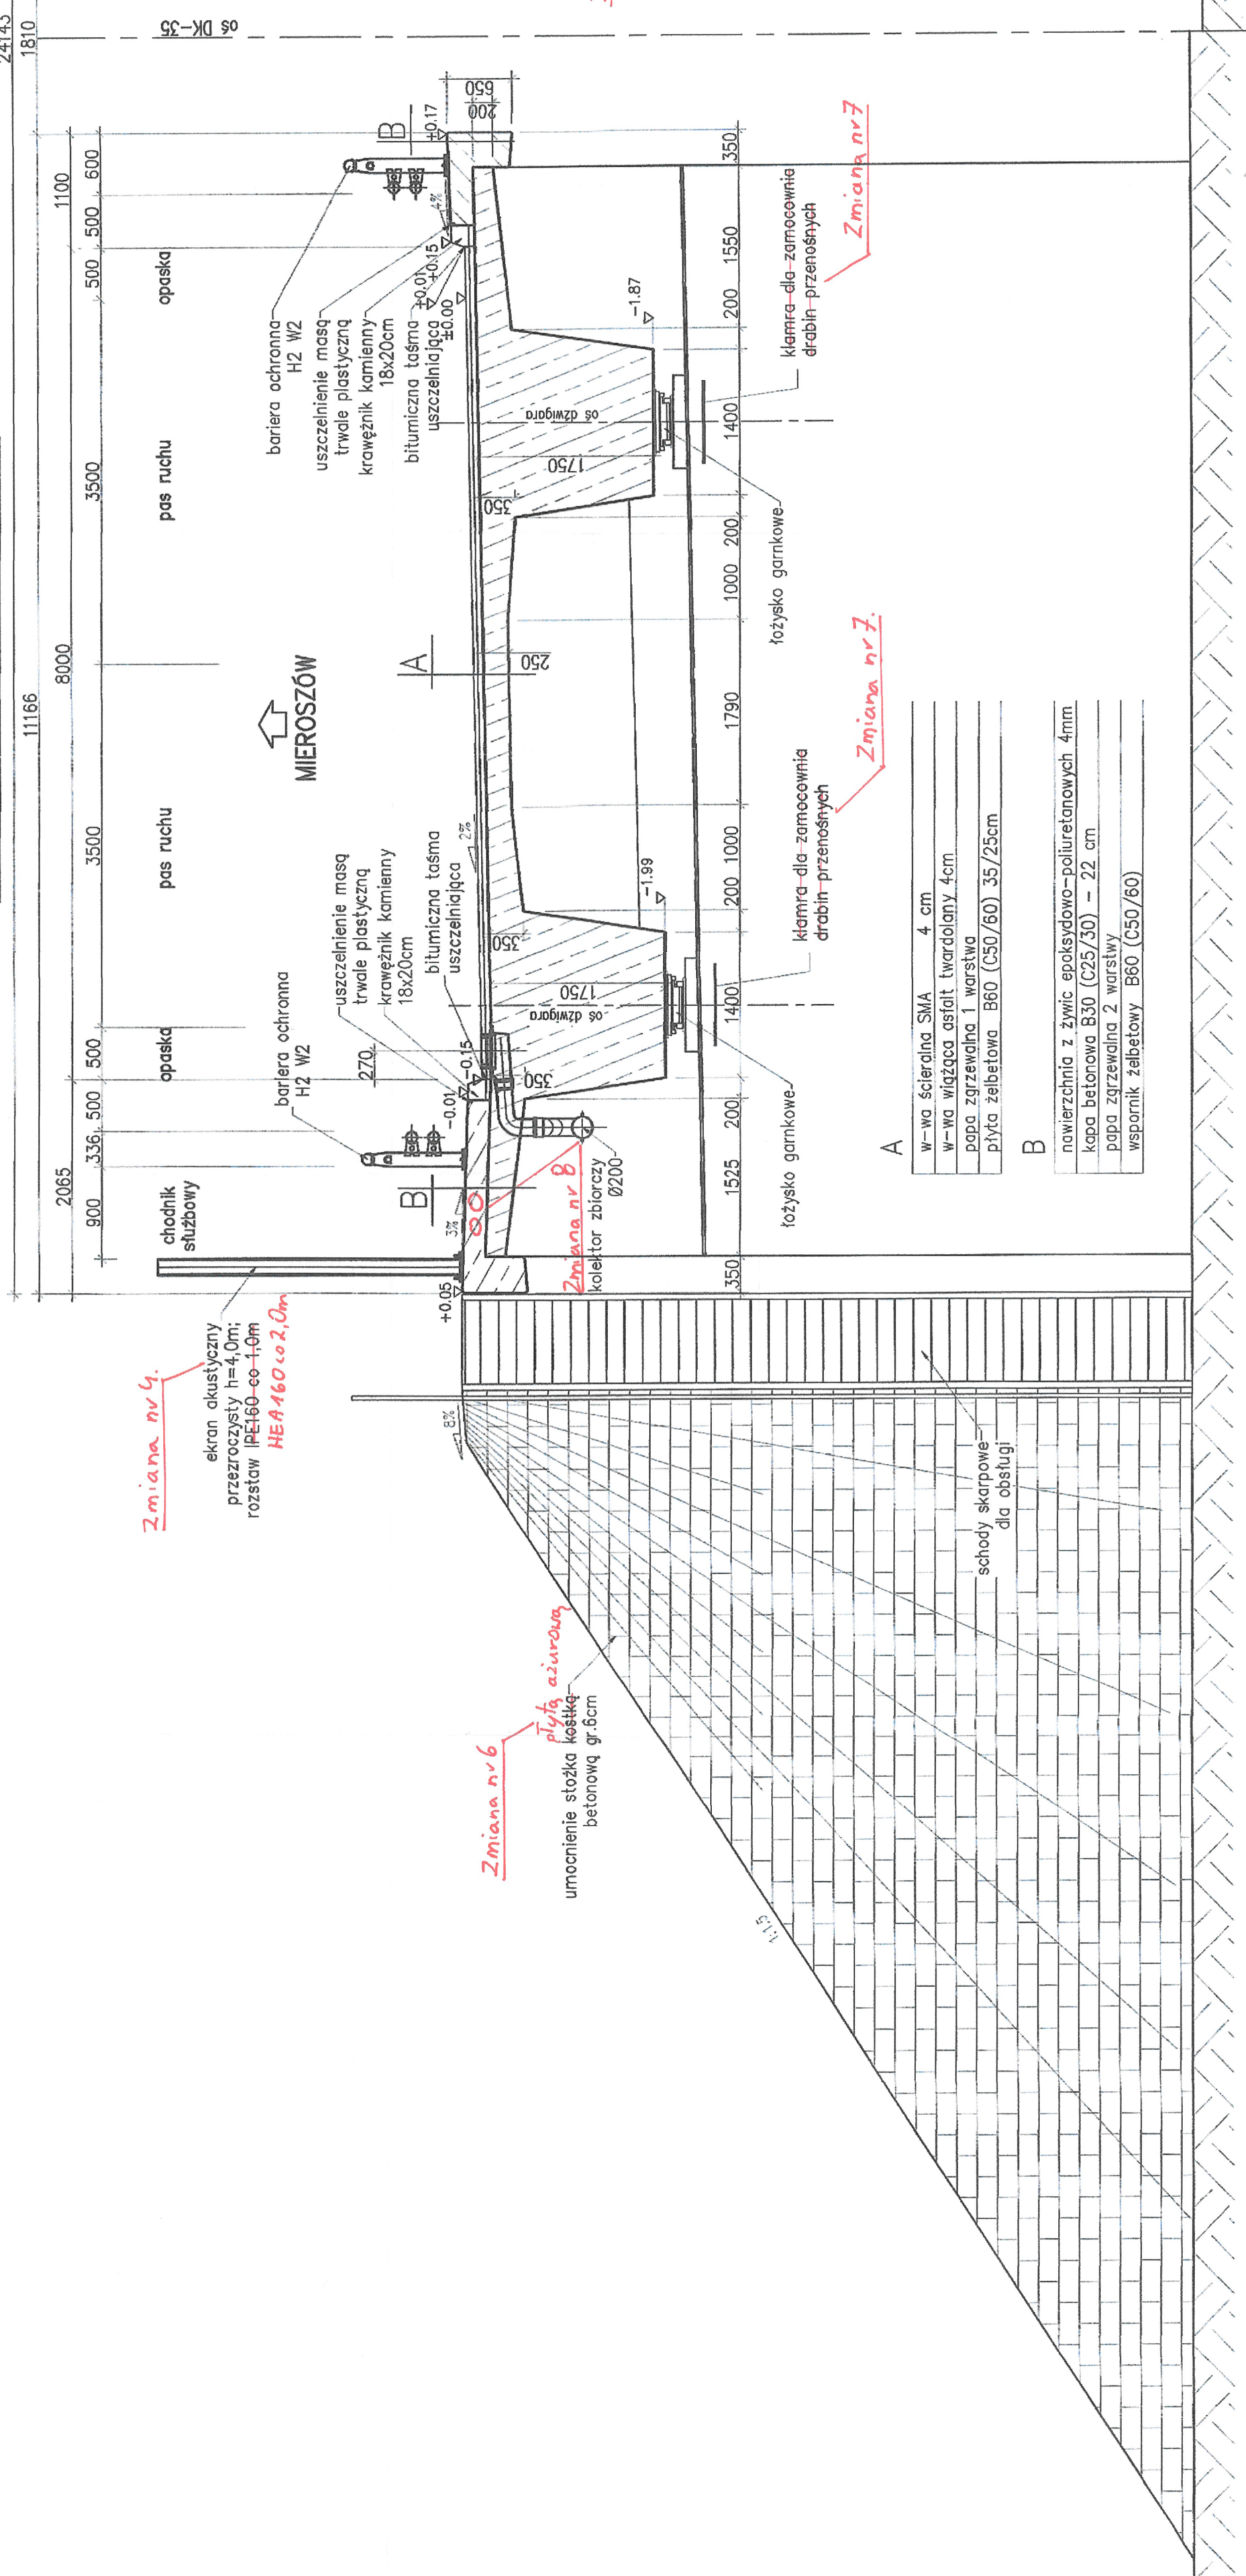

Z WIDOKIEM NA FILAR

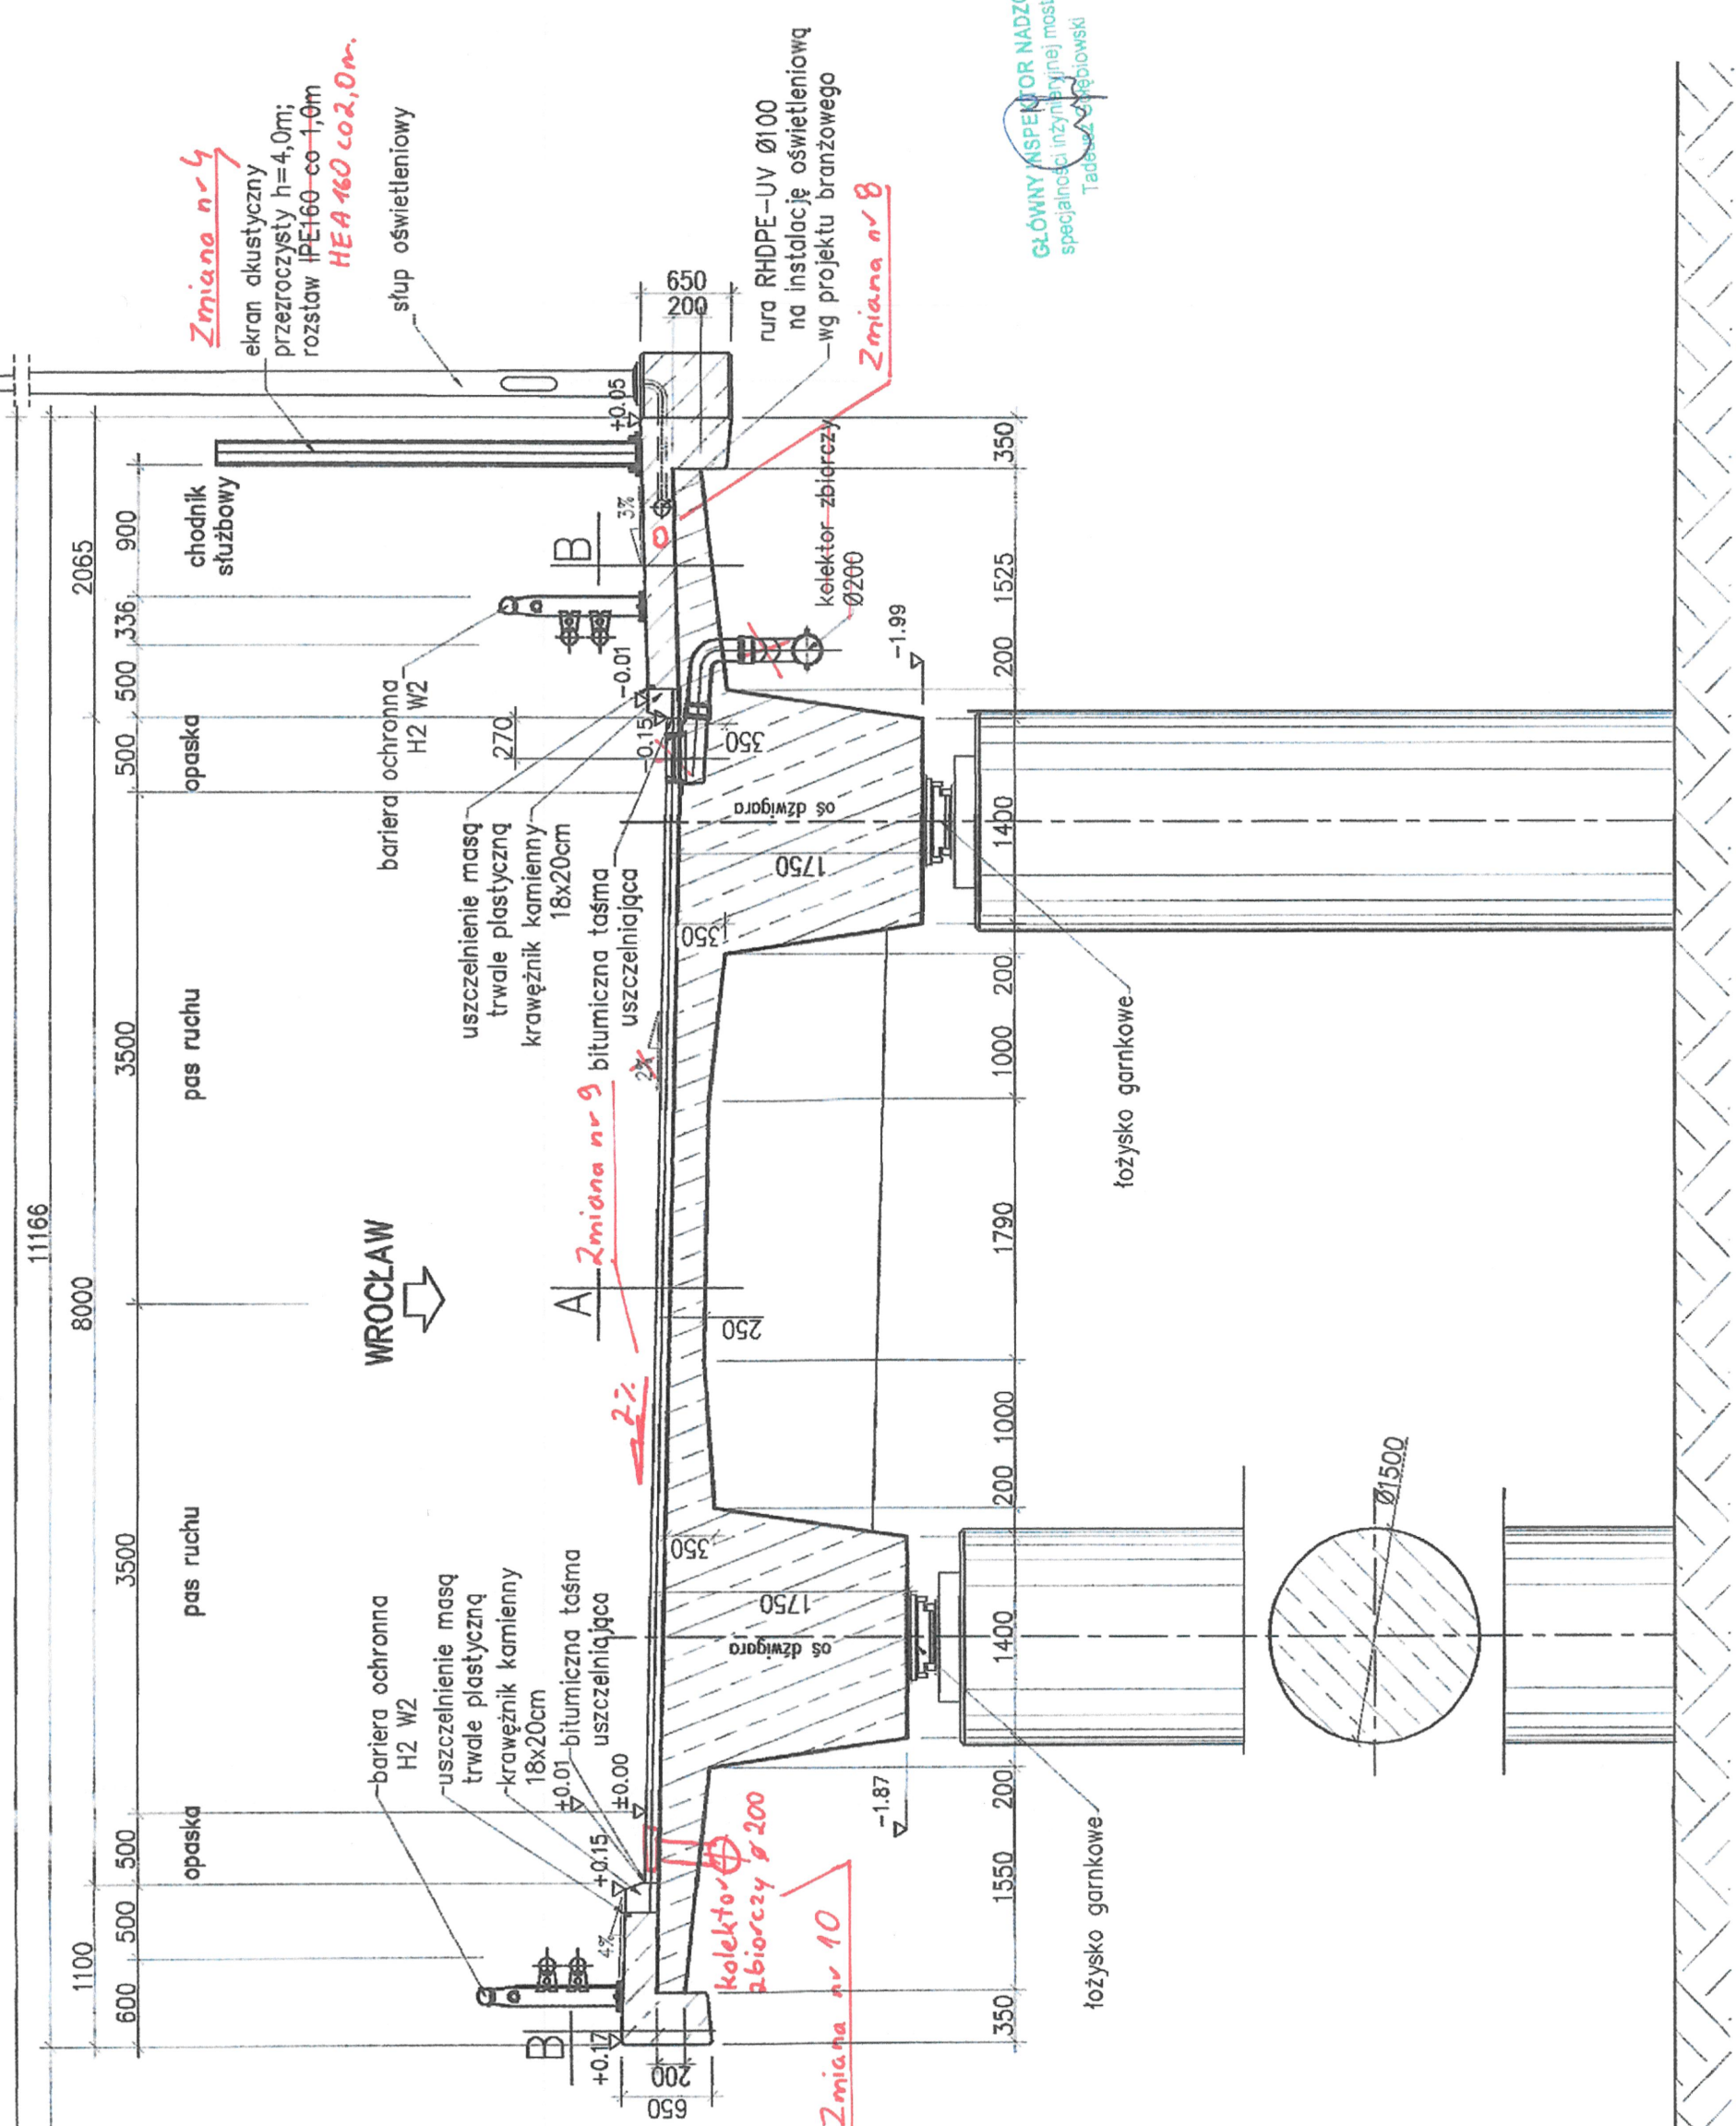

Element	DANE MATERIAŁOWE		
	Beton	Stal zbrojeniowa	Stal sprężysto-poję
Ustrój nośny	B60 (C50/60)	BS1500S	22,0.6
Łatier	B40 (C35/45)	BS1500S	
underamenti, przewężki	B35 (C30/37)	BS1500S	
łyły przeziściowe	B35 (C30/37)	BS1500S	
kapy chłodnikowe	B30 (C25/30)	BS1500S	
beton wyrównawczy	B15 (C12/15)		

DANE BUDOWLANE	
rodzaj konstrukcji	spężysty, dwubelkowy, tróprzęsłowy
klasa obciążenia	klasa A, wg PN-85/S-10030
klasa obciążenia MLC	150/100
klasa drogi na obiekcie	klasa C
ługość / szerokość	92,00 m / 24,14 m
wysokość konstrukcyjna	1,99 m
q ₁ skrzyżowania	90,0 deg
prześwit, planowy (min)	skrajnia pod obiektem: drogową 4,60 m

Zmiana: DOKUMENTACJA POWYKONAWCZA

Nr 4. Zmiana rodzaju i rozstawu słupów ekranów akustycznych;
Nr 6. Zmiana materiału umocnienia stojaków skarpowych;
Nr 7. Rezygnacja z klamer do drabiny;
Nr 8. Dodatkowe rury na instalacje.
Nr 9. Zmiana spadku jezdnii prawej
Nr 10 Zmiana lokalizacji kolektora


INWESTOR
GENERALNA DYREKCJA DRÓG KRAJOWYCH i AUTOSTRAD
53-139 WROCLAW
ul. Powstańców Śl. 186
53-139 WROCLAW

TRAKT sp. z o.o.
40-159 Katowice, ul. Jęstrzowska 15
tel: (0-32) 228-12-70, fax: (0-32) 228-70-04

ZADANIE
Budowa obwodnicy m. Wałbrzych
w miejscowości: Wałbrzych

od km 2+350 do km 8+250

NAZWA OPRACOWANIA: PROJEKT ARCHITEKTONICZNO-BUDOWLANY

RYSUNKI OGÓLNE PRZEKŁADY POPRZECZNY				
UNIKACJA	IMIE I NAZWISKO	BRANŻA/NUMER UPRAWNIENI	PODPIŚC	
PROJEKTANT	mgr inż. Bogdan Burcek	mosty konstr. - bud.	109/88 BB	
PRAWIDŁOWOŚĆ	mgr inż. Leszek Dobrowski	mosty mostowa	89/84	
PRACOWNIAW	mgr inż. Łukasz Boca		<i>Boca</i>	

NR UMOWY 2004 O/WR 1/PN O/R-2/2009 R-559/09	SKALA 1:50	DATA WRZESIEŃ 2010	STADIUM PB	BRANŻA mostowa	NR RTS. OG.06/III-1-ES/2/5
--	---------------	--------------------------	---------------	-------------------	-------------------------------