

Zmiana Nr 1

DANE MATERIAŁOWE			
Element	Beton	Stal zbrojeniowa	Stal sprężająca
Ustrój nośny	B40 (C35/45)	BSI500S	-
Filar	-	-	-
Fundamenty, przyczółki	B35 (C30/37)	BSI500S	-
Pale fundamentowe	-	-	-
Płyty przejściowe	B35 (C30/37)	BSI500S	-
Kapy chodnikowe	B30 (C25/30)	BSI500S	-
Beton wyrównawczy	B15 (C12/15)	-	-

DANE BUDOWLANE	
Rodzaj konstrukcji	żelbetowy o przekroju poprzecznym czterobokowym, jednoprzęstowy
Klasa obciążenia	klasa A wg PN-85/S-10030
Klasa obciążenia MLC	150/100
Klasa drogi na obiekcie	klasa G
Długość / szerokość	17,47m / 31,132m
Wysokość konstrukcyjna	1,29 m
Kąt skrzyżowania	50,1 deg
Prześwit pionowy (min)	skrajnia pod obiektem: drogowa 4,60 m

UWAGI:

Zmiany:

Nr 1- Zmiana klasy betonu ustoju
hośnego

ZMIANA NR 1 STANOWI ZMIANĘ NIEISTOTNĄ I
POZWOLNIŁO ART 32A USTAWY WED DLA Z
NIEISTOTNE Odstąpienie od RZĄDOWEGO
PROJEKTU BUDOWLANEGO

Zmianę kwalifikuję jako nieistotne
odstąpienie od zatwierdzonego
projektu budowlanego i warunków
pozwolenia na budowę
Pracę Budowlaną art. 36a, ust. 5)

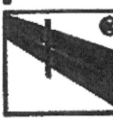
DOKUMENTACJA

POWYKONAWCZA

str. 26

INWESTOR: **GENERALNA DYREKCJA DRÓG KRAJOWYCH I AUTOSTRAD**
53-139 WROCŁAW ul. Powstańców Śl. 186

JEDNOSTKA PROJEKTOWA

**TRAKT**
40-159 Katowice, ul. Jesionowa 15
tel: (0-32) 228-12-70, fax: (0-32) 220-70-04
trak@trak.pl

ZADANIE
Budowa obwodnicy m. Wąbrzych
w ciągu drogi krajowej nr 35
od km 2+350 do km 8+250

NAZWA OPRACOWANIA
PROJEKT ARCHITEKTONICZNO-BUDOWLANY
CZĘŚĆ III/2 OBIEKT WD/Z/6 w km 6+432.7

RYSUNKI OGÓLNE WIDOK Z BOKU			
FUNKCJA	IMIĘ I NAZWISKO	BRANŻA/NUMER UPRAWNIENI	PODPIS
PROJEKTANT	mgr inż. Bogdan Burcek	mosty konstr.-bud. 109/98 BB	
SPRAWDZAJĄCY	mgr inż. Leszek Dobrowski	mosty mostowa 89/84	
OPRACOWAŁ	mgr inż. Michał Andrzejewski		
NR UNOWY ODCISŁA ODR. 18/PM/17-2/2009 (P-553/09)	SKALA 1:200	DATA WRZESIEŃ 2010	BRANŻA mostowa
			NR RYS. OG.07/III-2-WD/Z/6-01

WIDOK Z BOKU

