


PRZĘKRÓJ POPRZECZNY

1:50

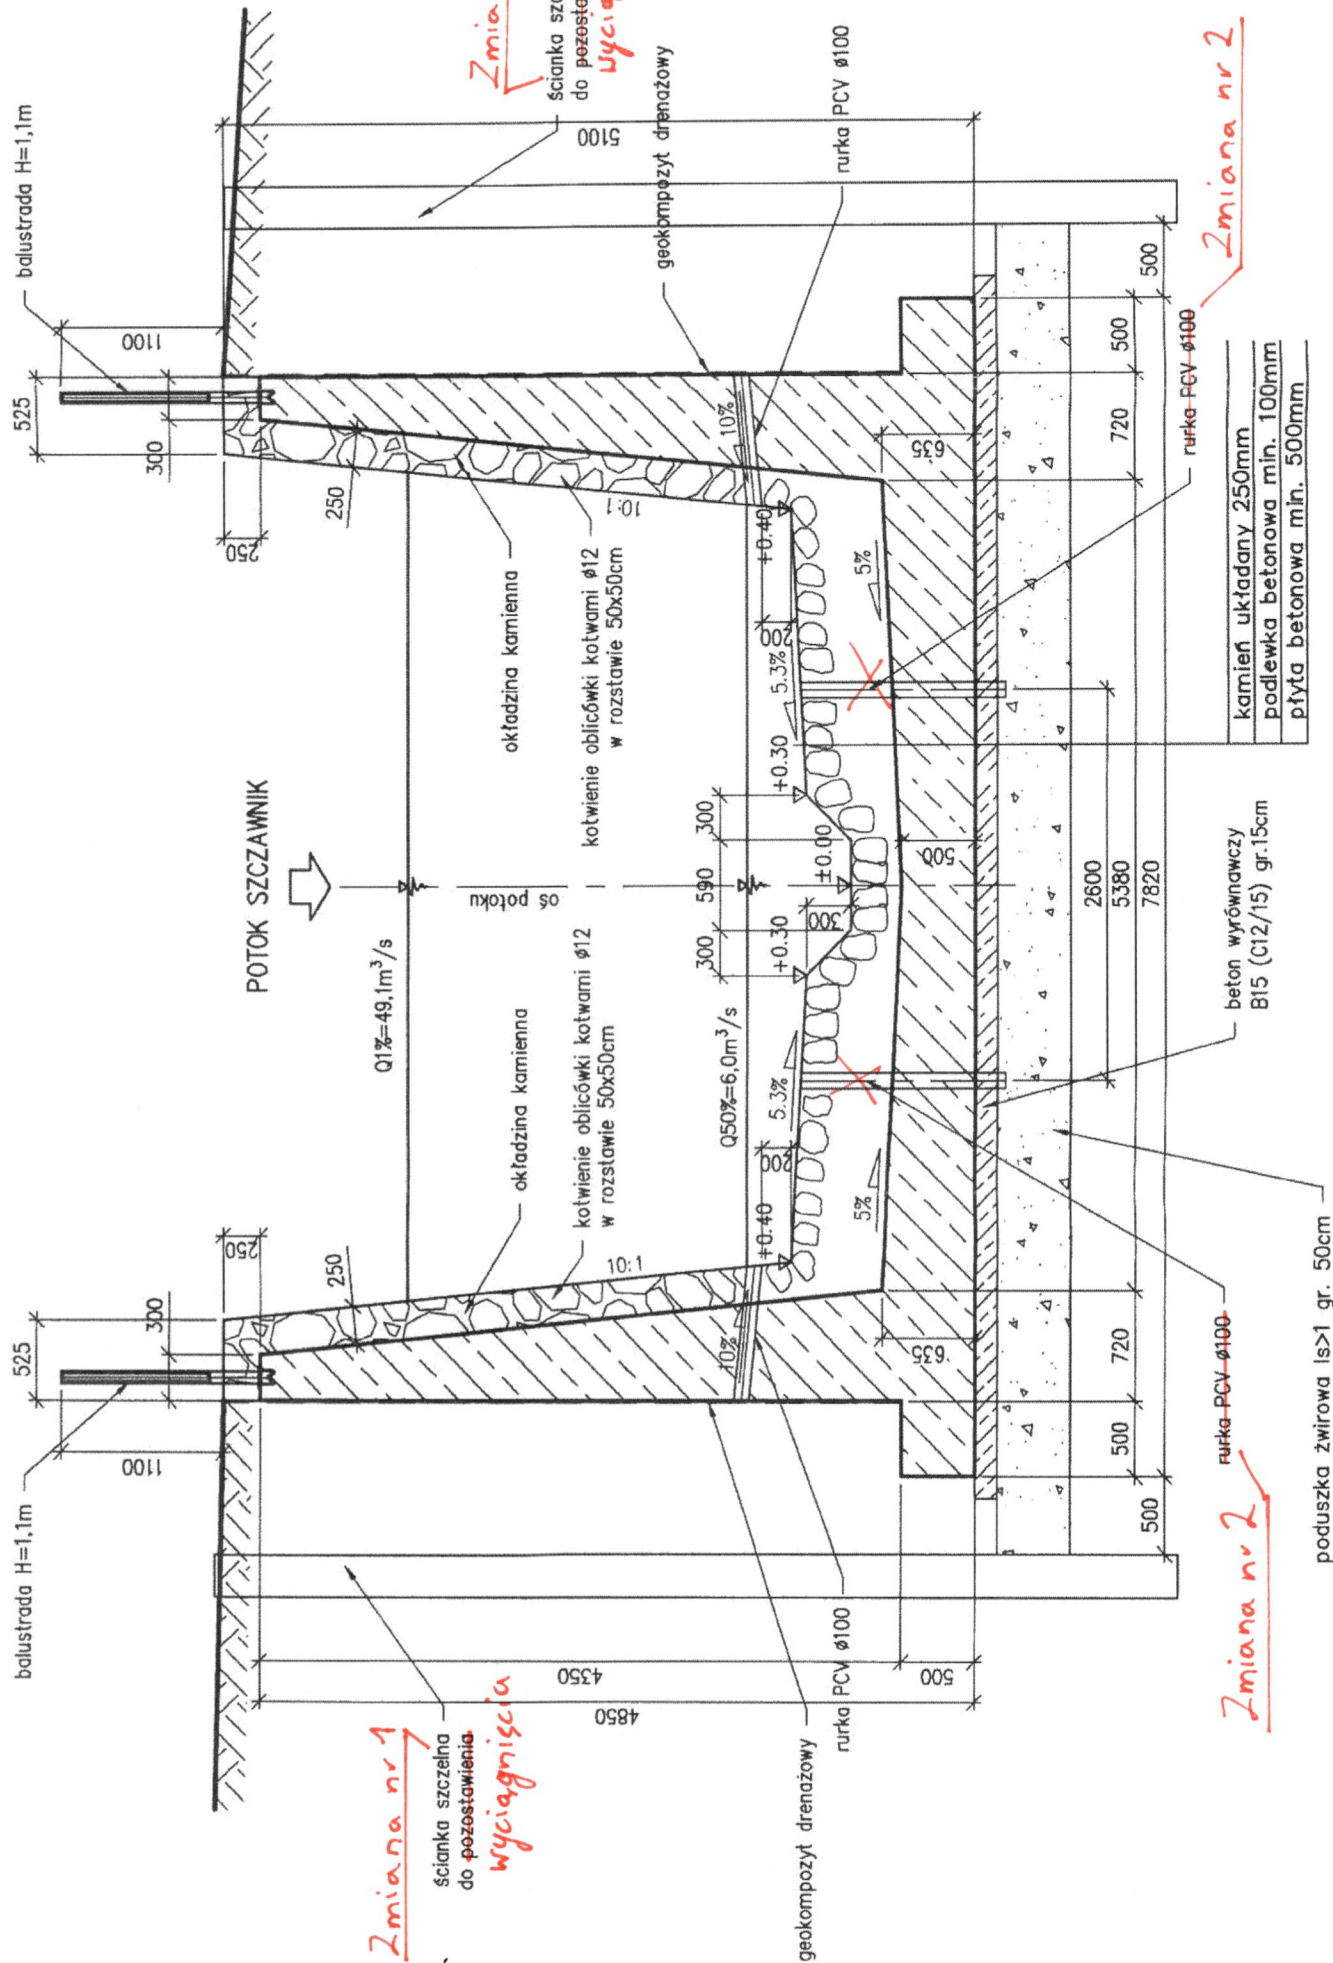

Element	DANE MATERIAŁOWE	
Konstrukcja	Beton	Stal sprężająca
Podłoga betonowa	B35 (C30/37)	BSt500S
Beton wyrównawczy	B30 (C25/30)	
	B15 (C12/15)	

UWAGI:

Zmiany:

Nr 1- Zmiana ścianek szczelnych

Nr 2- Rezygnacja z rurki PCV w dnio

ZMIANY 1-2 STANOWIA

NIEJŚCIOTNE ODZIERZĄDZENIE

*OD PROJEKTU BUDOWLANEGO
I L. ARKUSZU DECYZJI PRD*

GŁÓWNY INSPEKTOR NADZORU
specjalności inżynierskiej mostowej
Tadeusz Gębowski

mgr inż. Włodzisław Jędrzejewski
Ustawienia budowlane do
projektowania i kierowania robotami
budowlanymi bez ograniczeń
Nr ewidencyjny 228/02/UDW
Sędziów 60, 68-410 Mariaszów

**DOKUMENTACJA
POWYKONAWCZA**

str. 4

INWESTOR
GENERALNA DYREKCJA DRÓG KRAJOWYCH I AUTOSTRAD
53-139 WROCŁAW ul. Powstańców Śl. 186
JEDNOSTKA PROJEKTOWA

GDDKIA

TRAKT. sp. z o.o.
40-159 Katowice, ul. Jesionowa 15
tel. (0-32) 228-12-70, fax: (0-32) 220-70-04
trak@trak.pl

ZADANIE
**Budowa obwodnicy m. Wałbrzych
w ciągu drogi krajowej nr 35
od km 2+350 do km 8+250**

NAZWA OPRACOWANIA
TOM III/6 Obiekty inżynierskie w ramach regulacji potoku Szczaw
Ściany oporowe OP-7, OP-8

TYTUŁ RYSUNKU

RYUNKI OGÓLNE

PRZĘKROJE POPRZECZNE

FUNKCJA	IMIĘ I NAZWISKO	BRANŻA/NUMER UPRAWNIENI	PODPIS
PROJEKTANT	mgr inż. Bogdan Burcek	mosty konstr.-bud. 109/98 BB	<i>Burcek</i>
SPRAWDZAJĄCY	mgr inż. Leszek Dąbrowski	mosty mostowa 89/84	<i>Dąbrowski</i>
OPRACOWAŁ	mgr inż. Marcin Pacierz		<i>Pacierz</i>
NR UMOWY GDDKIA O/WR 86/PN/UR-2/2008 (PR-558/09)	SKALA 1:50	DATA WRZESIEŃ 2010	STADIUM PB
		BRANŻA MOSTOWA	NR RYS. OP.11/III-6-0