




PRZEKRÓJ POPRZECZNY A-A

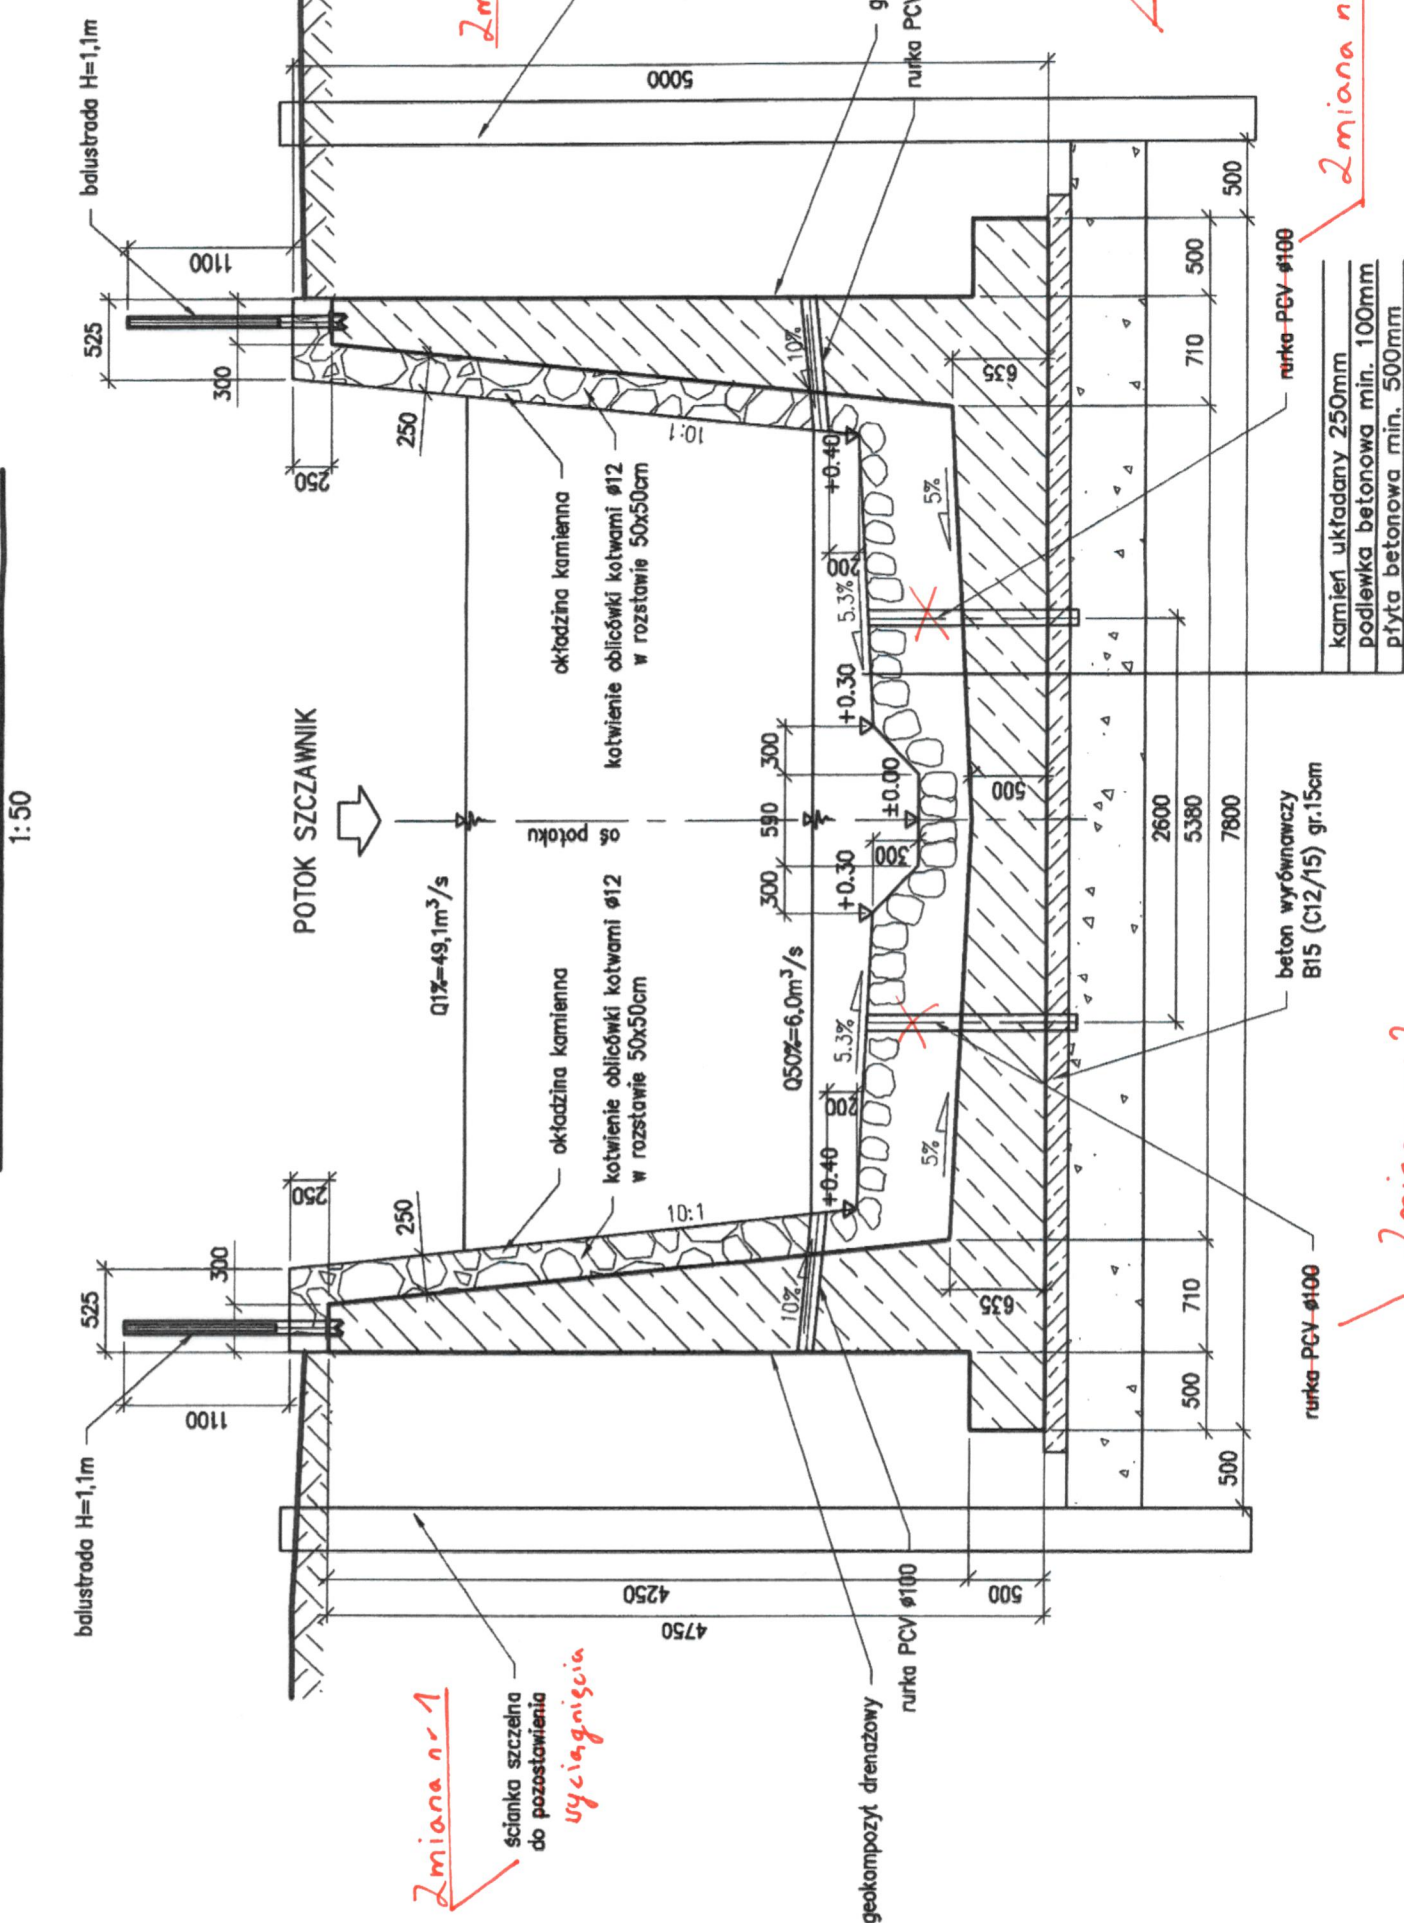

PRZEKRÓJ POPRZECZNY B-B

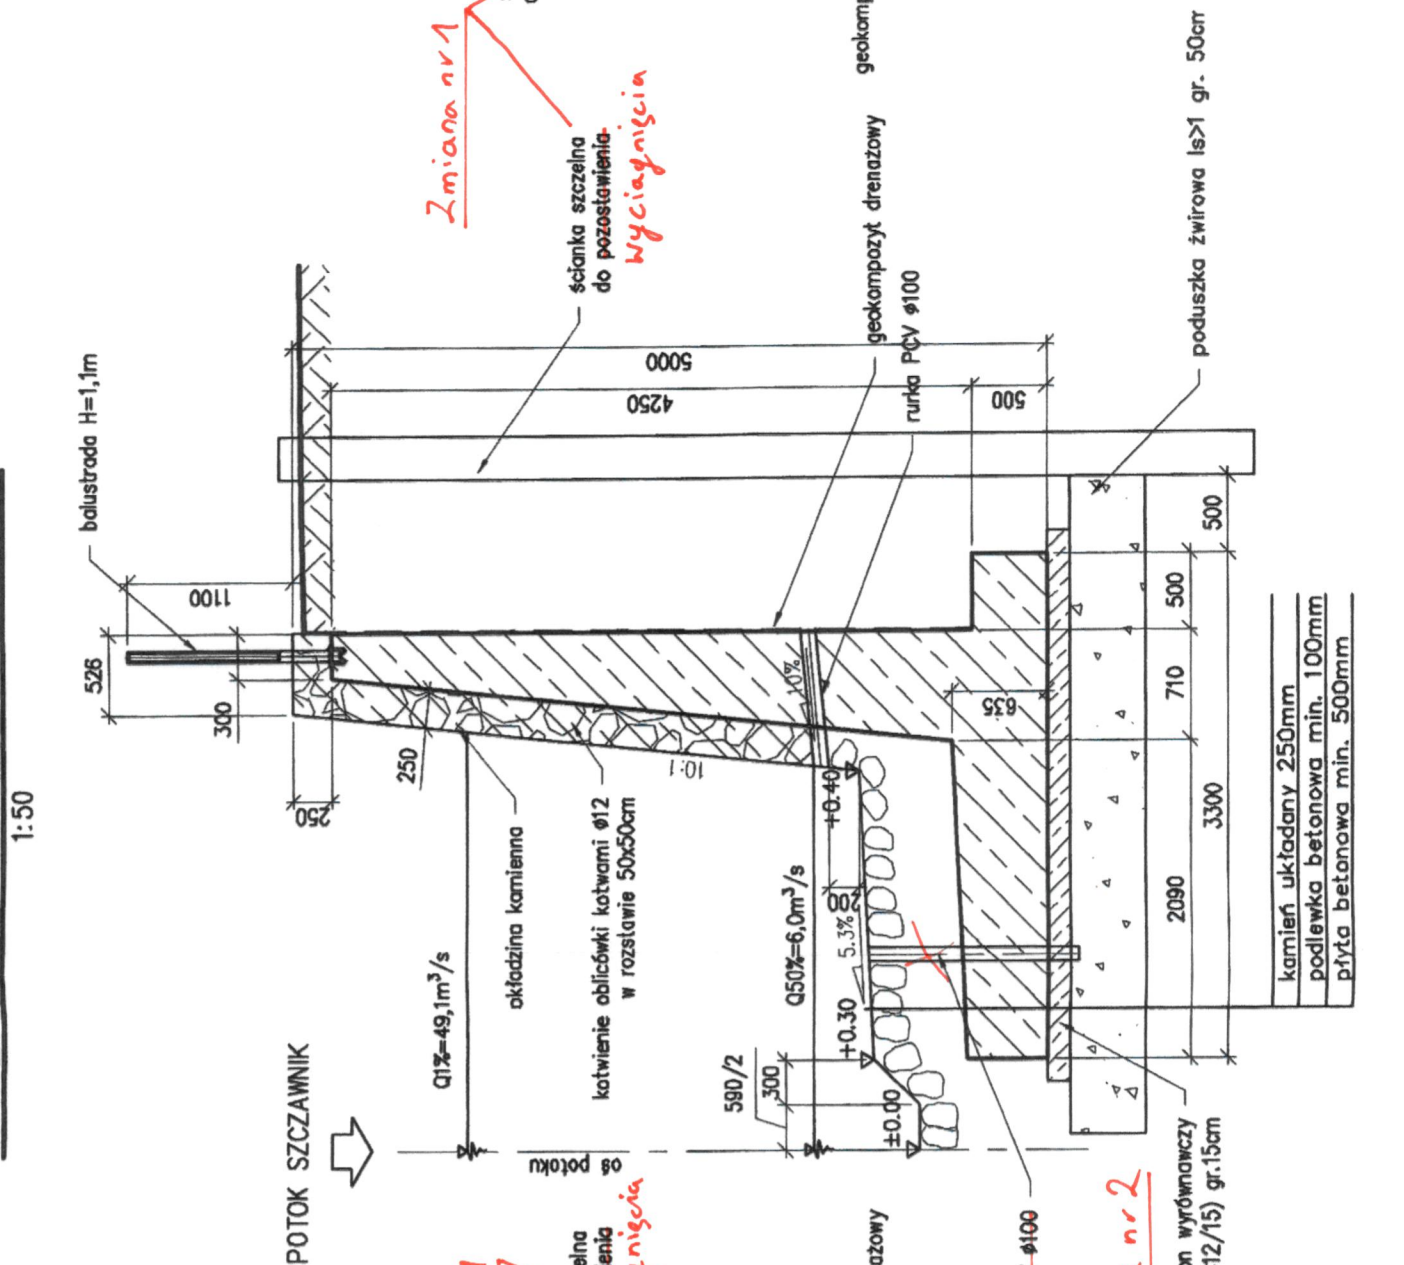

PRZEKRÓJ POPRZECZNY C-C

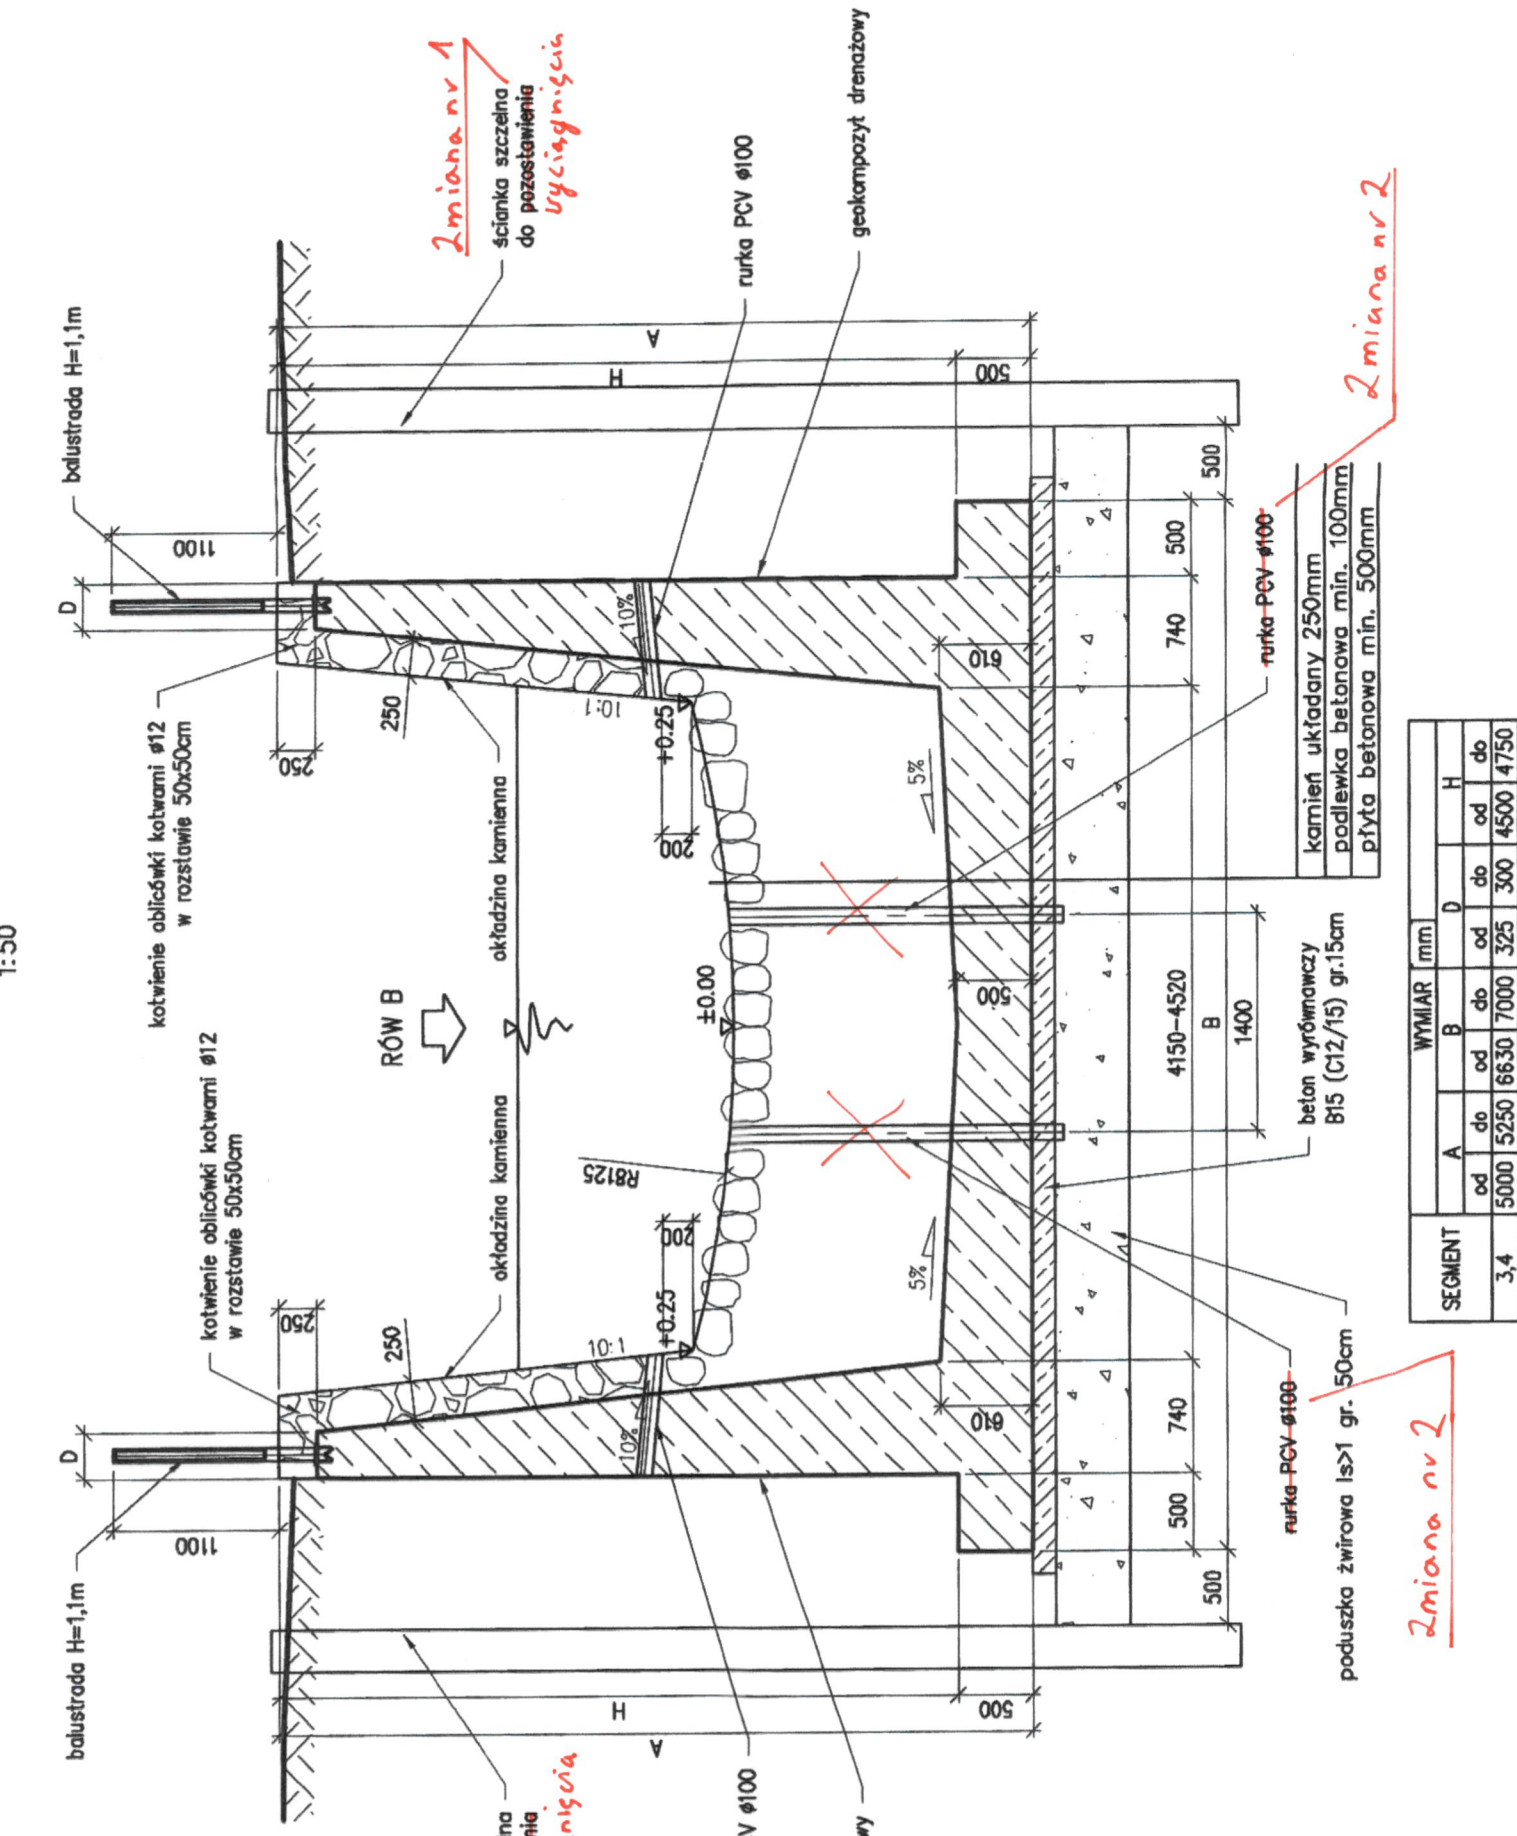

UWAGI:

Zmiany:
Nr 1. Zmiana ścianek szczelnych
Nr 2. Rezygnacja z rurki PCV w dniu
ZMIANY 1-2 STANOWIĄ NIEISTOTNE
ODSTĄPIENIE OD PROJEKTU
ZRID

DOKUMENTACJA
POWYKONAWCZA

str. 43

INWESTOR
GENERALNA DYREKCJA DRÓG KRAJOWYCH I AUTOSTRAD
53-139 WROCŁAW ul. Powstańców Śl. 186

JEDNOSTKA PROJEKTOWA
TRAKT
40-159 Katowice, ul. Jesionowa 15
tel: (0-32) 228-12-70, fax: (0-32) 228-70-04
traktdrogi.pl

ZADANIE
Budowa obwodnicy m. Wałbrzych
w ciągu drogi krajowej nr 35
od km 2+350 do km 8+250

NAZWA OPRACOWANIA
TOM III/6 Obiekty inżynierskie w ramach regulacji potoku Szczawnik

RYSUNKI OGÓLNE			
PRZEKROJE POPRZECZNE			
FUNKCJA	IMIĘ I NAZWISKO	BRANŻA/NUMER UPRAWNIENI	PODPIS
PROJEKTANT	mgr inż. Bogdan Buracki	mosty konstr.-bud.	109/98 BB
SPRAWDZAJĄCY	mgr inż. Leszek Dąbrowski	mosty mostowa 89/84	109/98 BB
OPRACOWUJĄCY	mgr inż. Marcin Podczaj	mosty mostowa 89/84	109/98 BB
NR UMOWY	SKALA	STADIUM	BRANŻA
NR RYS.			OP.14/III-6-01

Element	Beton	Stal zbrojeniowa	Stal sprężająca
Konstrukcja	B35 (C30/37)	BS1500S	
Podłoga betonowa	B30 (C25/30)		
Beton wyrównawczy	B15 (C12/15)		