



PRZEKRÓJ POPRZECZNY A-A

1:50

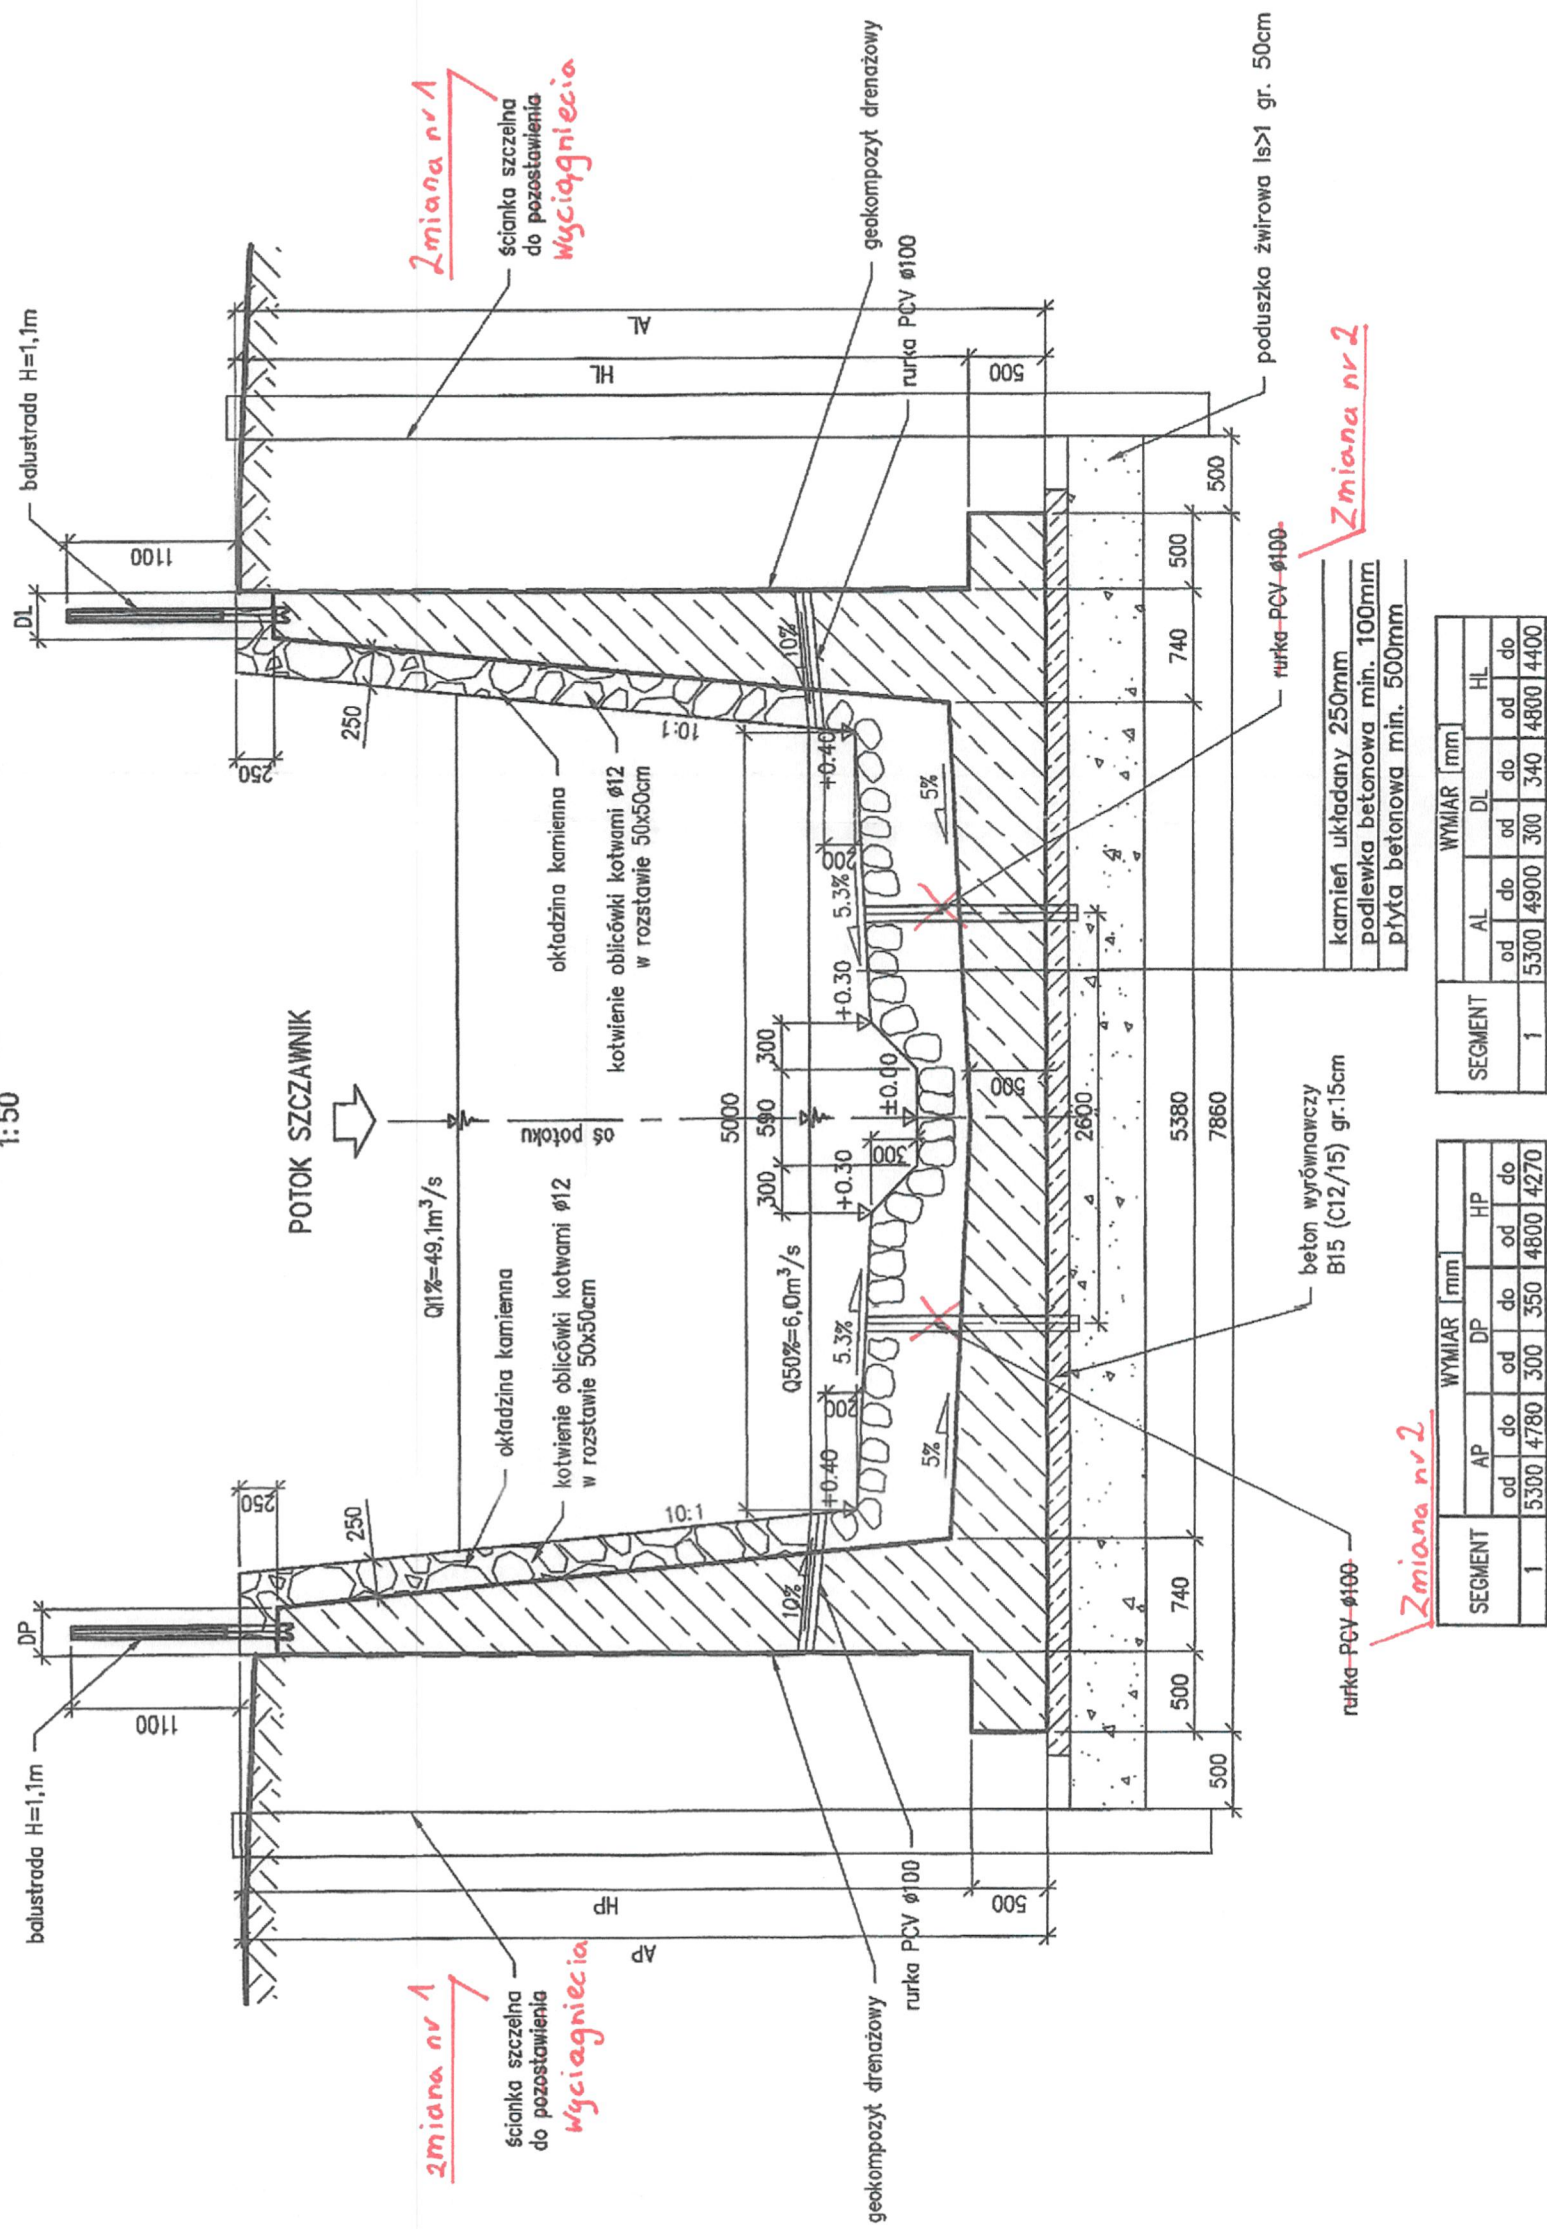

1:50

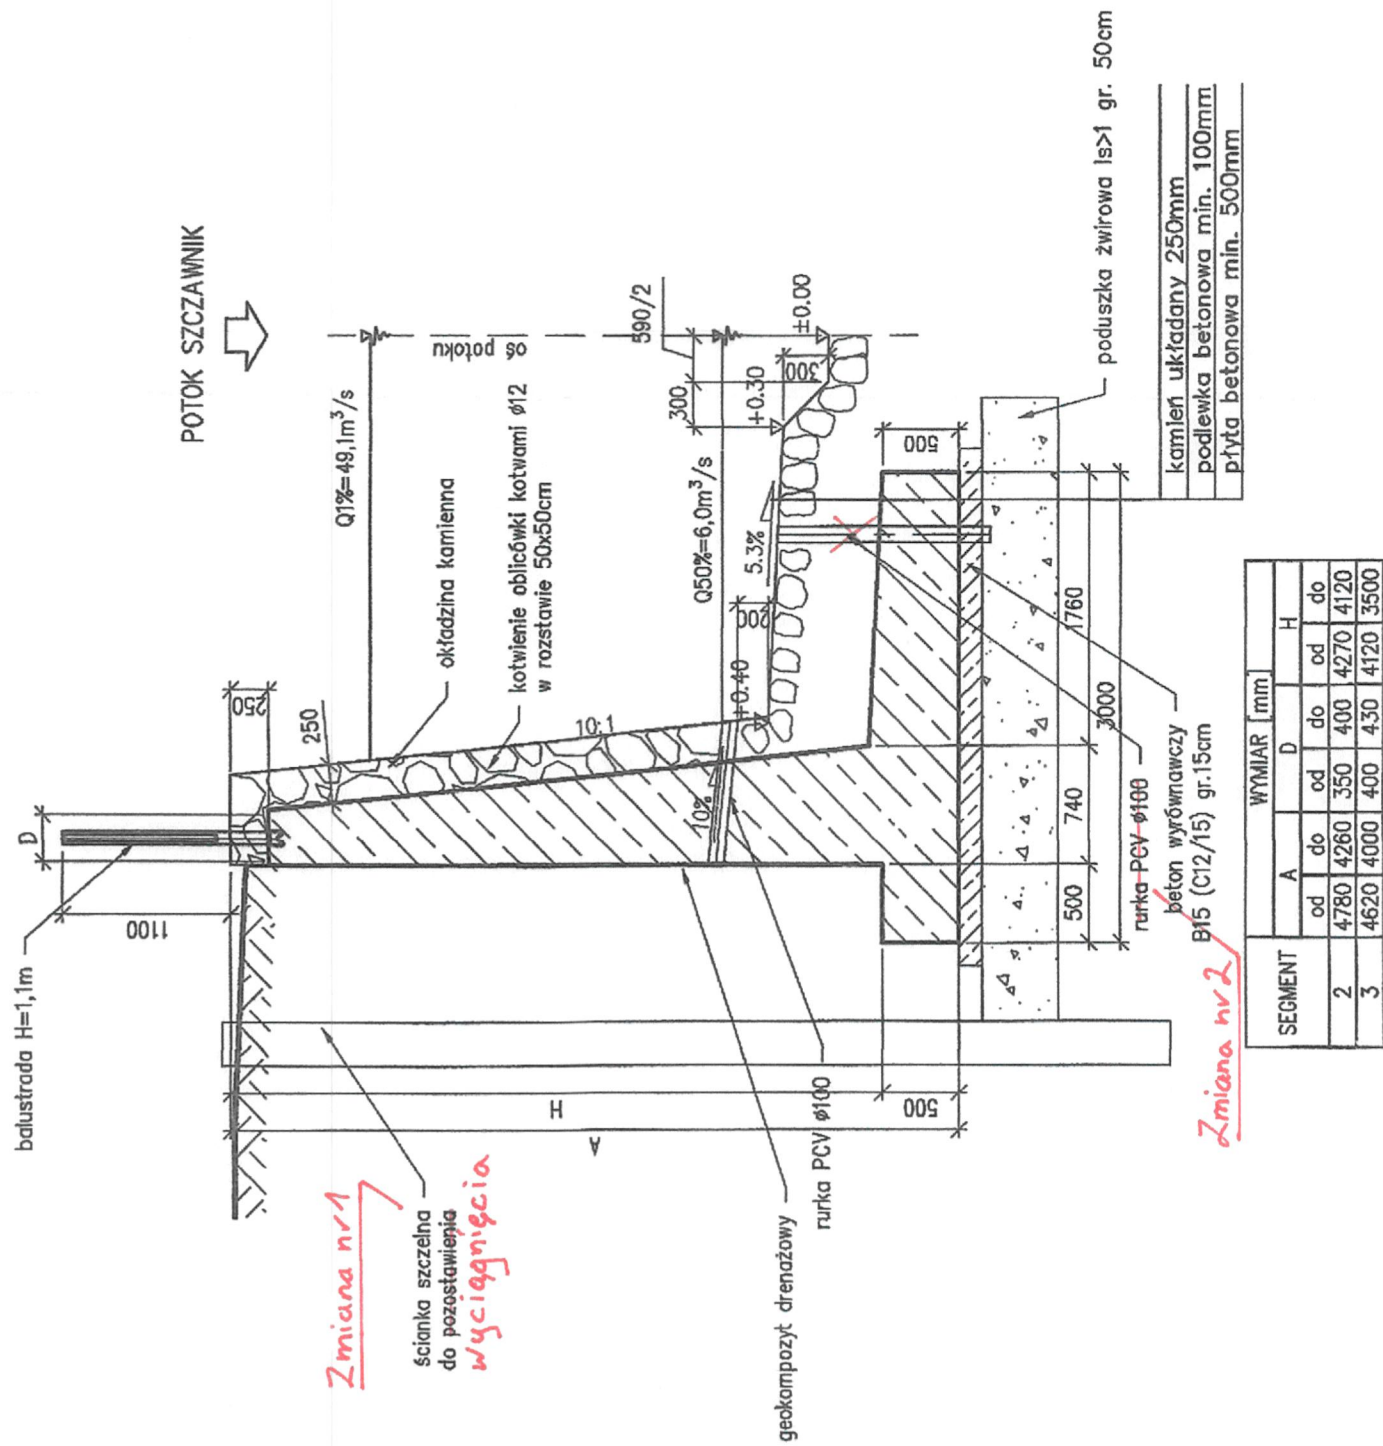

SEGMENT	WYMIAR [mm]					
	A		D		H	
	od	do	od	do	od	do
2	4780	4260	350	400	4270	4120
3	4620	4000	400	430	4120	3500

SEGMENT	WYMIAR mm					
	AL			DL		
	od	db		od	db	
1	5300	4900	300	340	4800	4400

SEGMENT	WYMIAR [mm]					
	AP		DP		HP	
	od	do	od	do	od	do
1	5300	4780	300	350	4800	4270

FUNKCJA	IMIE I NAZWISKO	BRANŻA/NUMER UPRAWNIENI		PODPIS
	mgr inż. Bogdan Burcek	mosty	konstr.-bud. 109/98 BB	
PROJEKTANT	mgr inż. Leszek Dąbrowski	mosty	mostowa 89/84	
SPRACOWY	mgr inż. Marcin Pocięz			
SKALA	DATA	STADIUM	BRANŻA	
1:50	WZRZESZEN 2010	PB	MOSTOWA	
ZATW. I WYK. PRAC 86/PN-UR-2/2008 (PR-558/08)		NR RYS.		OP.2/III-6-01

NR UMOWY GŁOŚNIA O NR 2566/PN/U/R-2/2008 (PR-558/09)	SKALA 1:50	DATA WIRZESIEŃ 2010	STADIUM PB	BRANŻA MOSTOWA	NR RYS. OP.2/III-6-01
---	---------------	---------------------------	---------------	-------------------	---------------------------------

Zmiany:

Nr 1. Zmiana ścianek szlachełnych

Nv2. Rezygnacja z vurek PCV w drie


[illegible]

**DOKUMENTACJA
POWYKONAWCZA**

str. 31

INWESTOR
GENERALNA DYREKCJA DRÓG KRAJOWYCH I AUTOSTRAD
53-139 WROCŁAW ul. Powstańców Śl. 186

JEDNOSTKA PROJEKTOWA

TRAKT sp. z o.o. sp.k.

40-159 Katowice, ul. Jesionowa 15
tel: (0-32) 228-12-70, fax: (0-32) 220-70-04
trak@trak.pl



**Budowa obwodnicy m. Walbrzych
w ciągu drogi krajowej nr 35
od km 2+350 do km 8+250**

NAZWA OPRACOWANIA
TOM III/6 Obiekty inżynierskie w ramach regulacji potoku Szczawnik
Ścianę oporową OP-1, OP-2

TYTUL RYSUNKU	RYSUNKI OGÓLNE	PRZEKROJE POPRZECZNE
1. Rysunek ogólny		
2. Rysunek ogólny		
3. Rysunek ogólny		
SKALA	DATA	STADIUM	BRANŻA	NR RYS.
1:50	WZRIESEN 2010	PB	MOSTOWA	OP.2/III-6-01
OPRACOWAŁ mgr inż. Leszek Dąbrowski	PROJEKTOVAŁ mgr inż. Bogdan Burcek	IMIE I NAZWISKO mgr inż. Leszek Dąbrowski	BRANŻA/NUMER UPRAWNIENI mosty konstr.-bud. 109/98 BB	PODPIS <i>[Signature]</i>
SPRACOWAŁ mgr inż. Marcin Pacierz				