




PRZEKRÓJ POPRZECZNY A-A

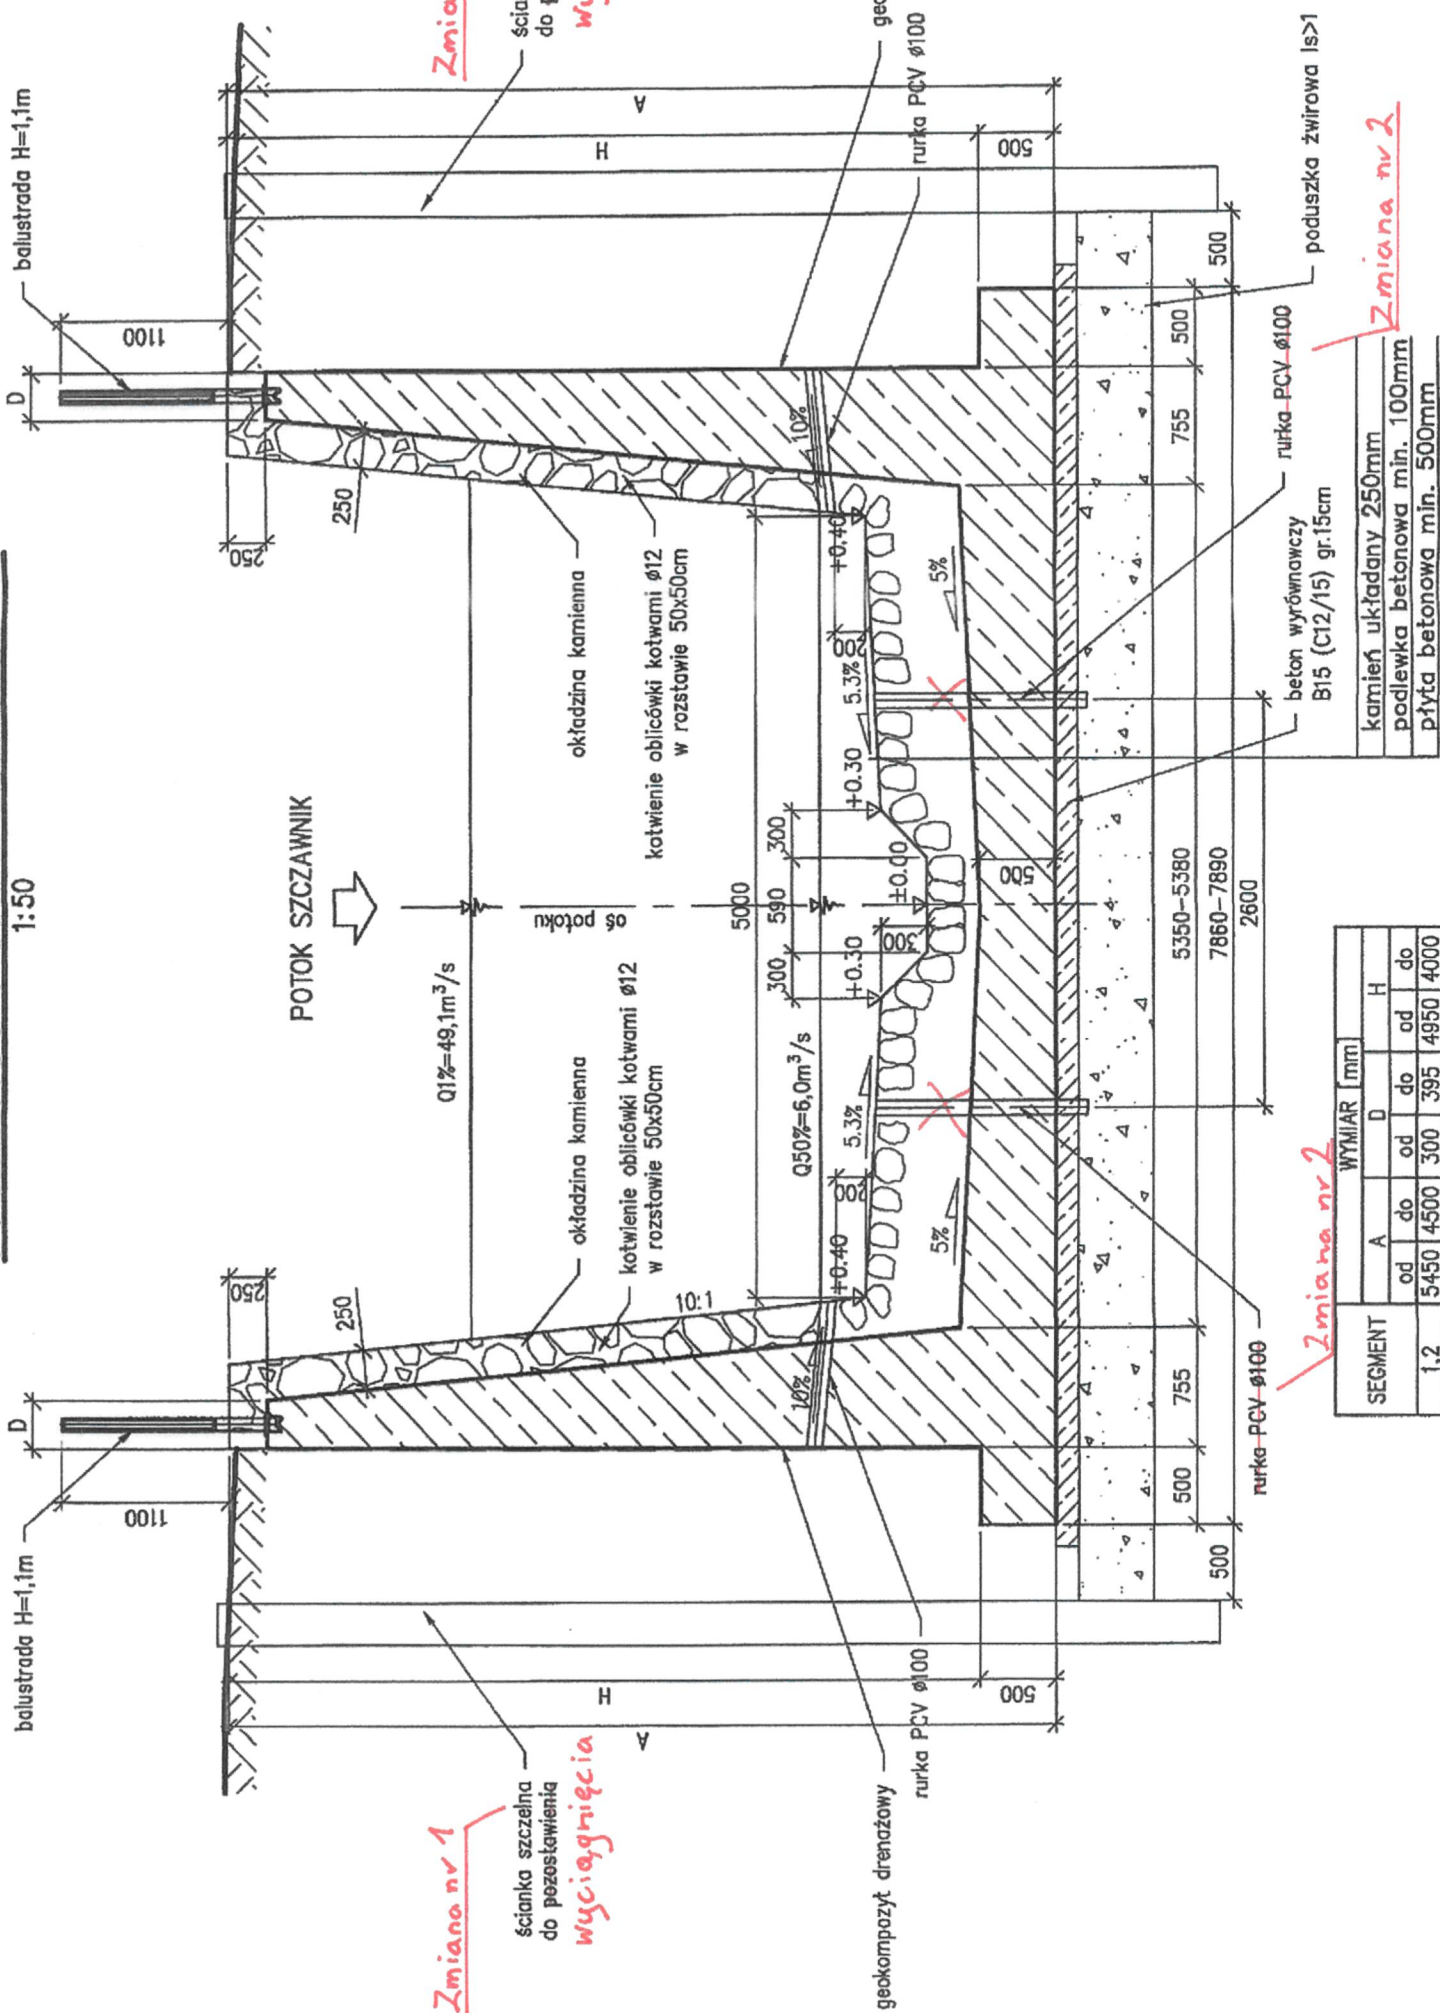

PRZEKRÓJ POPRZECZNY B-B

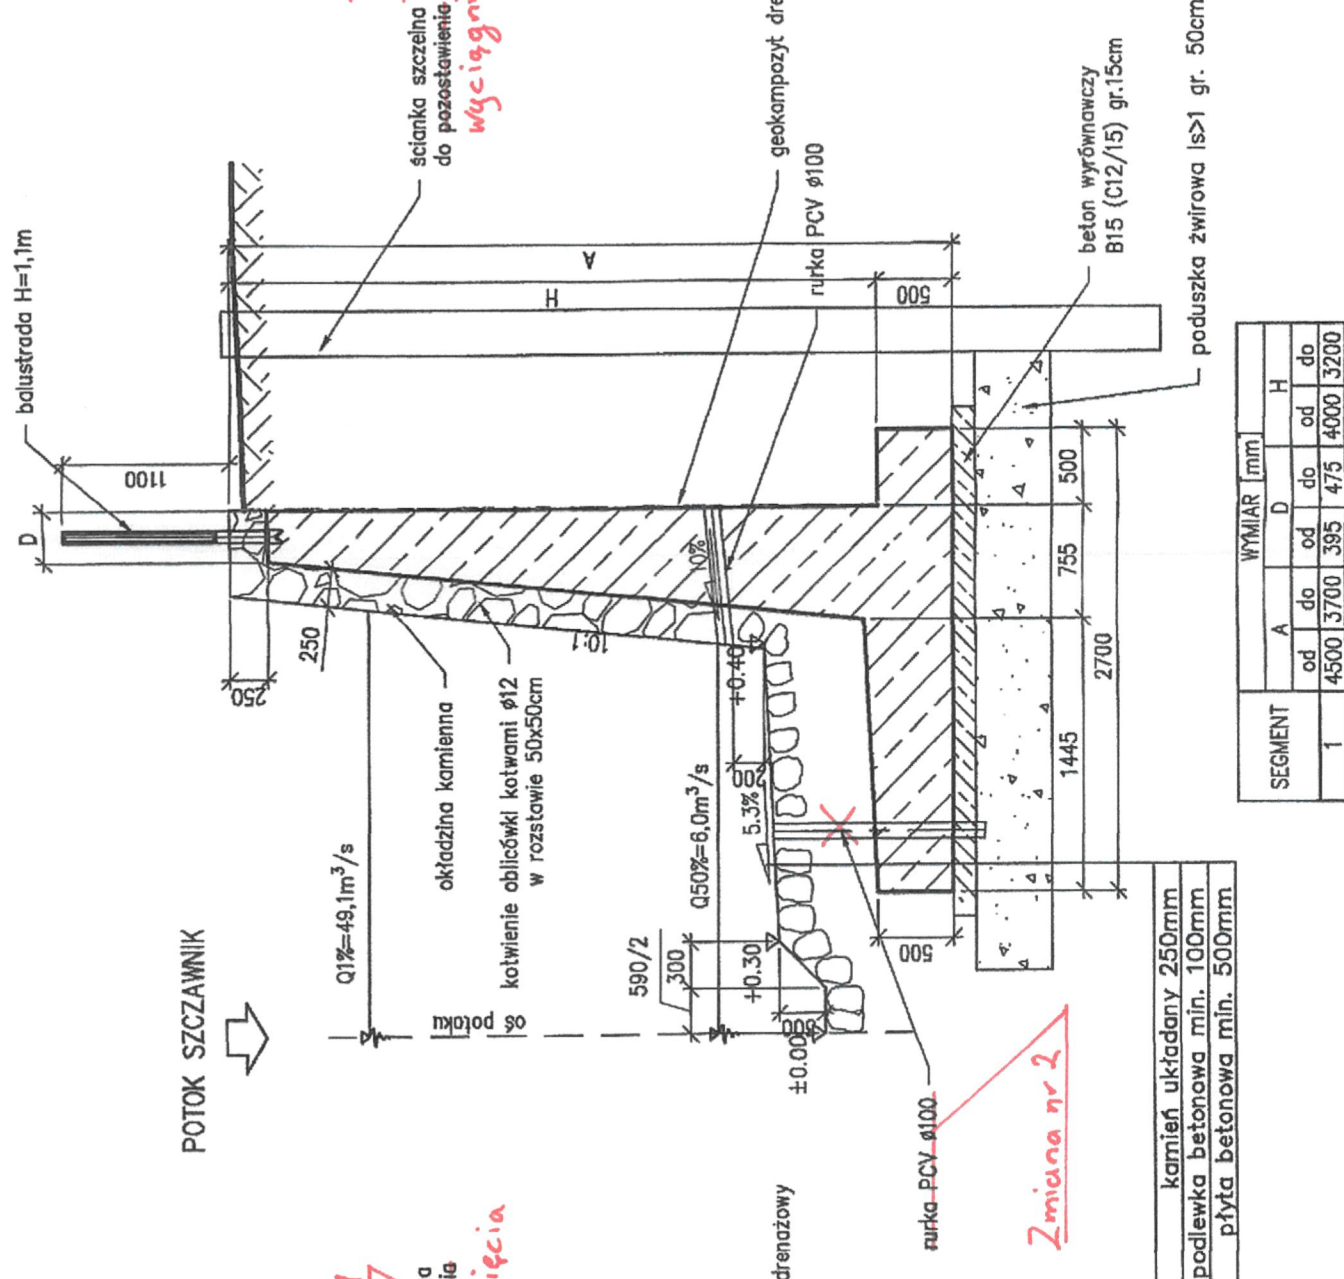

PRZEKRÓJ POPRZECZNY C-C

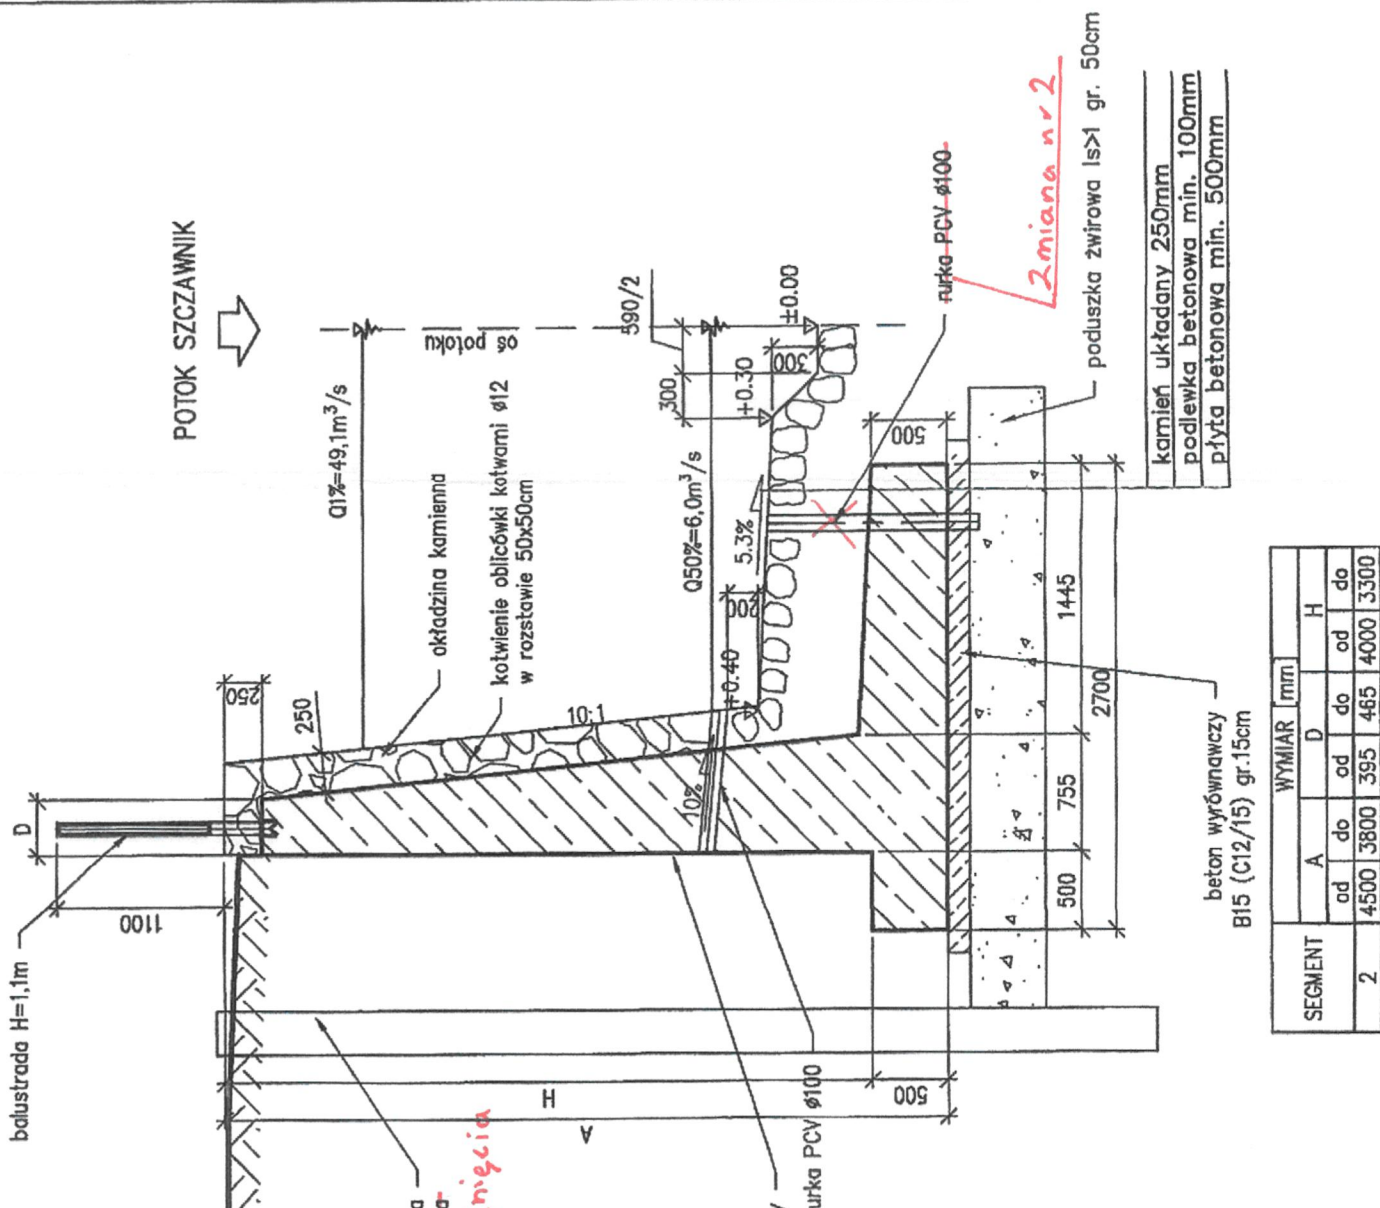

UWAGI:

Element	DANE MATERIAŁOWE
Konstrukcja	Beton
Podłoga betonowa	B35 (C30/37)
Beton wyrownawczy	B30 (C25/30)
	B15 (C12/15)

DOKUMENTACJA
POWYKONAWCZA

str. 34

INWESTOR
GENERALNA DYREKCJA DRÓG KRAJOWYCH I AUTOSTRAD
53-139 WROCŁAW ul. Powstańców Śl. 186

JEDNOSTKA PROJEKTOWA
TRAKT sp. z o.o. sp. k.
40-159 Katowice ul. Besenowa 15
tel. (033) 226-12-70, fax. (033) 226-70-44
biuro@trakt.pl

ZADANIE
Budowa obwodnicy m. Walbrzych
w ciągu drogi krajowej nr 35
od km 2+350 do km 8+250

NAMOWA OPRACOWANIA
TOM II/6 Obiekt inżynierskie w ramach regulacji potoku Szczawnik
Ściany oporowe OP-3, OP-4

RYSUNKI OGÓLNE			
PRZEKROJE POPRZECZNE			
FUNKCJA	IMIE I NAZWISKO	BRANŻA/NUMER UPRAWNIEN	PODPIS
PROJEKTANT	mgr inż. Bogdan Burcek	mosty konstr.-bud. 109/98 BB	<i>B. Burcek</i>
SPRAWDZAJĄCY	mgr inż. Leszek Dąbrowski	mosty mostowa 99/94	<i>L. Dąbrowski</i>
OPRACOWUJĄCY	mgr inż. Marcin Pociąg		<i>M. Pociąg</i>
NR UMOWY	SKALA	DATA	NR RYS.
