


| DANE MATERIAŁOWE   |                           
| Element   | Beton                     | Stal zbrojeniowa        |               |                 | Konstrukcja   | B35 (C30/37)              | B500S                   |               |                 | Podłoga betonowa   | B30 (C25/30)              |                         |               | Beton wyrównawczy   | B15 (C12/15)              |                         |               | UWAGI:   |                           |                         | <div><div>Zmiany</div><div>Nr 1 - Zmiana ścianek szczelnych</div><div>Nr 2 - Rezygnacja z rurek PCV w dnio.</div></div>   |                           |                         | <div><div>2 MIAMI 1-2 STANOWIA NIEISTOTNE</div><div>ODDZIALENIE OD PROJEKTU</div><div>BUDOWLANEGO I LARUNKÓW</div><div>DECYD SI 2010</div></div>   |                           |                         | <div><div>GŁÓWNY INSPEKTOR NADZORU</div><div>specjalista w budownictwie</div><div>Tabea Górecka</div></div>   |                           |                         | <div><div>mgr inż. Włodzimierz Lisowski</div><div>Uprawnienia budowlane do</div><div>projektowania i kierowania robotami</div><div>budowlanymi oraz nadzoru</div><div>Nadzwyczajny 228/02/31 w</div><div>Szczecinie 90, 68410 Marusza</div></div>   |                           |                         | <div><div>DOKUMENTACJA</div><div>POWYKONAWCZA</div></div>   |                           |                         | <div><div>INWESTOR</div><div>GENERALNA DYREKCJA DRÓG KRAJOWYCH I AUTOSTRAD</div><div>53-139 WROCŁAW ul. Powstańców Śl. 186</div></div>   |                           |                         | <div><div>JEDNOSTKA PROJEKTOWA</div><div><div>TRAKT</div><div>sp. z o.o. sp.k</div><div>40-159 Kąkolice, ul. Leśniana 15</div><div>tel: (0-32) 226-12-70, fax: (0-32) 226-70-04</div><div>traktmk.pl</div></div></div>   |                           |                         | <div><div>ZADANIE</div><div>Budowa obwodnicy m. Wałbrzych</div><div>w ciągu drogi krajowej nr 35</div><div>od km 2+350 do km 8+250</div></div>   |                           |                         | <div><div>NAZWA OPRACOWANIA</div><div>TOM III/6 Obiekt inżynierskie w ramach regulacji potoku Szczawnik</div><div>Ściany oporowe OP-5, OP-6</div></div>   |                           |                         | <div><div>TYTUŁ RYSUNKU</div><div>RYСУNKI OGÓLNE</div><div>PRZEKROJE POPRZECZNE</div></div>   |                           |                         | <table><tr><th>FUNKCJA</th><th>IMIĘ I NAZWISKO</th><th>BRANŻA/NUMER UPRAWNIENI</th><th>PODPIS</th></tr><tr><td>PROJEKTANT</td><td>mgr inż. Bogdan Burcek</td><td>mosty konstr.-bud.</td><td>109/98 BE</td></tr><tr><td>SPRAWDZAJĄCY</td><td>mgr inż. Leszek Dąbrowski</td><td>mosty mostowa 89/84</td><td></td></tr><tr><td>OPRACOWUJĄCY</td><td>mgr inż. Marcin Padercz</td><td></td><td></td></tr><tr><td>INŻYNIER</td><td>mgr inż. Marcin Padercz</td><td></td><td></td></tr><tr><td>SKALA</td><td>DATA</td><td>STADIUM</td><td>NR RYS.</td></tr><tr><td>1:50</td><td>WROCŁAW 2010</td><td>PB</td><td>OP.8/III-6-01</td></tr>
PRZEKRÓJ POPRZECZNY A-A



PRZEKRÓJ POPRZECZNY B-B

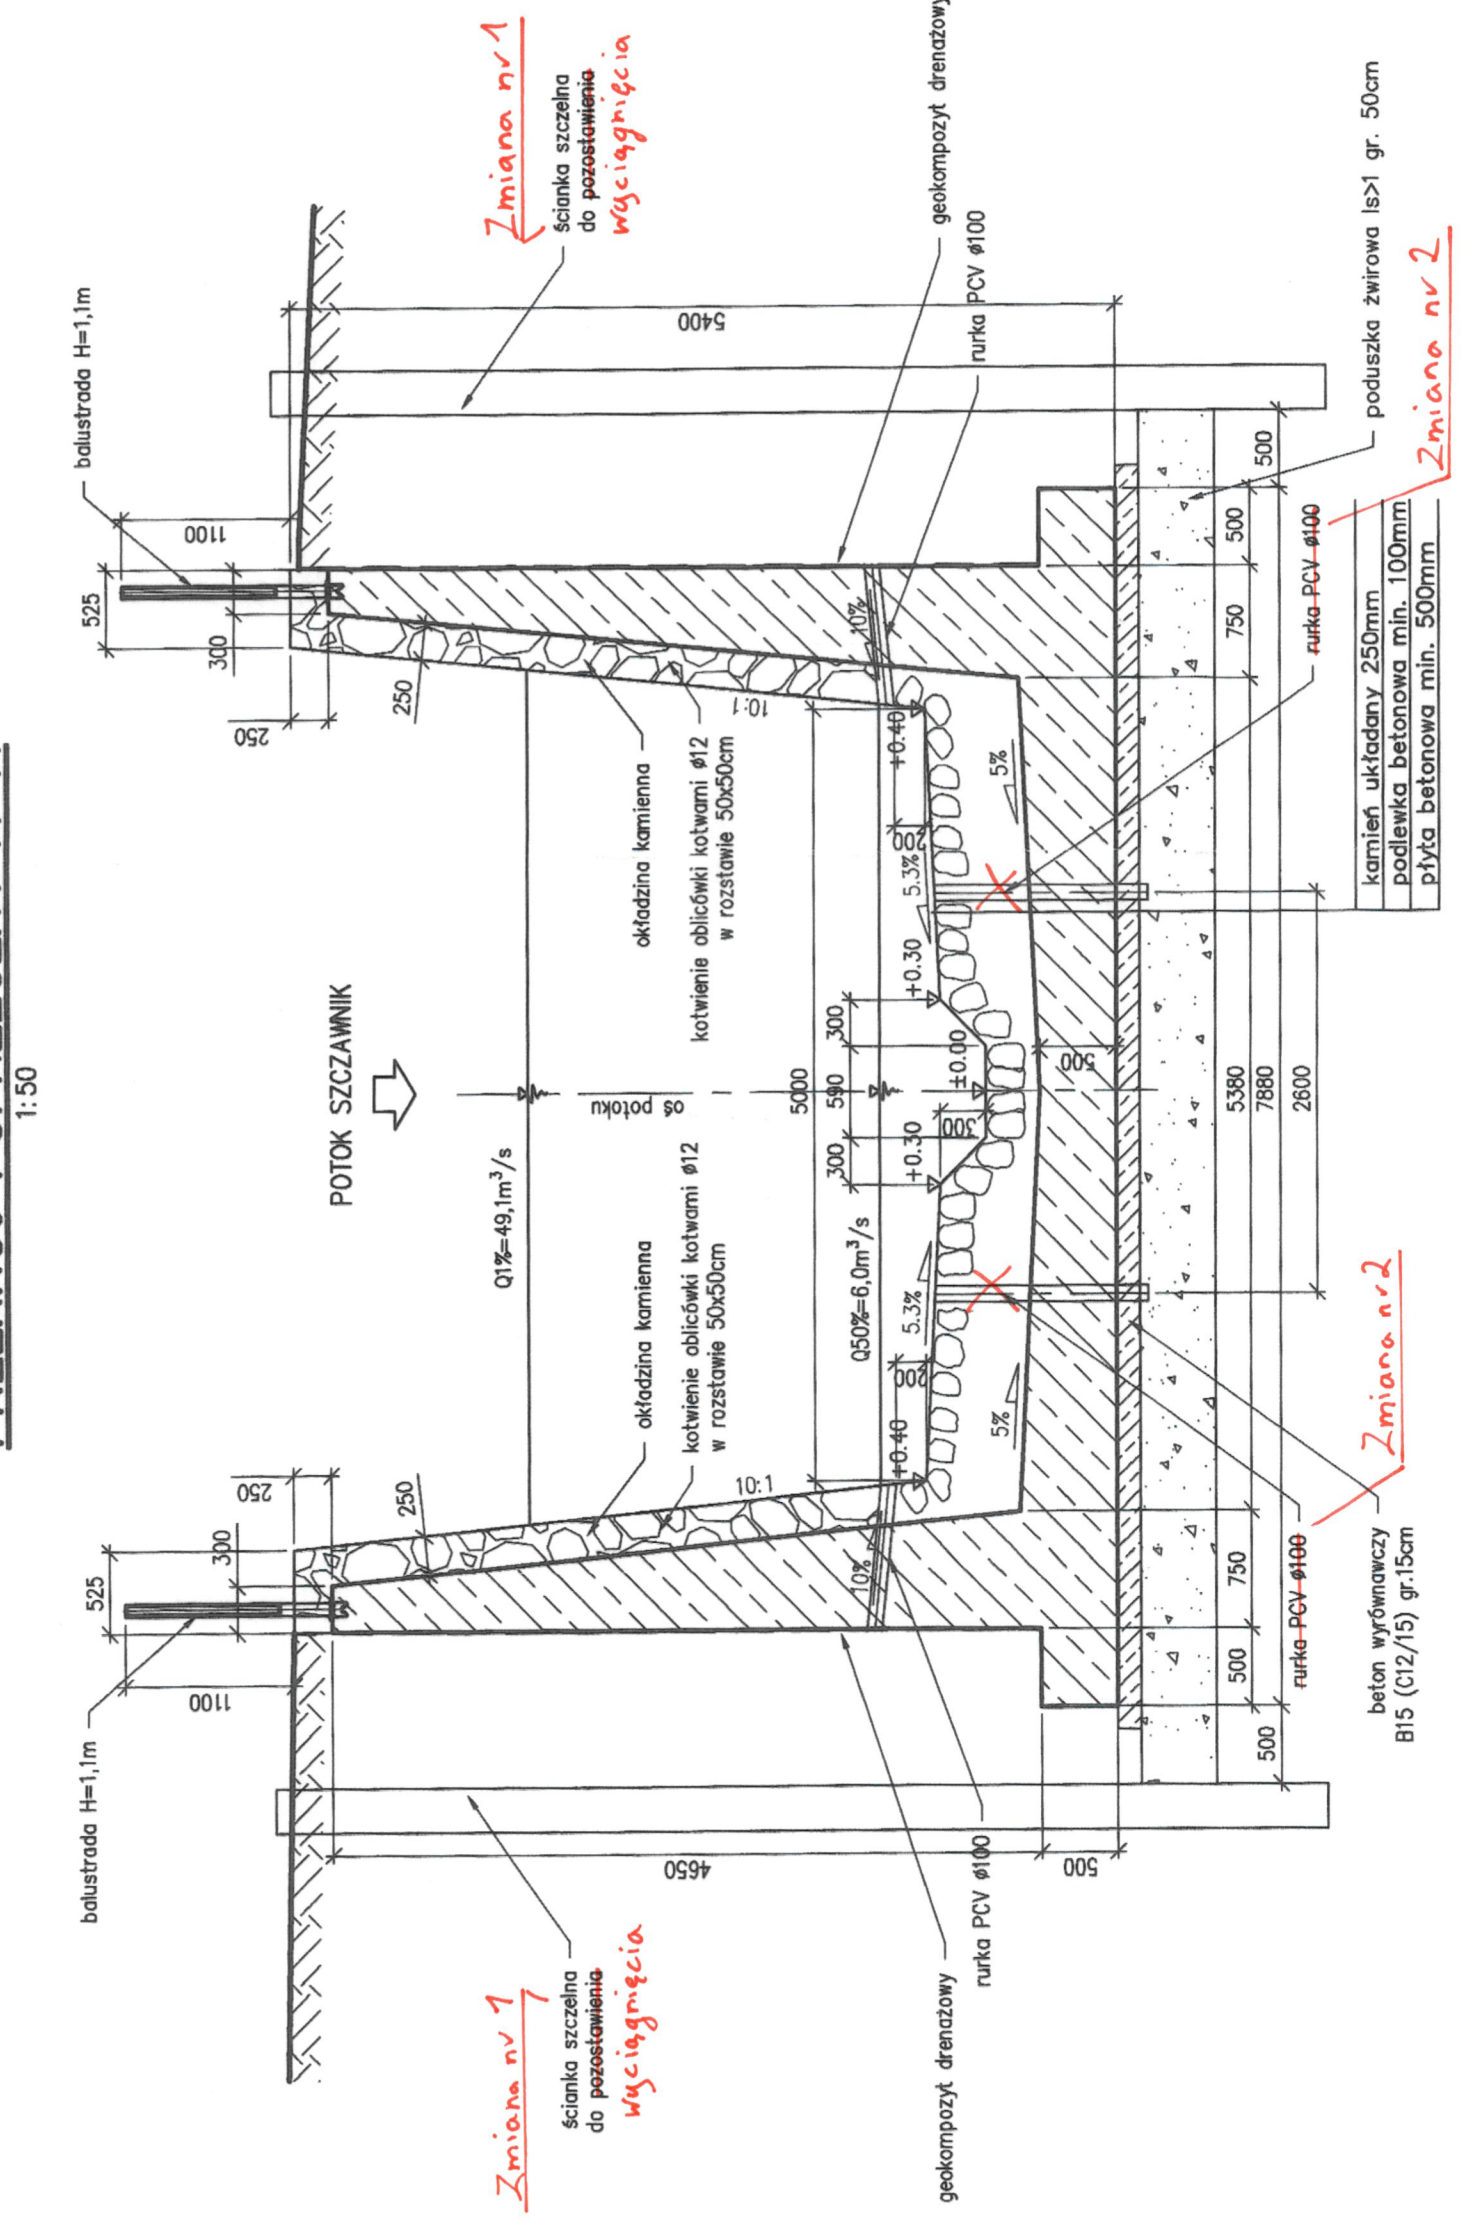