

PRZĘKROJ PODŁUŻNY
WZDŁUŻ OSI OBIEKTU

1:50

ul. Długa A ul. Gałczyńskiego

ekran akustyczny
H=4,0m


balustada
H=1,10m

humus + trawa

balustada
H=1,10m


okładzina kamienna

okładzina kamienna

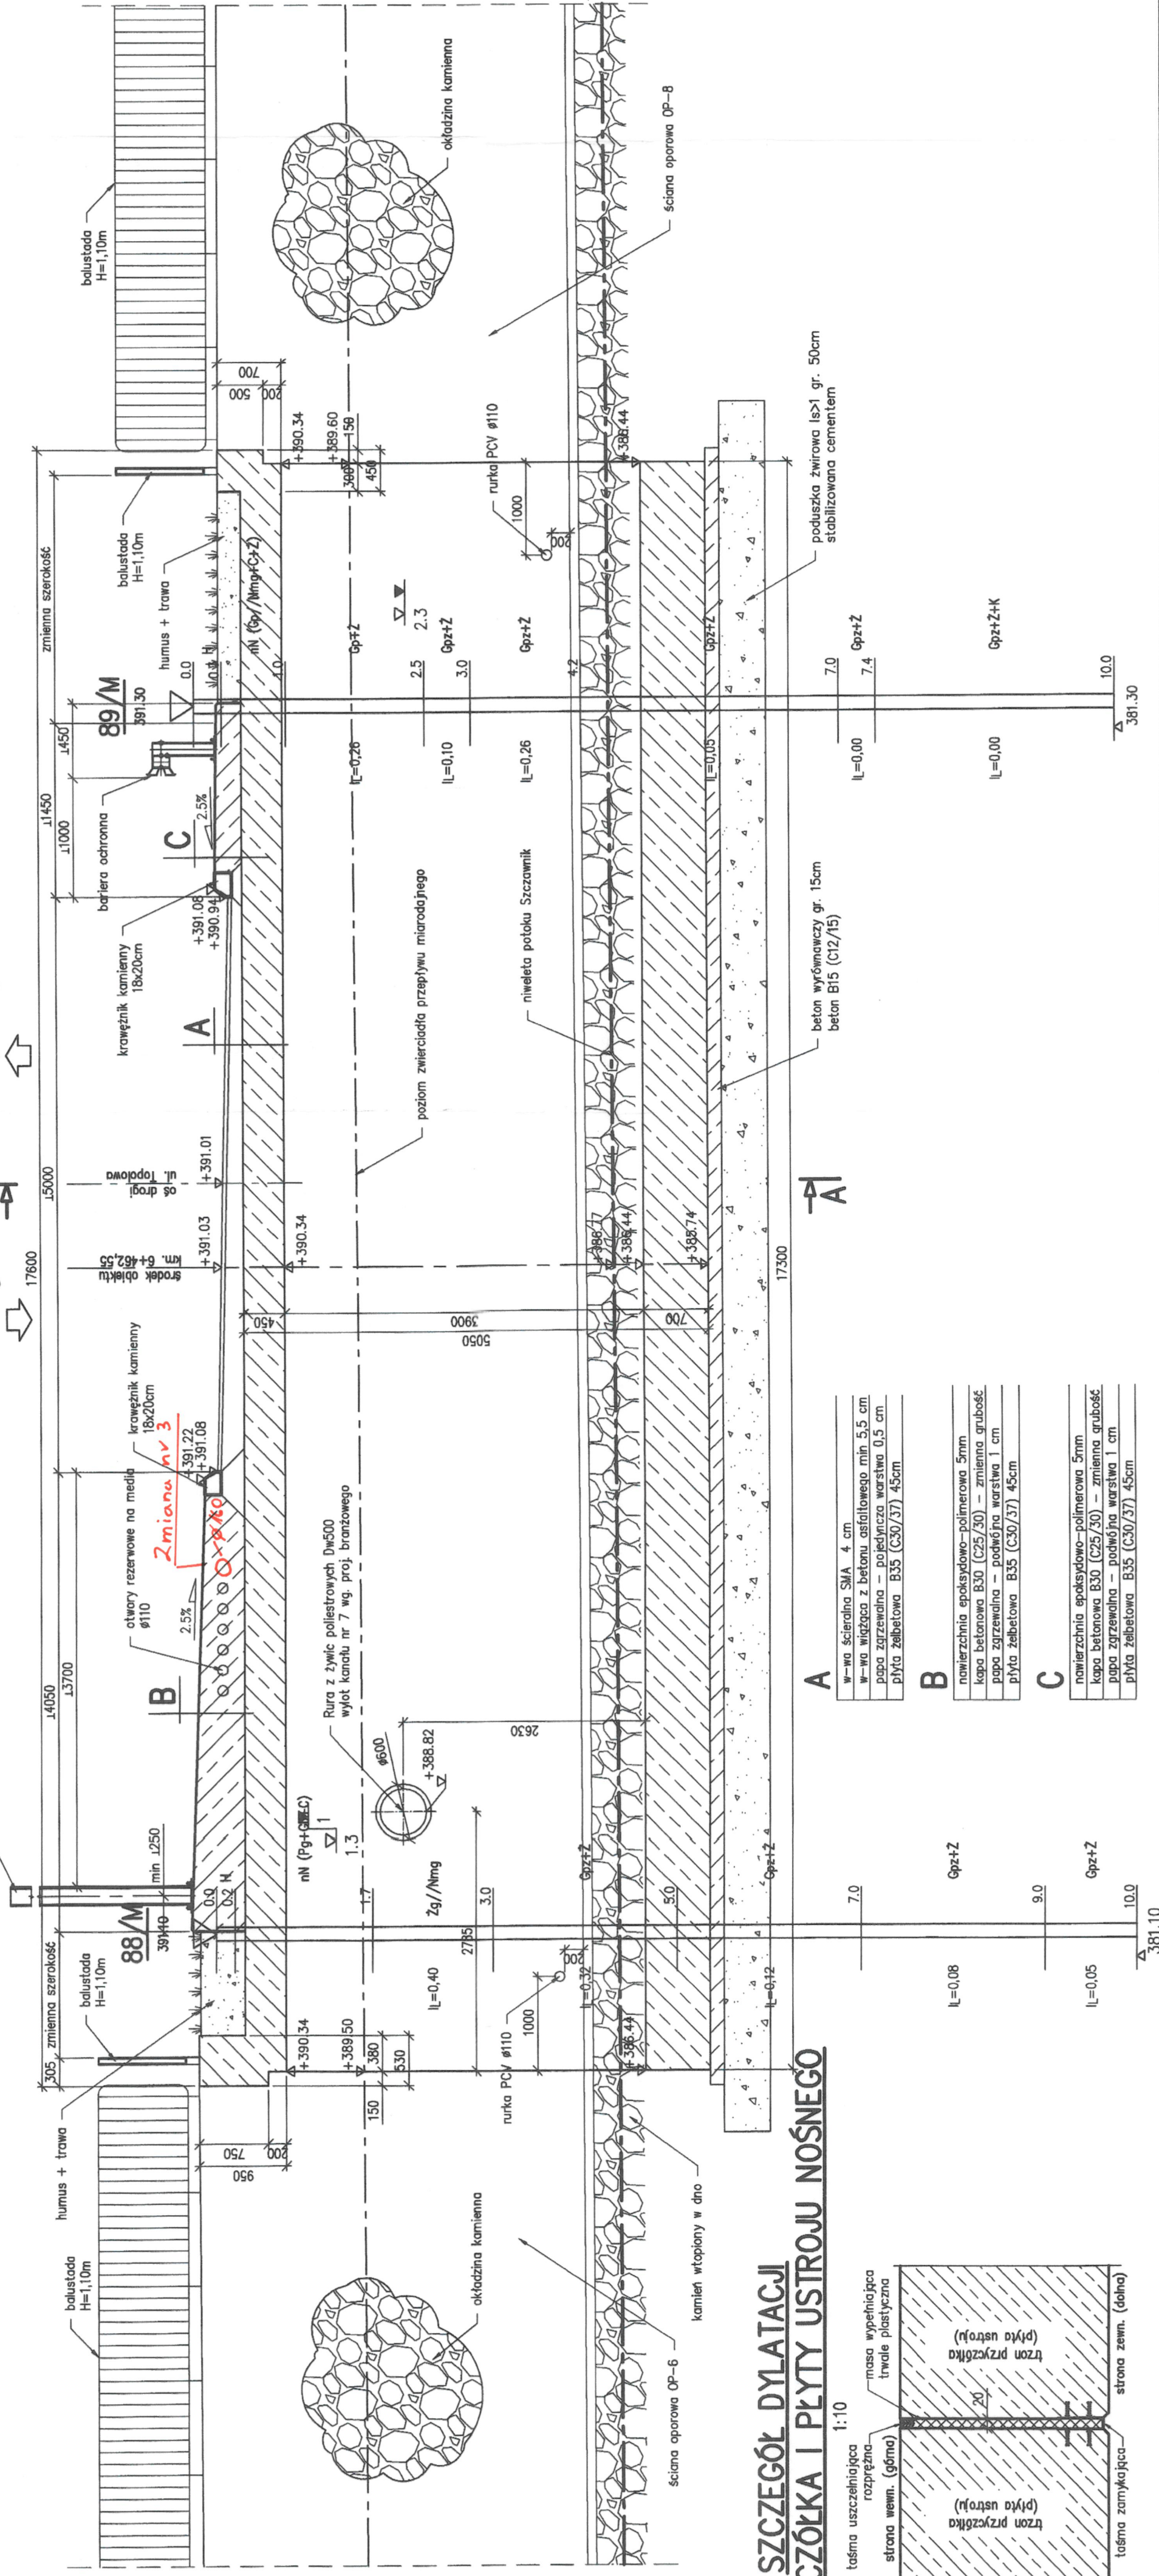

SZCZEGÓŁ DYLATACJI
TRZONU PRZYCZÓŁKA I PŁYTY USTROJU NOŚNEGO

1:10

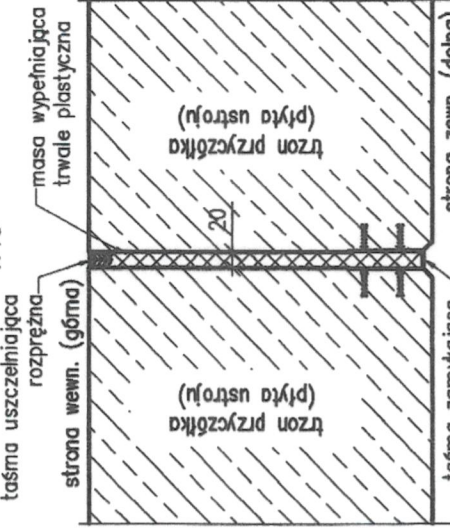

A	W-wa scieralna SMA 4 cm	W-wa węgla z betonu asfaltowego min 5.5 cm	papa żarzawina – pojedyncza warstwa 0.5 cm	płyta żelbetowa B35 (C30/37) 45cm

DANE MATERIAŁOWE	
Element	Beton
Ustrój nośny	B35 (C30/37)
Fundamenty	B35 (C30/37)
Płyty prześcienne	B35 (C30/37)
Kąpy chłodnicowe	B35 (C25/30)
Beton wyrównawczy	B15 (C12/15)

DANE BUDOWLANE	
Rodzaj konstrukcji	rama żelbetowa
Klasa obciążenia	Klasa A wg PN-85/S-10030
Klasa obciążenia MLC	150/100
Klasa drogi na obiekcie	Klasa Z
Długość / szerokość	17,60 m / 6,60 m
Wysokość konstrukcyjna	0,67 m
Kąt skrzyżowania	53°
Prześwit planowy (min)	skrajnia pod obiektem: wody miarodajnej 3,00 m

UWAGI:

Zmiany:

Nr 3. Dodatkowa rura ochronna w kapie chodnikowej.

GŁÓWNY INŻYNIER NADZORU
specałność inżynierii mechanicznej
Taboła S. S. S.

ZMIAN NR 3 STAWOZI
NIE ISTOTNIEJĄCE
OD PROJEKTU BUDOWLANEGO
I WARTOŚĆ DECYZYJI 2102

mgr inż. Włodzisław Wójcik
Uczelniana Pracownia
projektowania i wykonania robót
budowlanych
Nr ewidencyjny: 2287/22/DUW
Szczecin 80-410
410-159 Kąkolewo, ul. Beszowska 15
tel. (0-30) 228-1270, fax: (0-30) 228-79-94
biuro@wpa.pl

DOKUMENTACJA
POWYKONAWCZA

str. 22

INWESTOR
GENERALNA DYREKCJA DRÓG KRAJOWYCH I AUTOSTRAD
53-139 WROCŁAW ul. Powstańców Śl. 186
JEDNOSTKA PROJEKTOWA

TRAKT
40-159 Kąkolewo, ul. Beszowska 15
tel. (0-30) 228-1270, fax: (0-30) 228-79-94
biuro@wpa.pl

ZADANIE
Budowa obwodnicy m. Wałbrzych
w ciągu drogi krajowej nr 35
od km 2+350 do km 8+250

NAZWA OPRACOWANIA
TOM III/5 Obiekty inżynierskie w ramach regulacji potoku Szczawnik
Przepust nr 1 pod ul. Topolową

TYTUŁ RYSUNKU
RYSUNKI OGÓLNE
PRZĘKROJ PODŁUŻNY

FUNKCJA	IMIE I NAZWISKO	BRANŻA/NUMER UPRAWNIEN	PODPIS
PROJEKTANT	mgr inż. Bogdan Burek	mosty konstr.-bud. 109/98 BE	Burek
SPRAWDZAJĄCY	mgr inż. Leszek Dąbrowski	mosty mostowa 89/84	Dąbrowski
OPRACOWAŁ	mgr inż. Marcin Pacierz		Pacierz
NR UMOWY	SKALA	DATA	NR RYS.
01/2008	1:50	WROCŁAW 2010	P1.2/II-6-01