


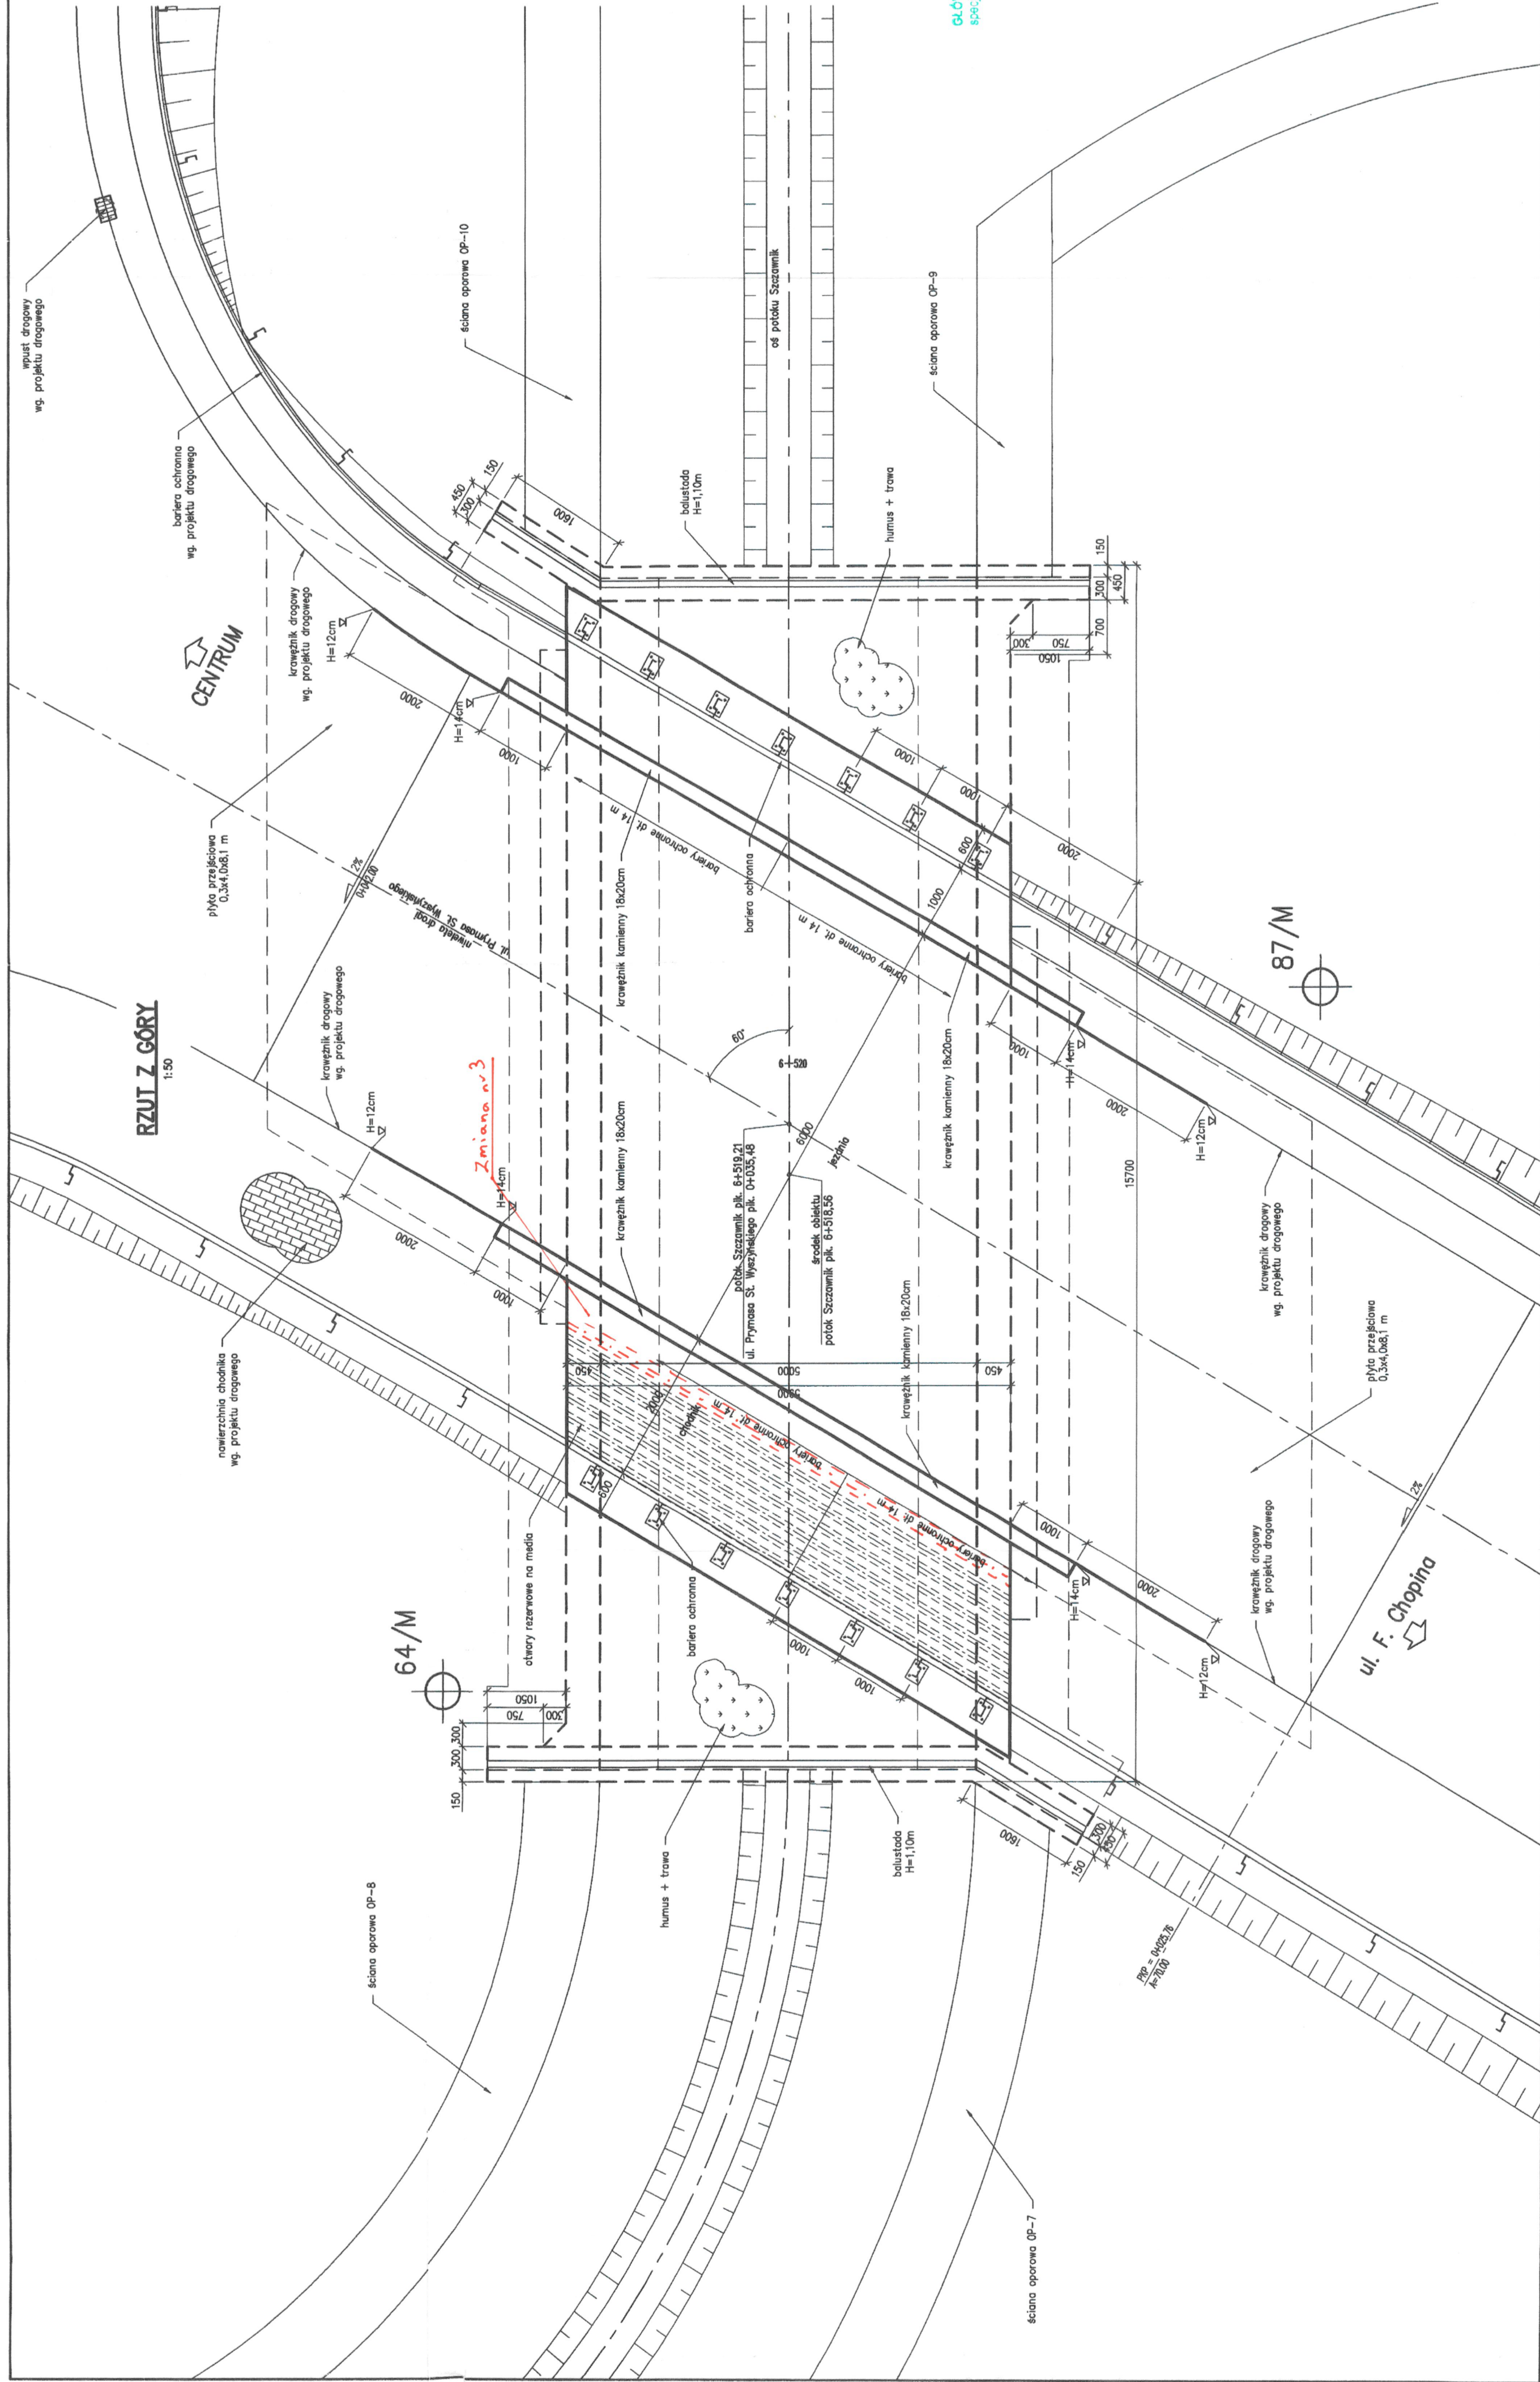

Element	DANE MATERIAŁOWE	
	Beton	Stal zbrojeniowa
Ustrój nośny	B35 (C30/37)	B500S
Fundamenty	B35 (C30/37)	B500S
Płyty przebiegowe	B35 (C30/37)	B500S
Kąty chłodnicze	B35 (C25/30)	B500S
Beton wyrównawczy	B15 (C12/15)	

DANE BUDOWLANE	
Rodzaj konstrukcji	rama żelbetowa
Klasa obciążenia	klasa A wg PN-85/S-10030
Klasa obciążenia MLC	150/100
Klasa Z	klasa Z
Długość / szerokość	15,70 m / 6,60 m
Wysokość konstrukcyjna	0,68 m
Kąt skrzywienia	60°

UWAGI:

Zmiany
Nr 3. Dodatkowa rura ochronna u kapi
chodnikowej.

GŁÓWNY INSPEKTOR NADZOR
specjalności inżynierskiej mostow...


**DOKUMENTACJA
POWYKONAWCZA**

str. 24

INWESTOR
GENERALNA DYREKCJA DRÓG KRAJOWYCH I AUTOSTRAD
53-139 WROCLAW ul. Powstańców Śl. 186

TRAKT. sp. z o.o. sp.k.
40-159 Katowice, ul. Jesionowa 15
tel: (0-32) 228-12-70, fax: (0-32) 228-70-04
trakt@trakt.pl

ZADANIE
Budowa obwodnicy m. Wałbrzych
w ciągu drogi krajowej nr 35
od km 2+350 do km 8+250

NAZWA OPRACOWANIA
TOM III/6 Obiekty inżynierskie w ramach regulacji potoku Szczawnik
Przepust nr 2 pod ul. Prymasa St. Wyszyńskiego

TYTUŁ RYSUNKU

FUNKCJA	MIE I NAZWISKO	BRANŻA/NUMER UPRAWNIEN	PODPIS
SPRAWDZAJĄCY	mgr inż. Bogdan Burek	mosty kolejn.-bud. 109/98 BG	[signature]
OPRACOWUJĄCY	mgr inż. Leszek Dobrowski	mosty mostowne 86/84	[signature]
INSTRUMENTALISTA	mgr inż. Marcin Podzietek		[signature]
NR UWAGY 7-10-2008	SKALA 1:50	STADIUM PR	NR RYS. MSTOWIA P2.1//16-01