

Mieroszów
DK-35

~~linia 10kV L-229~~
~~3x AFL 6-70~~

istn
L-229


Wrocław
DK-35

istn
linia 10kV L-229
3xAFL 6-70


2 MIAN:
~~1000~~
~~NR1 2 MIANA PRZEBUDOWY KAPOTA~~
~~NR1 4000~~
 NR1 2 MIANA > 00000
 PRZEBUDOWY II MIAN
 WKW 4000
 INSPEKTOR NADZORU
 BR. ELEKTRYCZNA
 WDR. 159/02/ DUN

Lgr inż. Włodzisław Lepkowski
Uprawienia budowlane do
projektowania i kierowania robotami
budowlanymi bez ograniczeń
Nr ewidencyjny 228/OB/DWUW
Sędzielną 50. 68-410 Marciszów

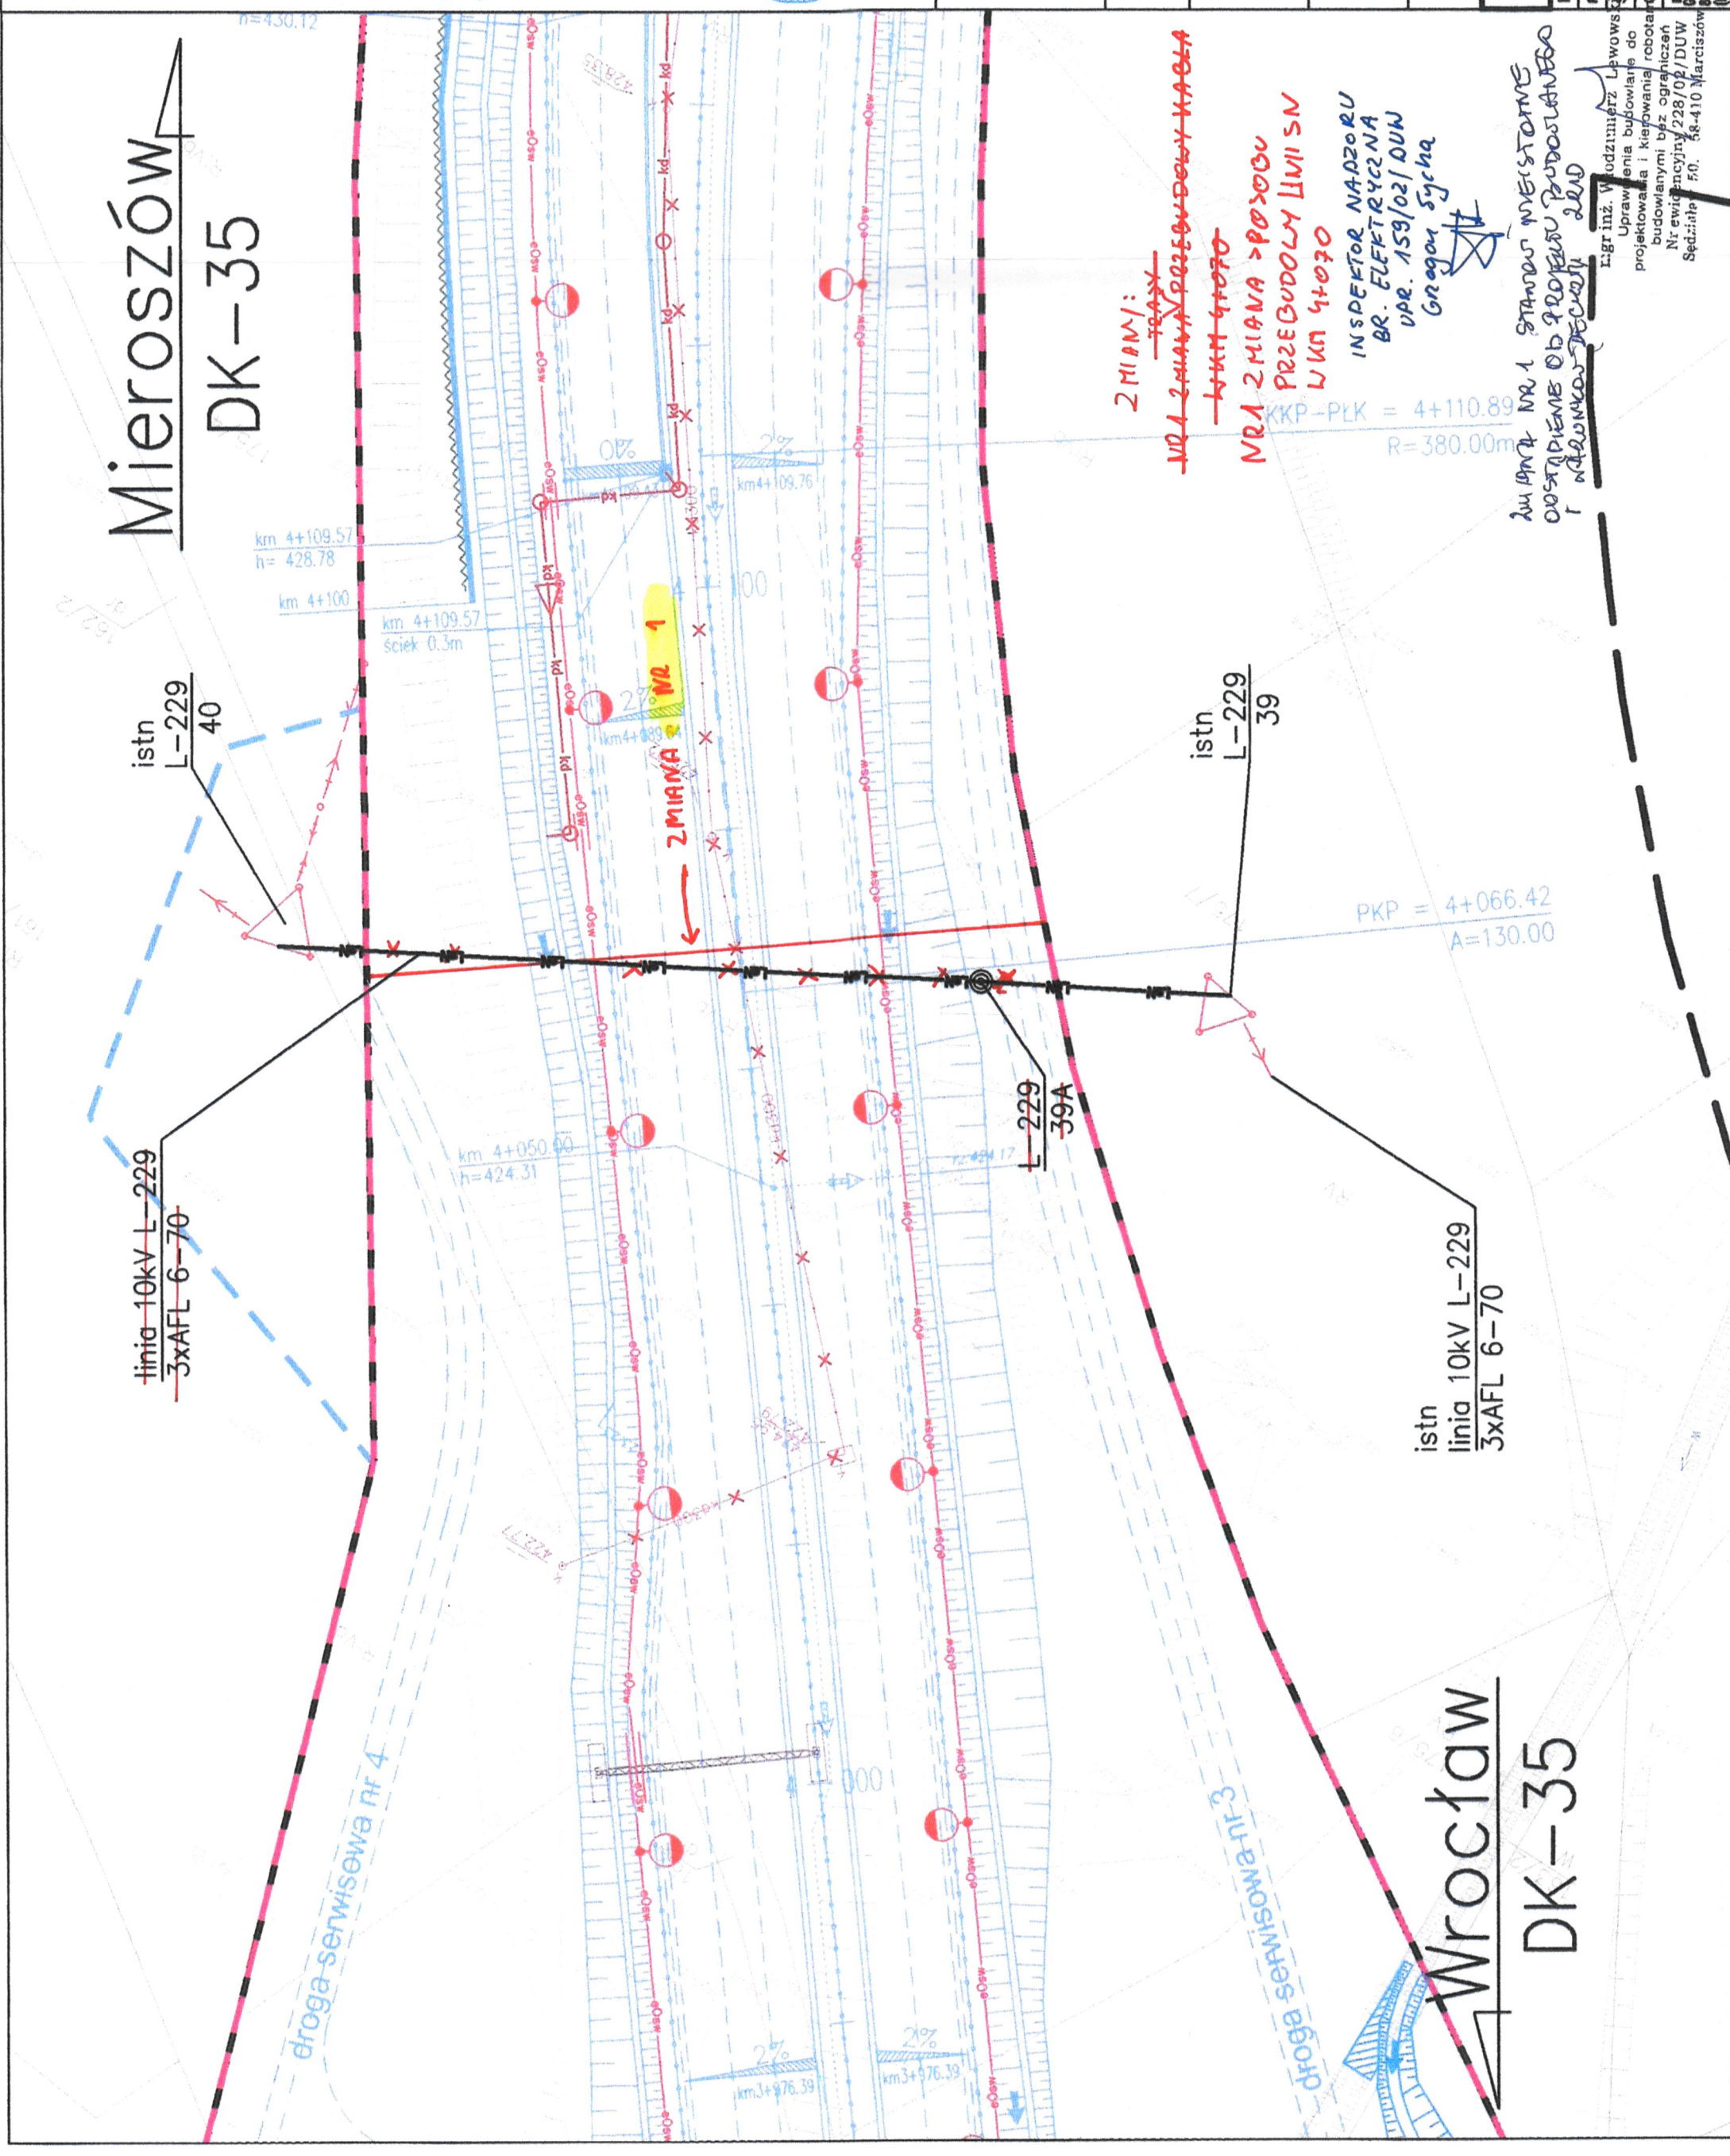

- [illegible]

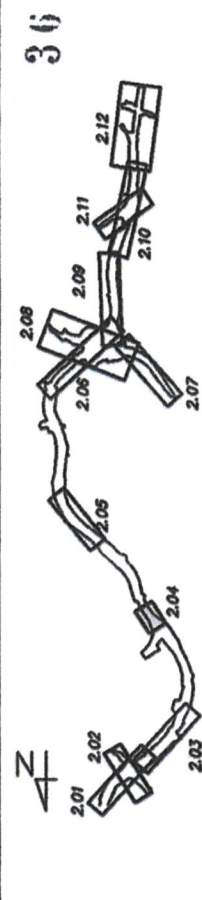

INWESTOR
GENERALNA DYREKCJA DRÓG KRAJOWYCH I AUTOSTRAD
Oddział we Wrocławiu
53-139 WROCŁAW ul. Powstańców Śl. 186

JEDNOSTKA PROJEKTOWA

 **TRAKT.** sp. z o.o. sp. k.
40-159 Katowice, ul. Jesionowa 15
tel: (0-32) 228-12-70, fax: (0-32) 228-70-04
trak@trak.pl

 **GDDKiA**

ZADANIE

Budowa obwodnicy m. Wałbrzych
w ciągu drogi krajowej nr 35 DOKUMENTACJA
od km 2+350 do km 8+250 POWYKONAWCZ

NAZWA OPRACOWANIA	PROJEKT BUDOWLANY TOM IV CZĘŚĆ N/2
-------------------	---------------------------------------

TYTUŁ RYSUNKU										PLAN SYTUACYJNY									
Przebudowy sieci SN i nn, DK35 km 3+980 do km 4+140.																			
FUNKCJA			IMIE I NAZWISKO			BRANŻA/NUMER UPRAWNIENI			PODPIS										
PROJEKTANT			mgr inż. Waldemar Śliczkowski			elektr.			nr upr. 803/01										
SPRAWDZAJĄCY			mgr inż. Henryk Borczyk			elektr.			nr upr. 343/72/kł										
OPRACOWAŁ			mgr inż. Bogusław Michalski			elektr.													
SKALA			DATA			STADIUM			BRANŻA			NR RYS.							
1:500			WZWZESZEŃ 2010			PB			elektroenergetyczna			2.04			/N-2-E-01				
NR UMOWY ZADANIA 01/RP/16/PN/UR-2/2009 (nr. 553/16)																			