


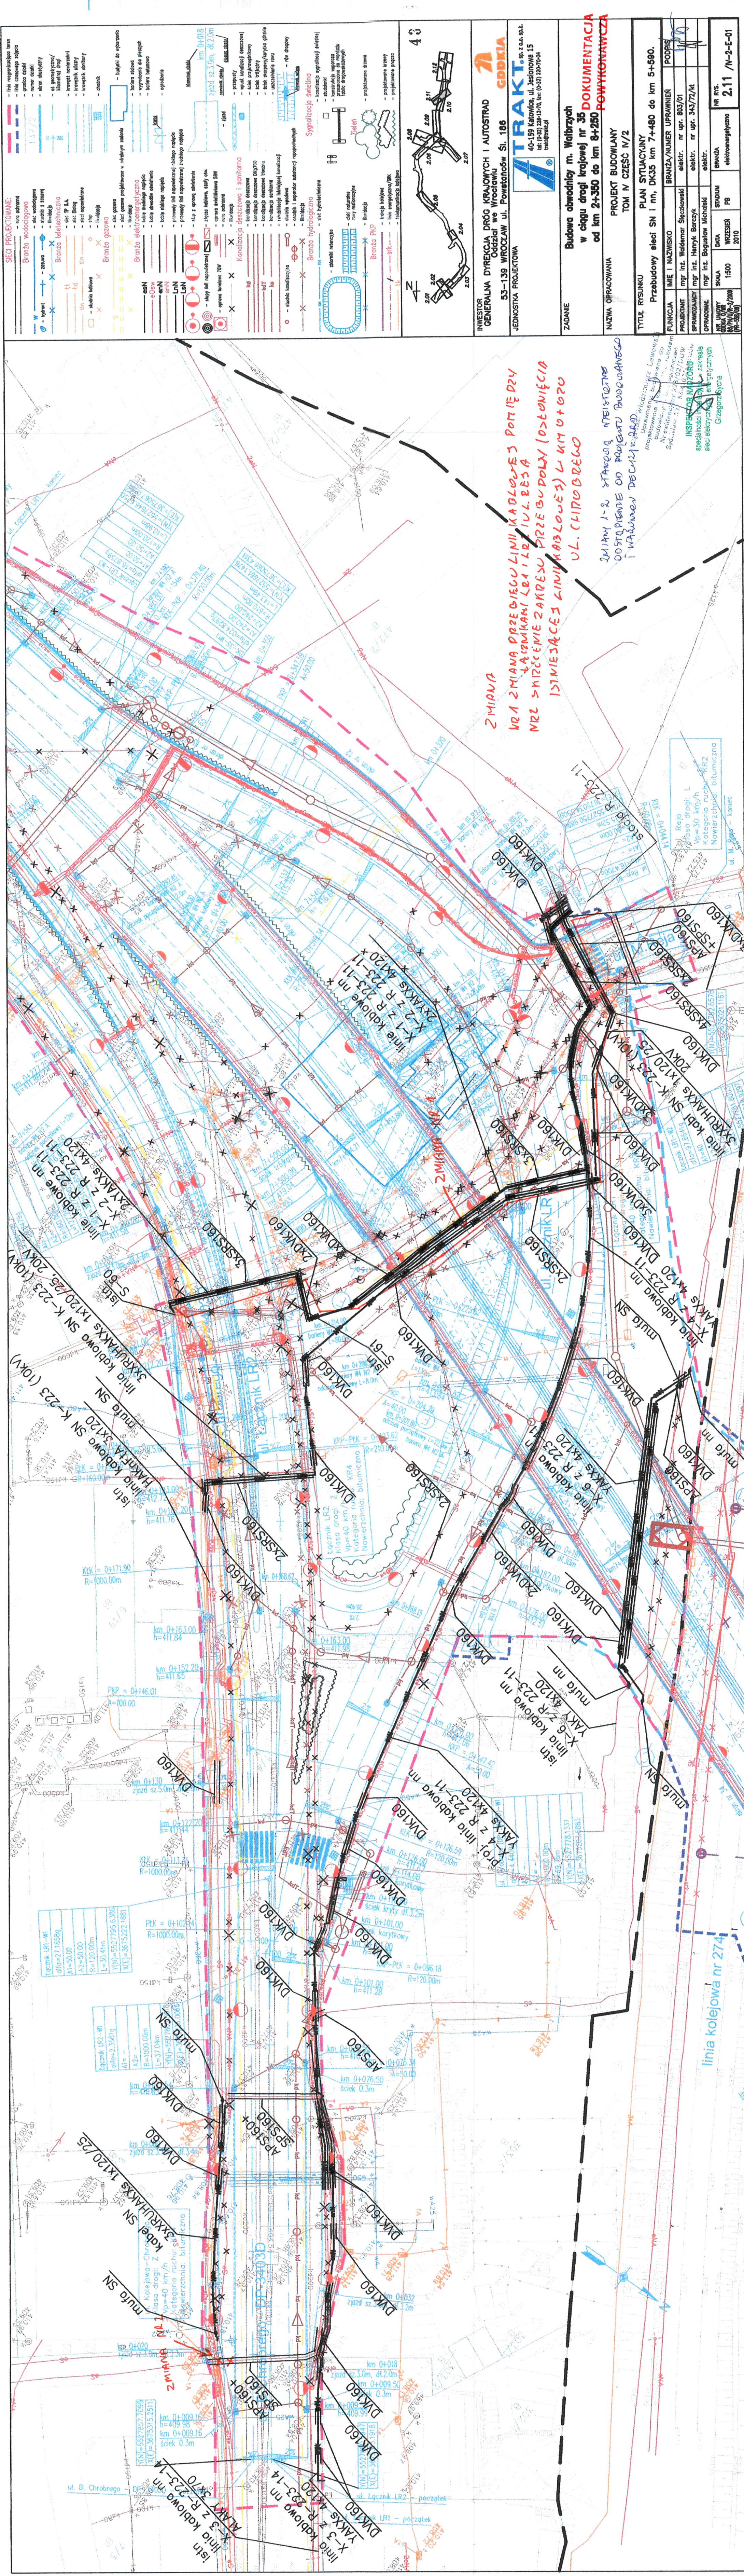

**PROJEKT BUDOWLANY**

**SKALA** 1:500

**DATA** WZROSIEN 2010

**IMIE I NAZWISKO** mgr inż. Waldemar Szczeniowski

**STADIUM** PG

**BRANŻA** elektryczna

**BRANŻA/NUMER UPRAWNIENI** elektr. nr upr. 543/72/k

**PODPIS** [Signature]

**NR PIS.** 2.11

**Nr P-2-01**

MIANA  
A ZMIANA PRZEBIEGU LINII KĄDŁOWEJ POMIĘDZY  
ZACZNIKAMI LEA I TR / IUL. REA  

szefowa sekcji  
sekcji elektrycznych

linia kolejowa nr 274