


Mierosów
DK-35

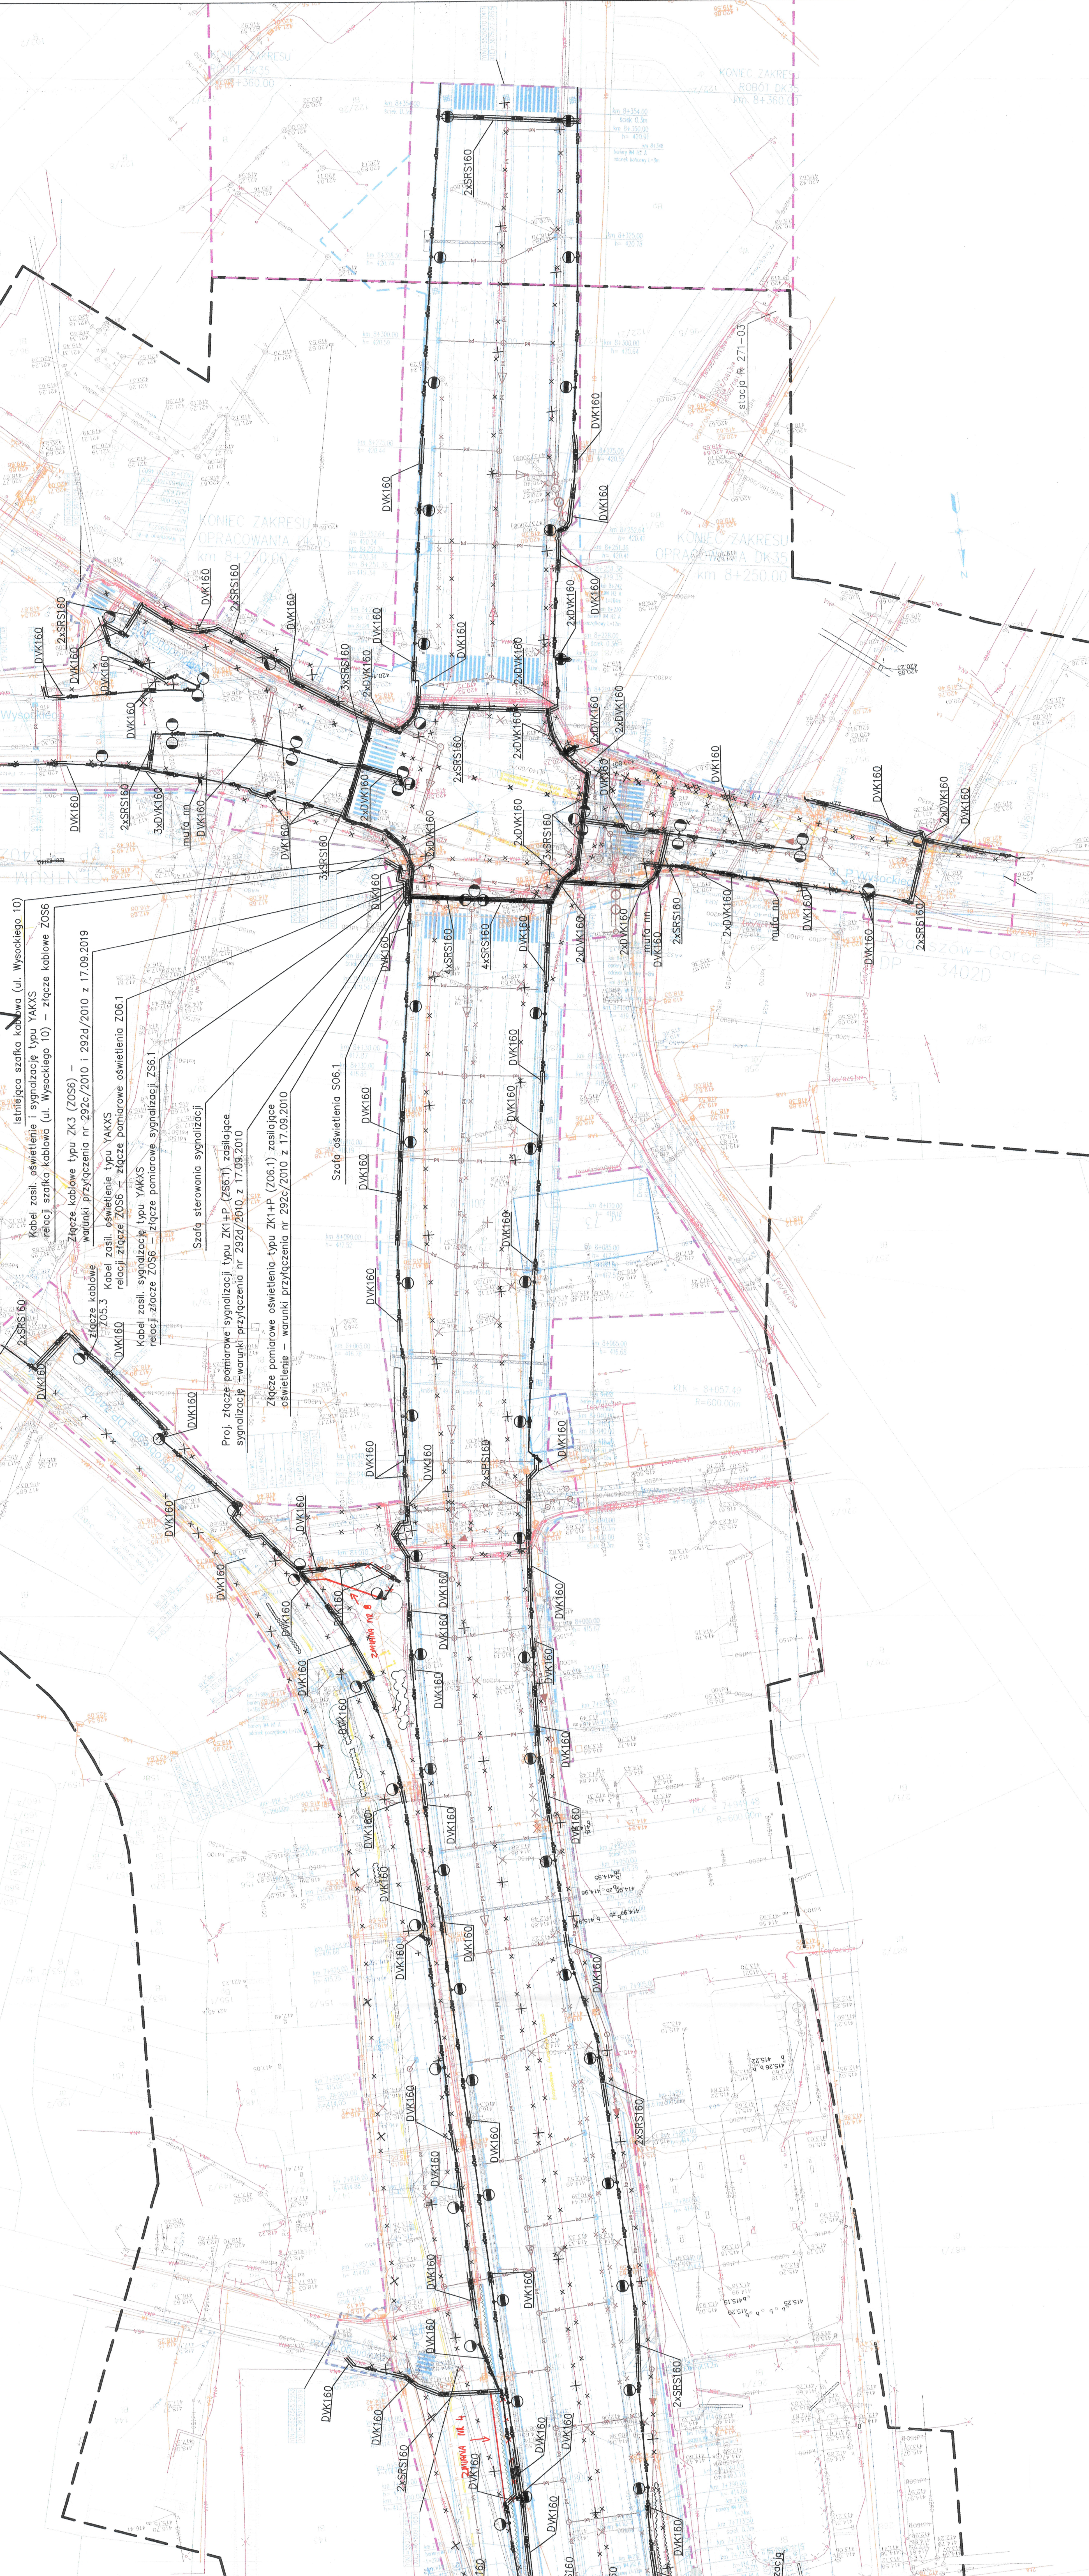



2M19M1

NR 4 ZMIANA PRZEBIEGU OŚWIETLENIA
W KM 01550 - 01600 UL. CHROBREGO

INSPEKTOR NADZORU
pełnoetatowy w zakresie
sił elektrycznych i energetycznych
Grzegorz Sycha

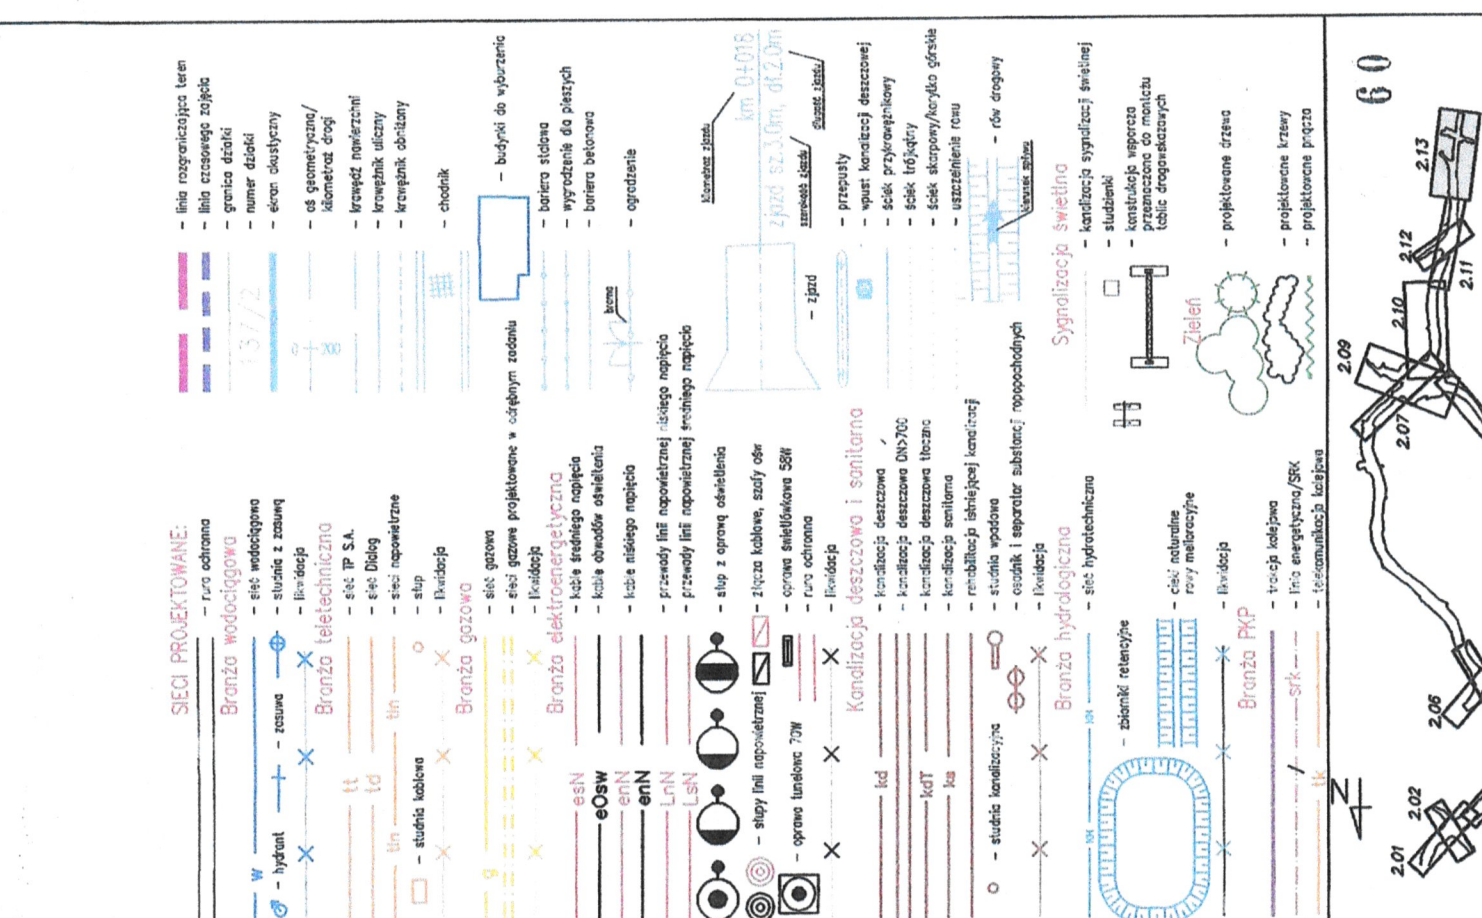

INWESTOR
GENERALNA DYREKCJA DRÓG KRAJOWYCH I AUTOSTRAD
Oddział we Wrocławiu
53-139 WROCŁAW ul. Powstańców Śl. 186

 **GDDKiA**

 **TBAKT**

JEDNOSTWA PROJEKTOWA

ZADANIE
Budowa obwodnicy m. Wałbrzych
w ciągu drogi krajowej nr 35
od km 2+350 do km 8+250

NAZWA OPRACOWANIA
PROJEKT BUDOWLANY
TOM N CZĘŚĆ N/1
DOKUMENTACJA
POWYKONAWCZA

PLAN SYTUACYJNY	BRANŻA/NUMER UPRAWNIENI	PODPIS
Tytuł rysunku Oświetlenie z zasilaniem, DK35 km 7-780 do km 8+354.		

[illegible]