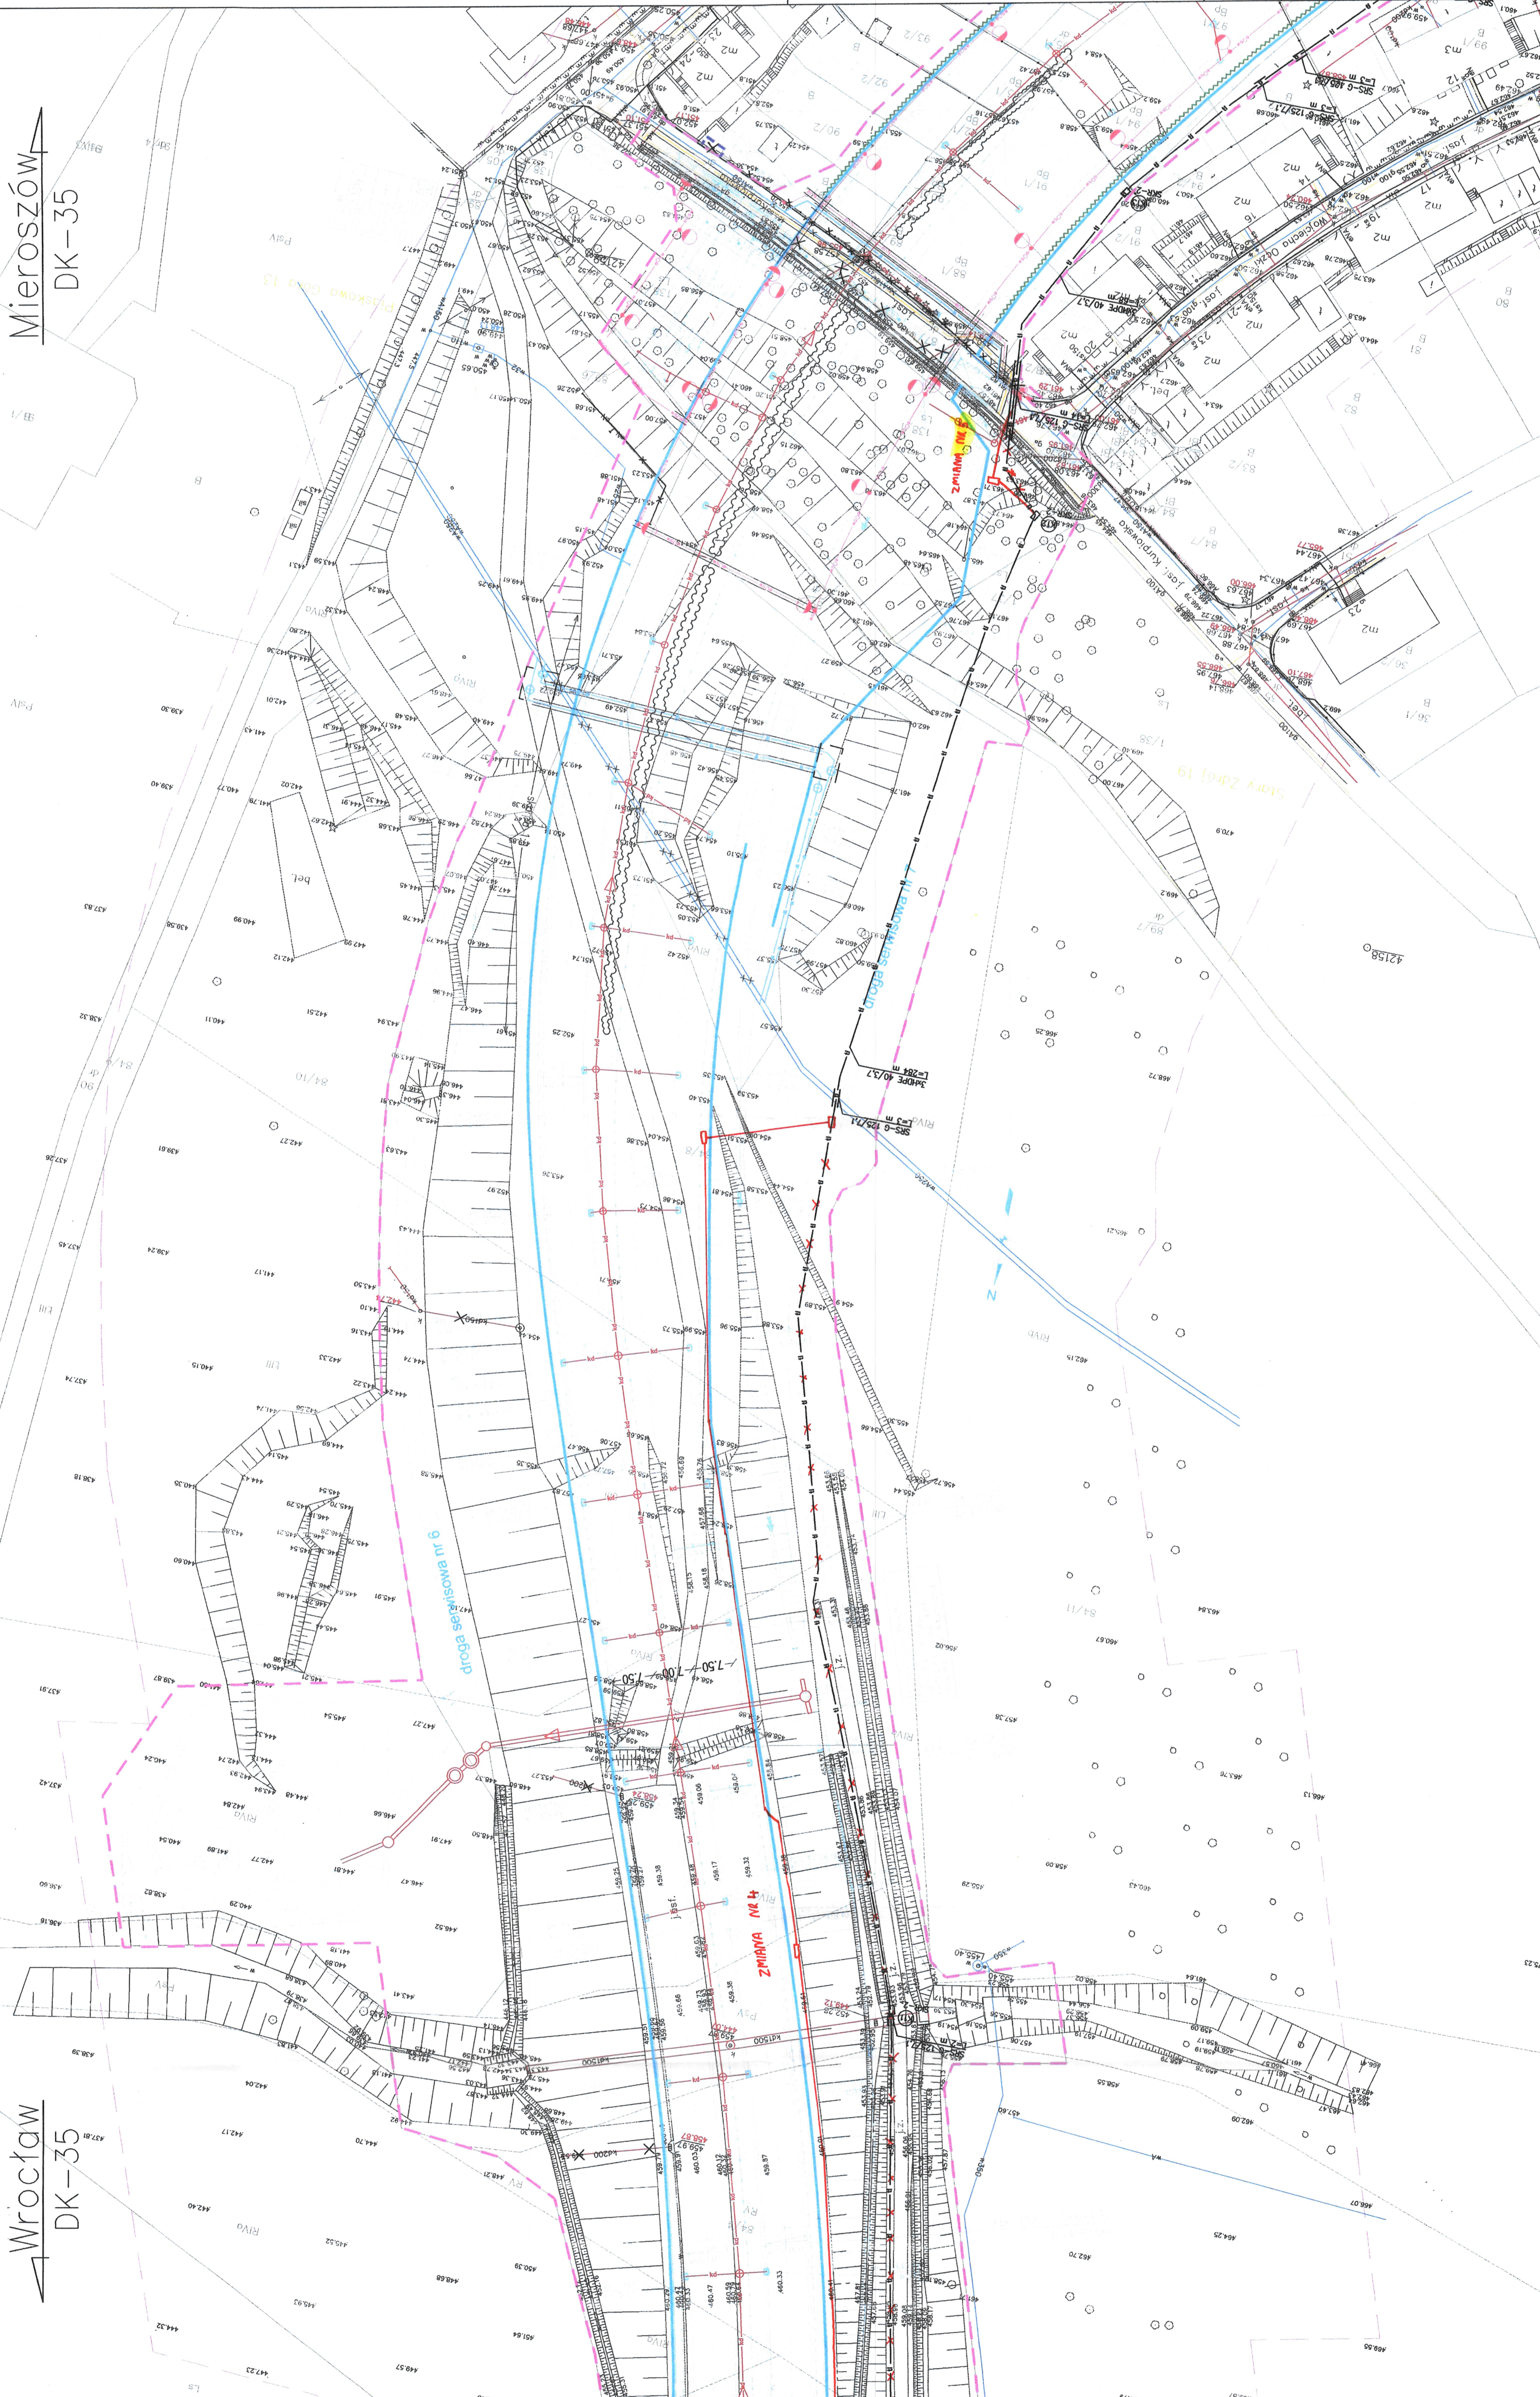
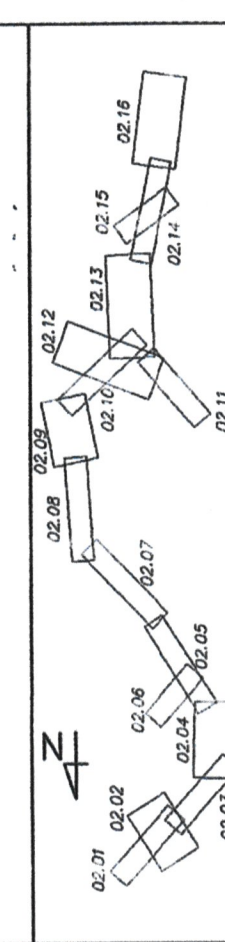


Mieroszów
DK-35

[illegible][illegible]

INWESTOR
GDDKIA

JEDNOSTKA PROJEKTOWA
GDDKIA
TRAKT
40-159 Katowice, ul. Katowicka 15
tel. (0-33) 245-12-76, fax (0-33) 245-70-64
transport@poczta.onet.pl

ZADANIE	Budowa obwodnicy m. Wałbrzych, w ciągu drogi krajowej nr 35 od km 2+350 do km 8+250	PROJEKT BUDOWLANY
DO KONTROLI I DOKUMENTACJI POWYKONAWCZA		
NAZWA OPRACOWANIA		

TYTUŁ RYSUNKU	PLAN SYTUACYJNY - ARKUSZ 9
TOM V/1 PRZEBUDOWA SIECI TELEKOMUNIKACYJNEJ	

FUNKCJA	IME I NAZWISKO	BRAŃZA/NUMER UPRAWNIENI	PODPIS
PRACOWNIK			
OPRACOWANIE	mjr rzt. Sławomir Kuźniński	telefoon. / 2075/00/U	
OPRACOWANIE	mjr rzt. Grzegorz Zojła	telefoon. / DTT-7/02337/02/U	
OPRACOWANIE	mjr Artur Machalski		
OPRACOWANIE	rzt. Marek Wądrocki		
SZKALA	DZIAŁ	STADIUM	NR RZE.
