


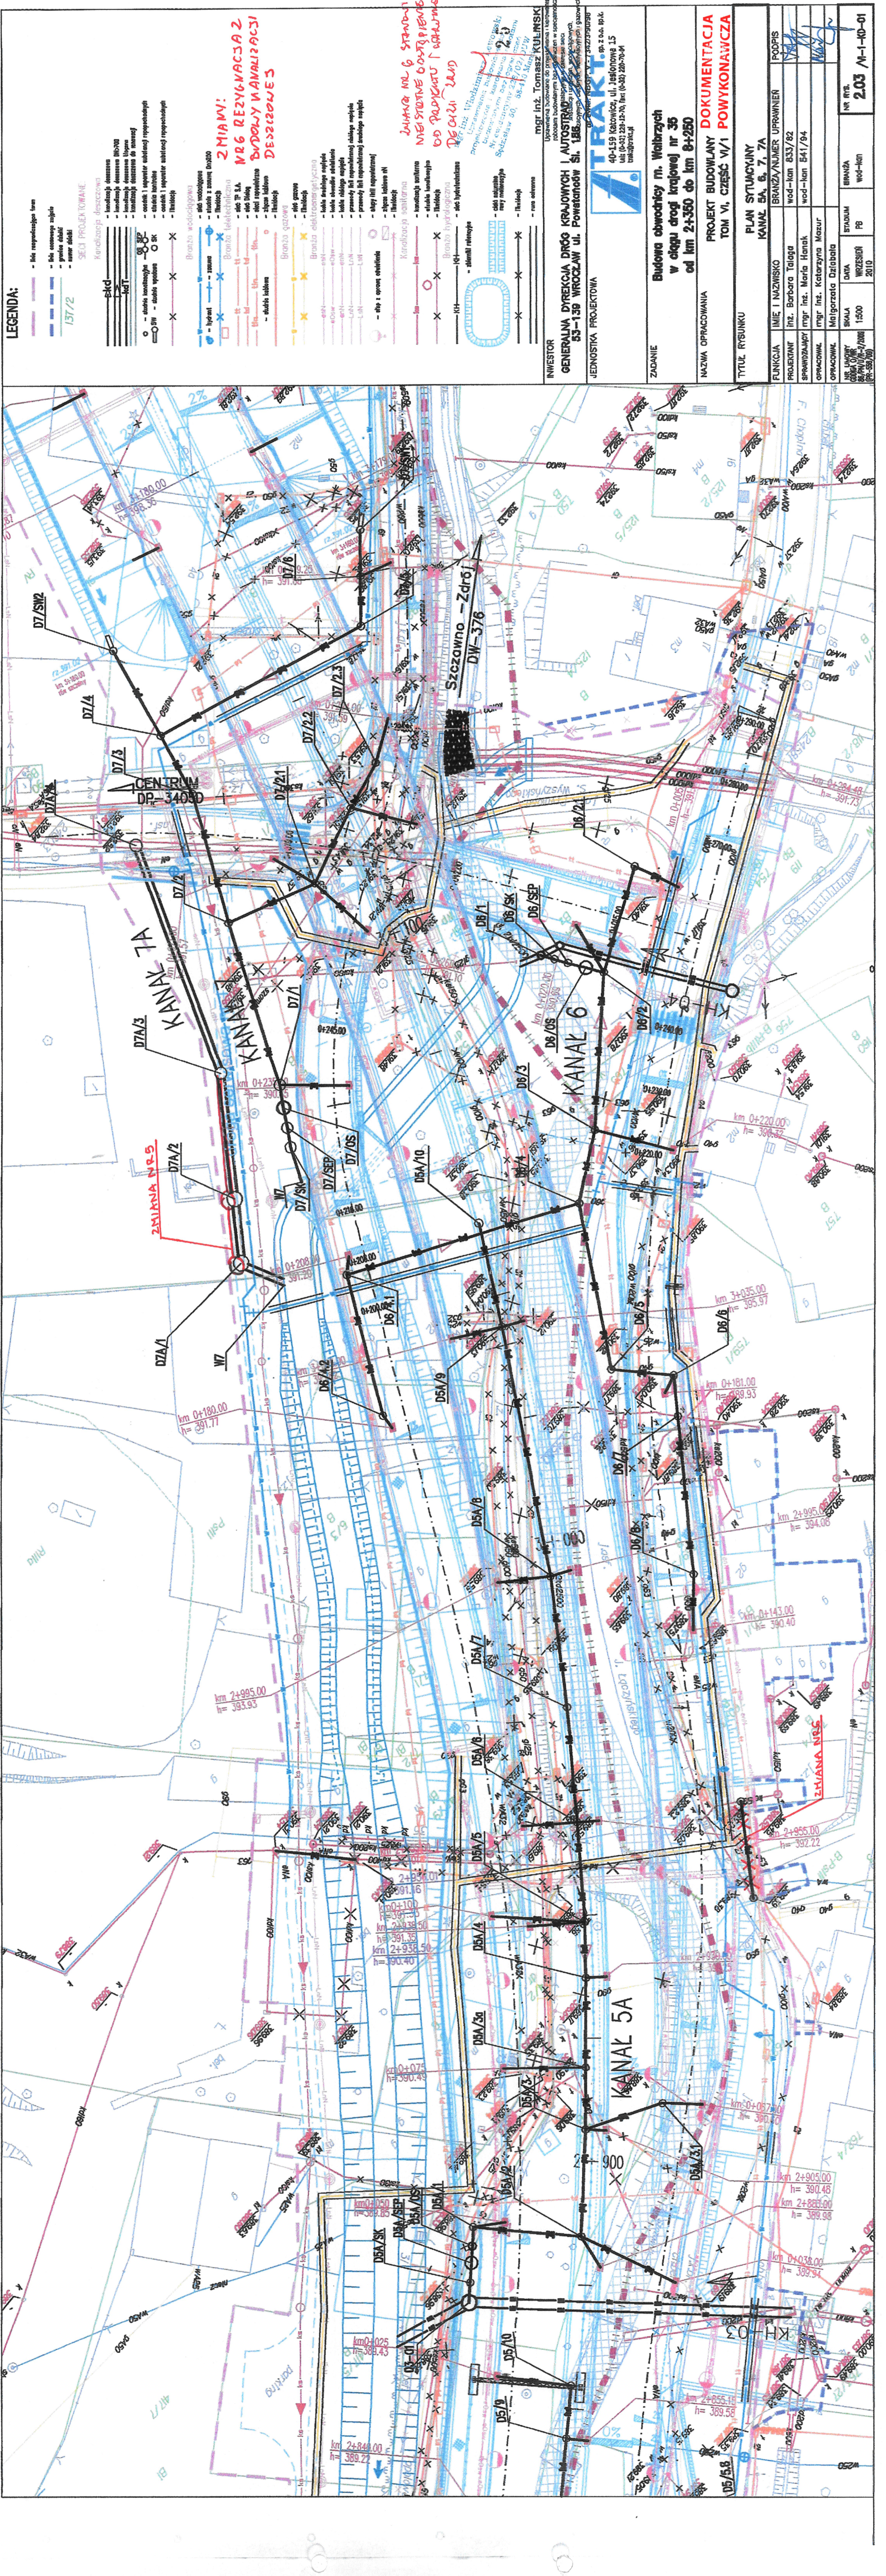

- LEGENDA:**
- linie rozdzielające teren
 - linie graniczące zabudowę
 - granice działek
 - teren zielony
- SIĘĆ PROJEKTOWANA**
- Kanalizacja deszczowa**


INWESTOR
mgr inż. Tomasz KULSKI
Lp. 159 Katowice, ul. Jędrzejowska 15
tel. (033) 235-12-10, fax (033) 235-12-11

JEDNOSTKA PROJEKTOWA
TRAKT
40-159 Katowice, ul. Jędrzejowska 15
tel. (033) 235-12-10, fax (033) 235-12-11

ZADANIE
Budowa obwodnicy m. Wierzbicy
w ciągu drogi krajowej nr 35
od km 2+350 do km 8+250

NAZWA OPRACOWANIA
PROJEKT BUDOWLANY DOKUMENTACJA
TOM VI, CZĘŚĆ VI/1 POWYKONAWCZA

TYTUŁ RYSUNKU
PLAN SYTUACYJNY
KANAL 5A, 6, 7, 7A

FUNKCJA	IMIĘ I NAZWISKO	BRANŻA/NUMER UPRAWNIEN	PODPIS
PROJEKTANT	inż. Barbara Talała	wod-kan 833/82	[Signature]
SPRAWDZAJĄCY	mgr inż. Maria Hanek	wod-kan 541/94	[Signature]
OPRACOWAŁ	mgr inż. Katarzyna Masur		
OPRACOWAŁ	Małgorzata Dziabala		

SKALA
1:500

DATA
WRZEŚNIEN 2010

BRANŻA
WOD-KAN

NR RYS.
2.03 /VI-1-KD-01