


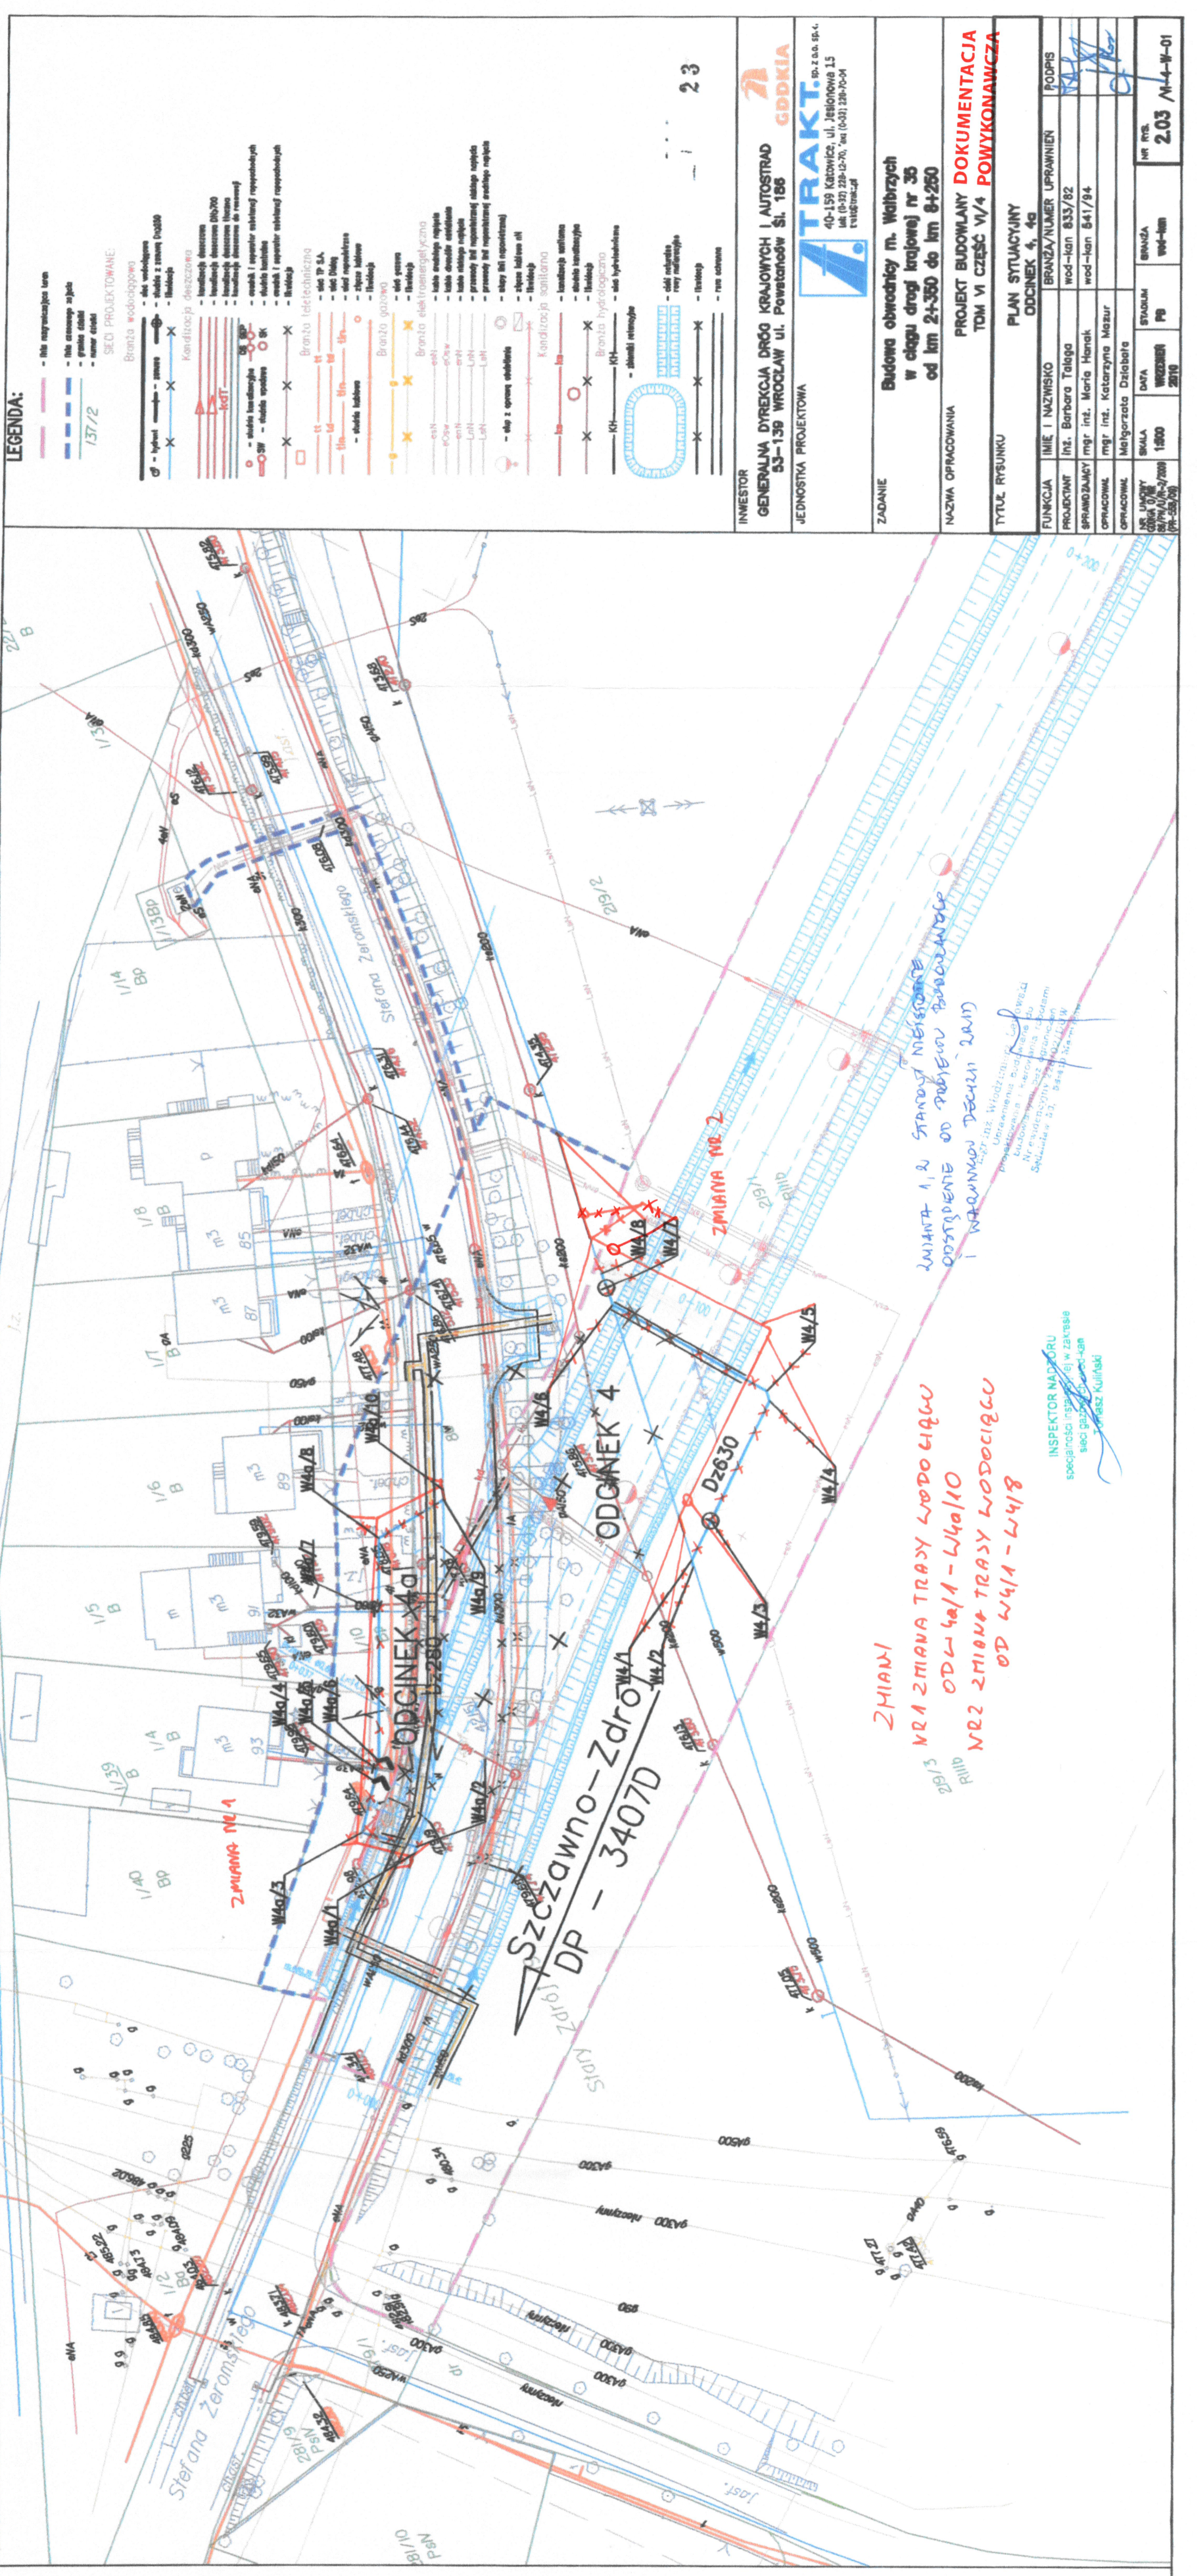

LEGENDA:

- linie magistralne
- linie czynniki
- linie czynniki
- linie czynniki

137/2

SEK. PROJEKTOWANE:

Brzoza wodociągowa

Brzoza wodociągowa

INWESTOR	GENERALNA DYREKCJA DRÓG KRAJOWYCH I AUTOSTRAD 53-139 WROCŁAW UL. POWSTAŃCÓW ŚL. 186	TRAKT	40-159 Katowice, ul. Jesionowa 15 tel. (0-32) 239-12-70, fax (0-32) 239-70-01 trak@trak.pl
JEDNOSTKA PROJEKTOWA			
ZADANIE	Budowa obwodnicy m. Wałbrzych w ciągu drogi krajowej nr 35 od km 2+350 do km 8+250		
NAZWA OPRACOWANIA	PROJEKT BUDOWLANY DOKUMENTACJA TOM VI CZĘŚĆ VI/4 POWYKONAWCZA		
TYTUŁ RYSUNKU	PLAN SITUACYJNY ODCINEK 4, 4g		
FUNKCJA	IMI I NAZWISKO	BRANZA/NUMER UPRAWNIEN	PODPIS
PROJEKTANT	mgr inż. Barbara Talaga	wod-kan 833/82	
SPRACOWANIE	mgr inż. Maria Hanak	wod-kan 841/94	
OPRACOWANIE	mgr inż. Katarzyna Mazur		
OPRACOWANIE	Melgorzata Działala		
SKALA	1:500	DATA	2010
WYKONANIE	2010	BRANZA	wod-kan
NR RYS.	2.03	MI-4-W-01	