

LEGENDA:
 - linie regulacyjne teren
 - linie czynnego sąsiedztwa
 - granice działek
 - linie zabudowy
 - linie drogi
 - linie wodociągów
 - linie kanalizacji
 - linie ciepłociągów
 - linie gazu
 - linie energetyki
 - linie telekomunikacji
 - linie inżynierskie
 - linie graniczne


ZMIANY:
 WRA ZMIANA PRZEDEGIU
 WŁOCDZIĄGU V6

INSPEKTOR NADZORY
 specjalności: inżynier ds. budowlano-technicznych
 mgr inż. Tomasz Kuliński

Uprawnienia: inżynier ds. budowlano-technicznych
 nr ewidencyjny: 1428/02/DIUV
 Spiszkowski 5, 43-410 Mysłowice

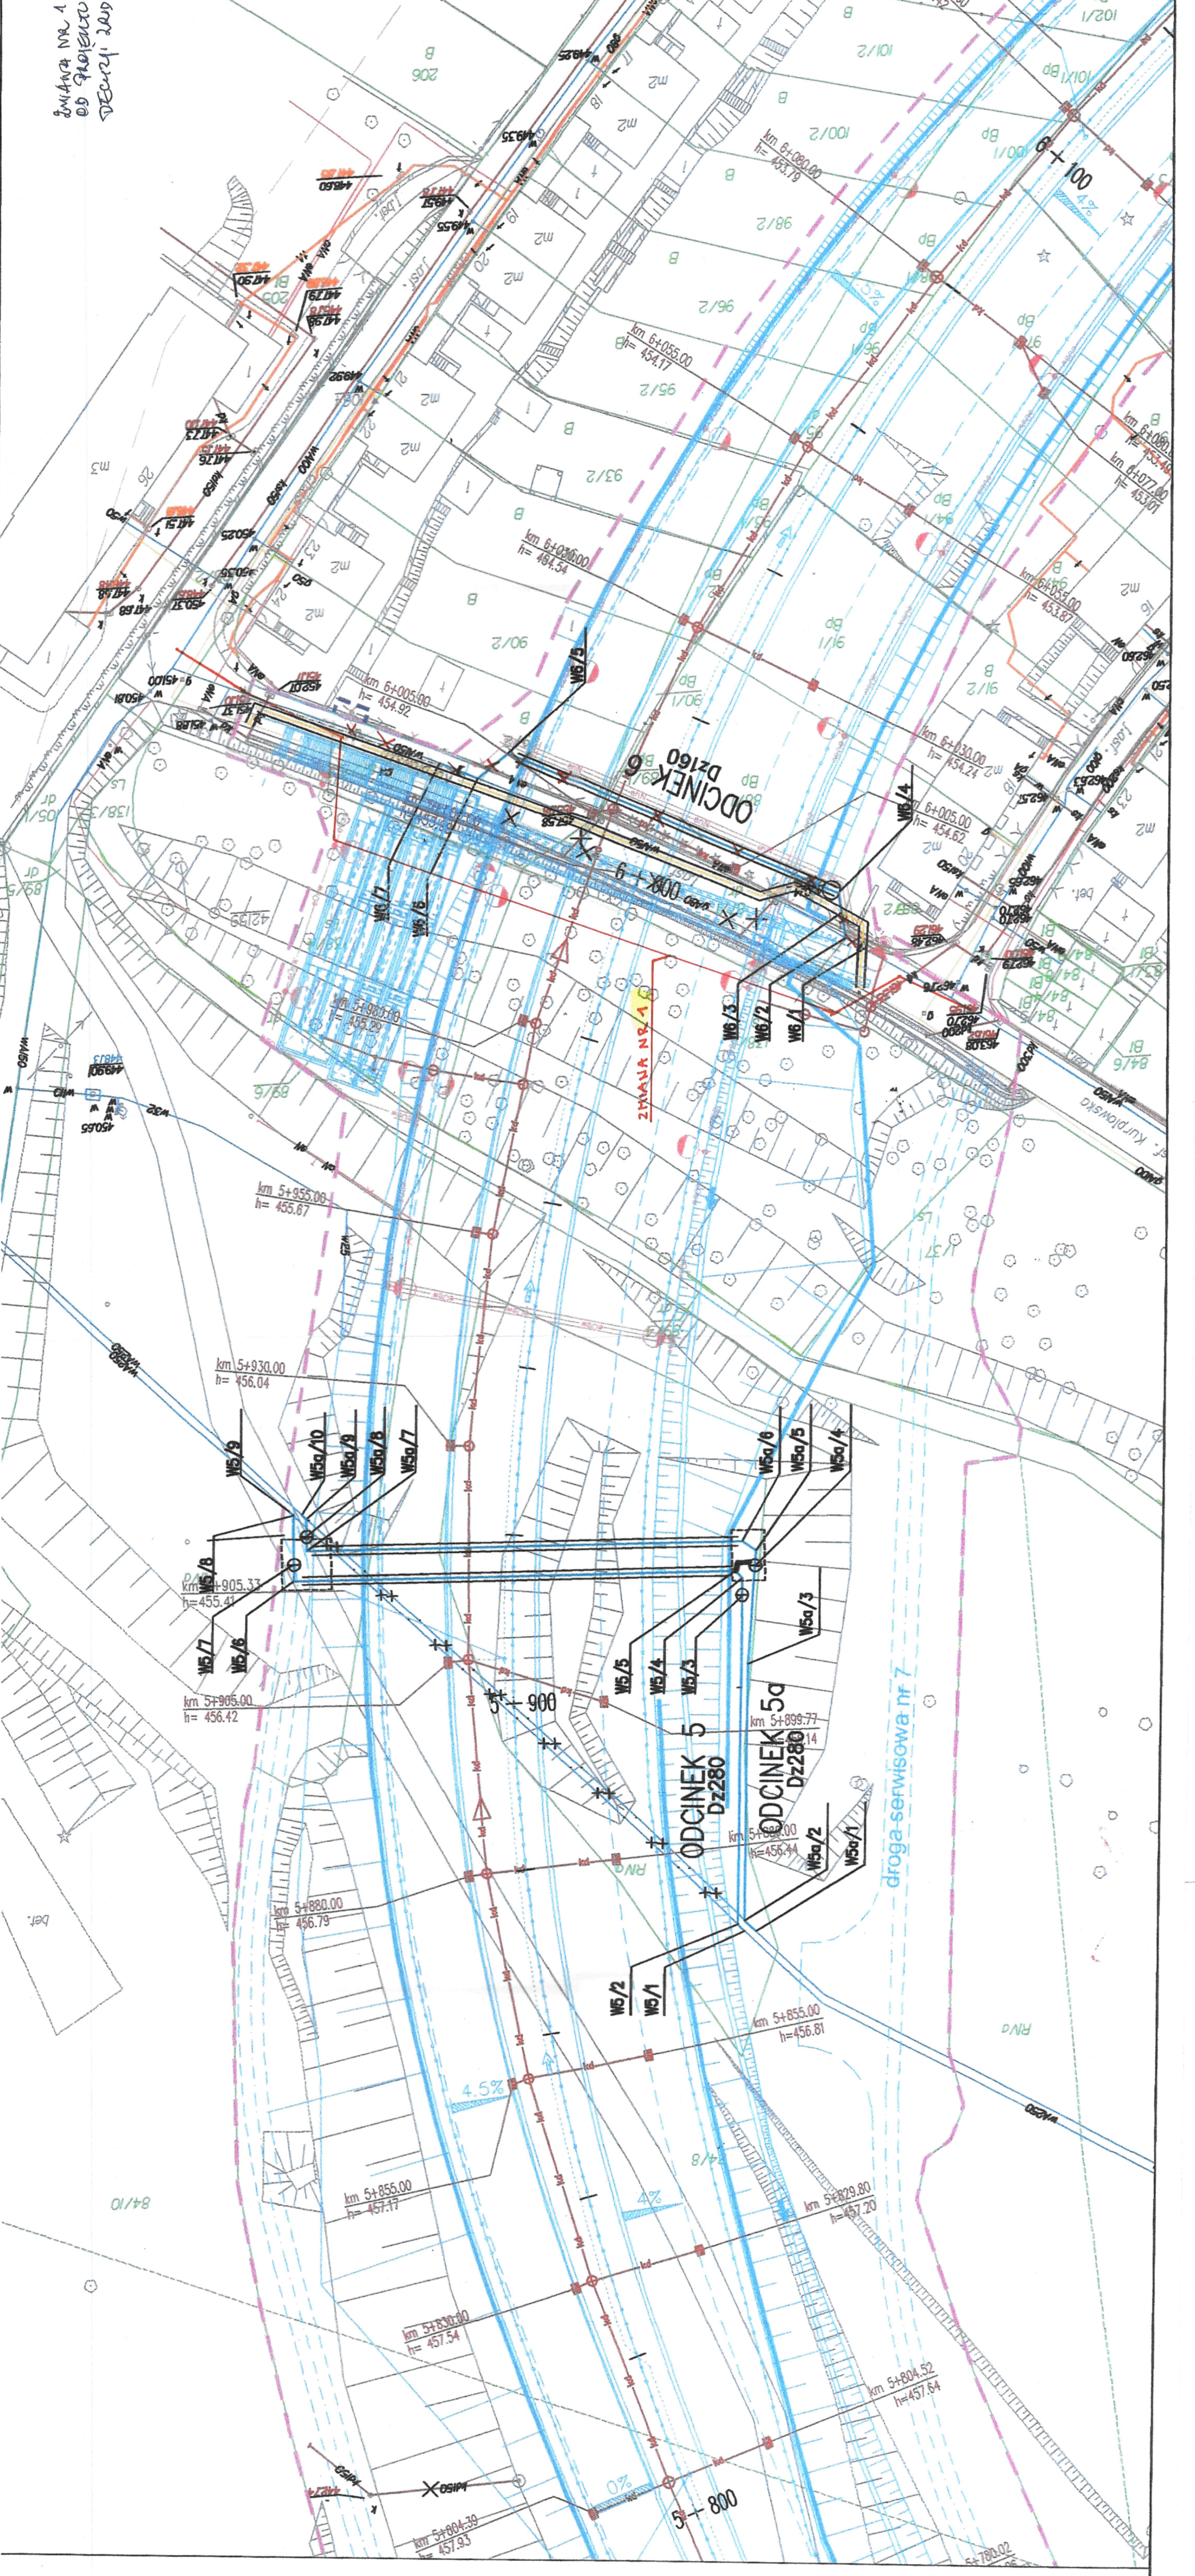

INWESTOR:
 GENERALNA DIREKCJA DRÓG KRAJOWYCH I AUTOSTRAD
 63-139 WROCLAW ul. Powstańców Śl. 186

JEDNOSTKA PROJEKTOWA:
TRAKT
 sp. z o.o. s.k.
 40-159 Katowice, ul. Jesionowa 15
 tel: (0-31) 238-12-20, fax: (0-31) 238-70-01
 trakt.pl

ZADANIE:
 Budowa obrębicy m. Wabrzyc
 w ciągu drogi krajowej nr 36
 od km 2+350 do km 6+250

NAZWA OPRACOWANIA:
 PROJEKT BUDOWLANY
 TOM VI CZĘŚĆ V/4
**DOKUMENTACJA
 POWYKONAWCZA**

TYTUL RYSUNKU:
 PLAN SYTUACYJNY
 ODCINEK 5, 5a, 6

FUNKCJA:
 IMIE I NAZWISKO
 BRANŻA/NUMER UPRAWNIENI
 PODPIS

PROJEKTANT:
 Inż. Barbara Teliga
 wod-kan 833/82

SPRAWDZAJĄCY:
 mgr inż. Maria Hanak
 wod-kan 641/94

OPRACOWUJĄCY:
 mgr inż. Katarzyna Mazur
 Melgorzata Działaba

NR RYS.
 2.04
 NR K-01