


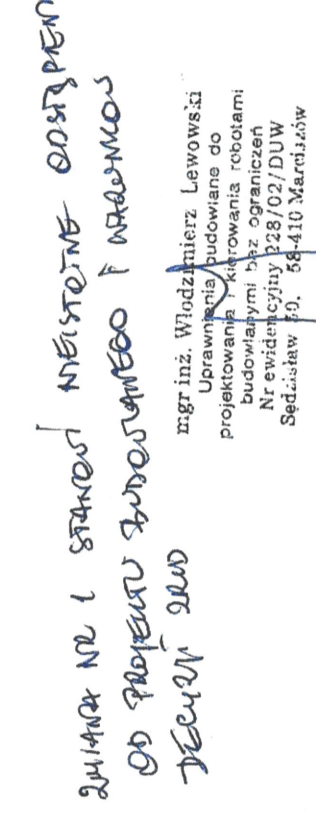

INWESTOR
GENERALNA DYREKCJA DRÓG KRAJOWYCH I AUTOSTRAD
53-139 WROCŁAW
ul. Powstańców Śl. 186

JEDNOSTKA PROJEKTOWA

 **TRAKT.** s.p. z o.o.
40-159 Katowice, ul. Jesionowa 15
t. (0-22) 228-12-94, fax: (0-22) 228-70-04

 **GDDKIA**

[illegible]