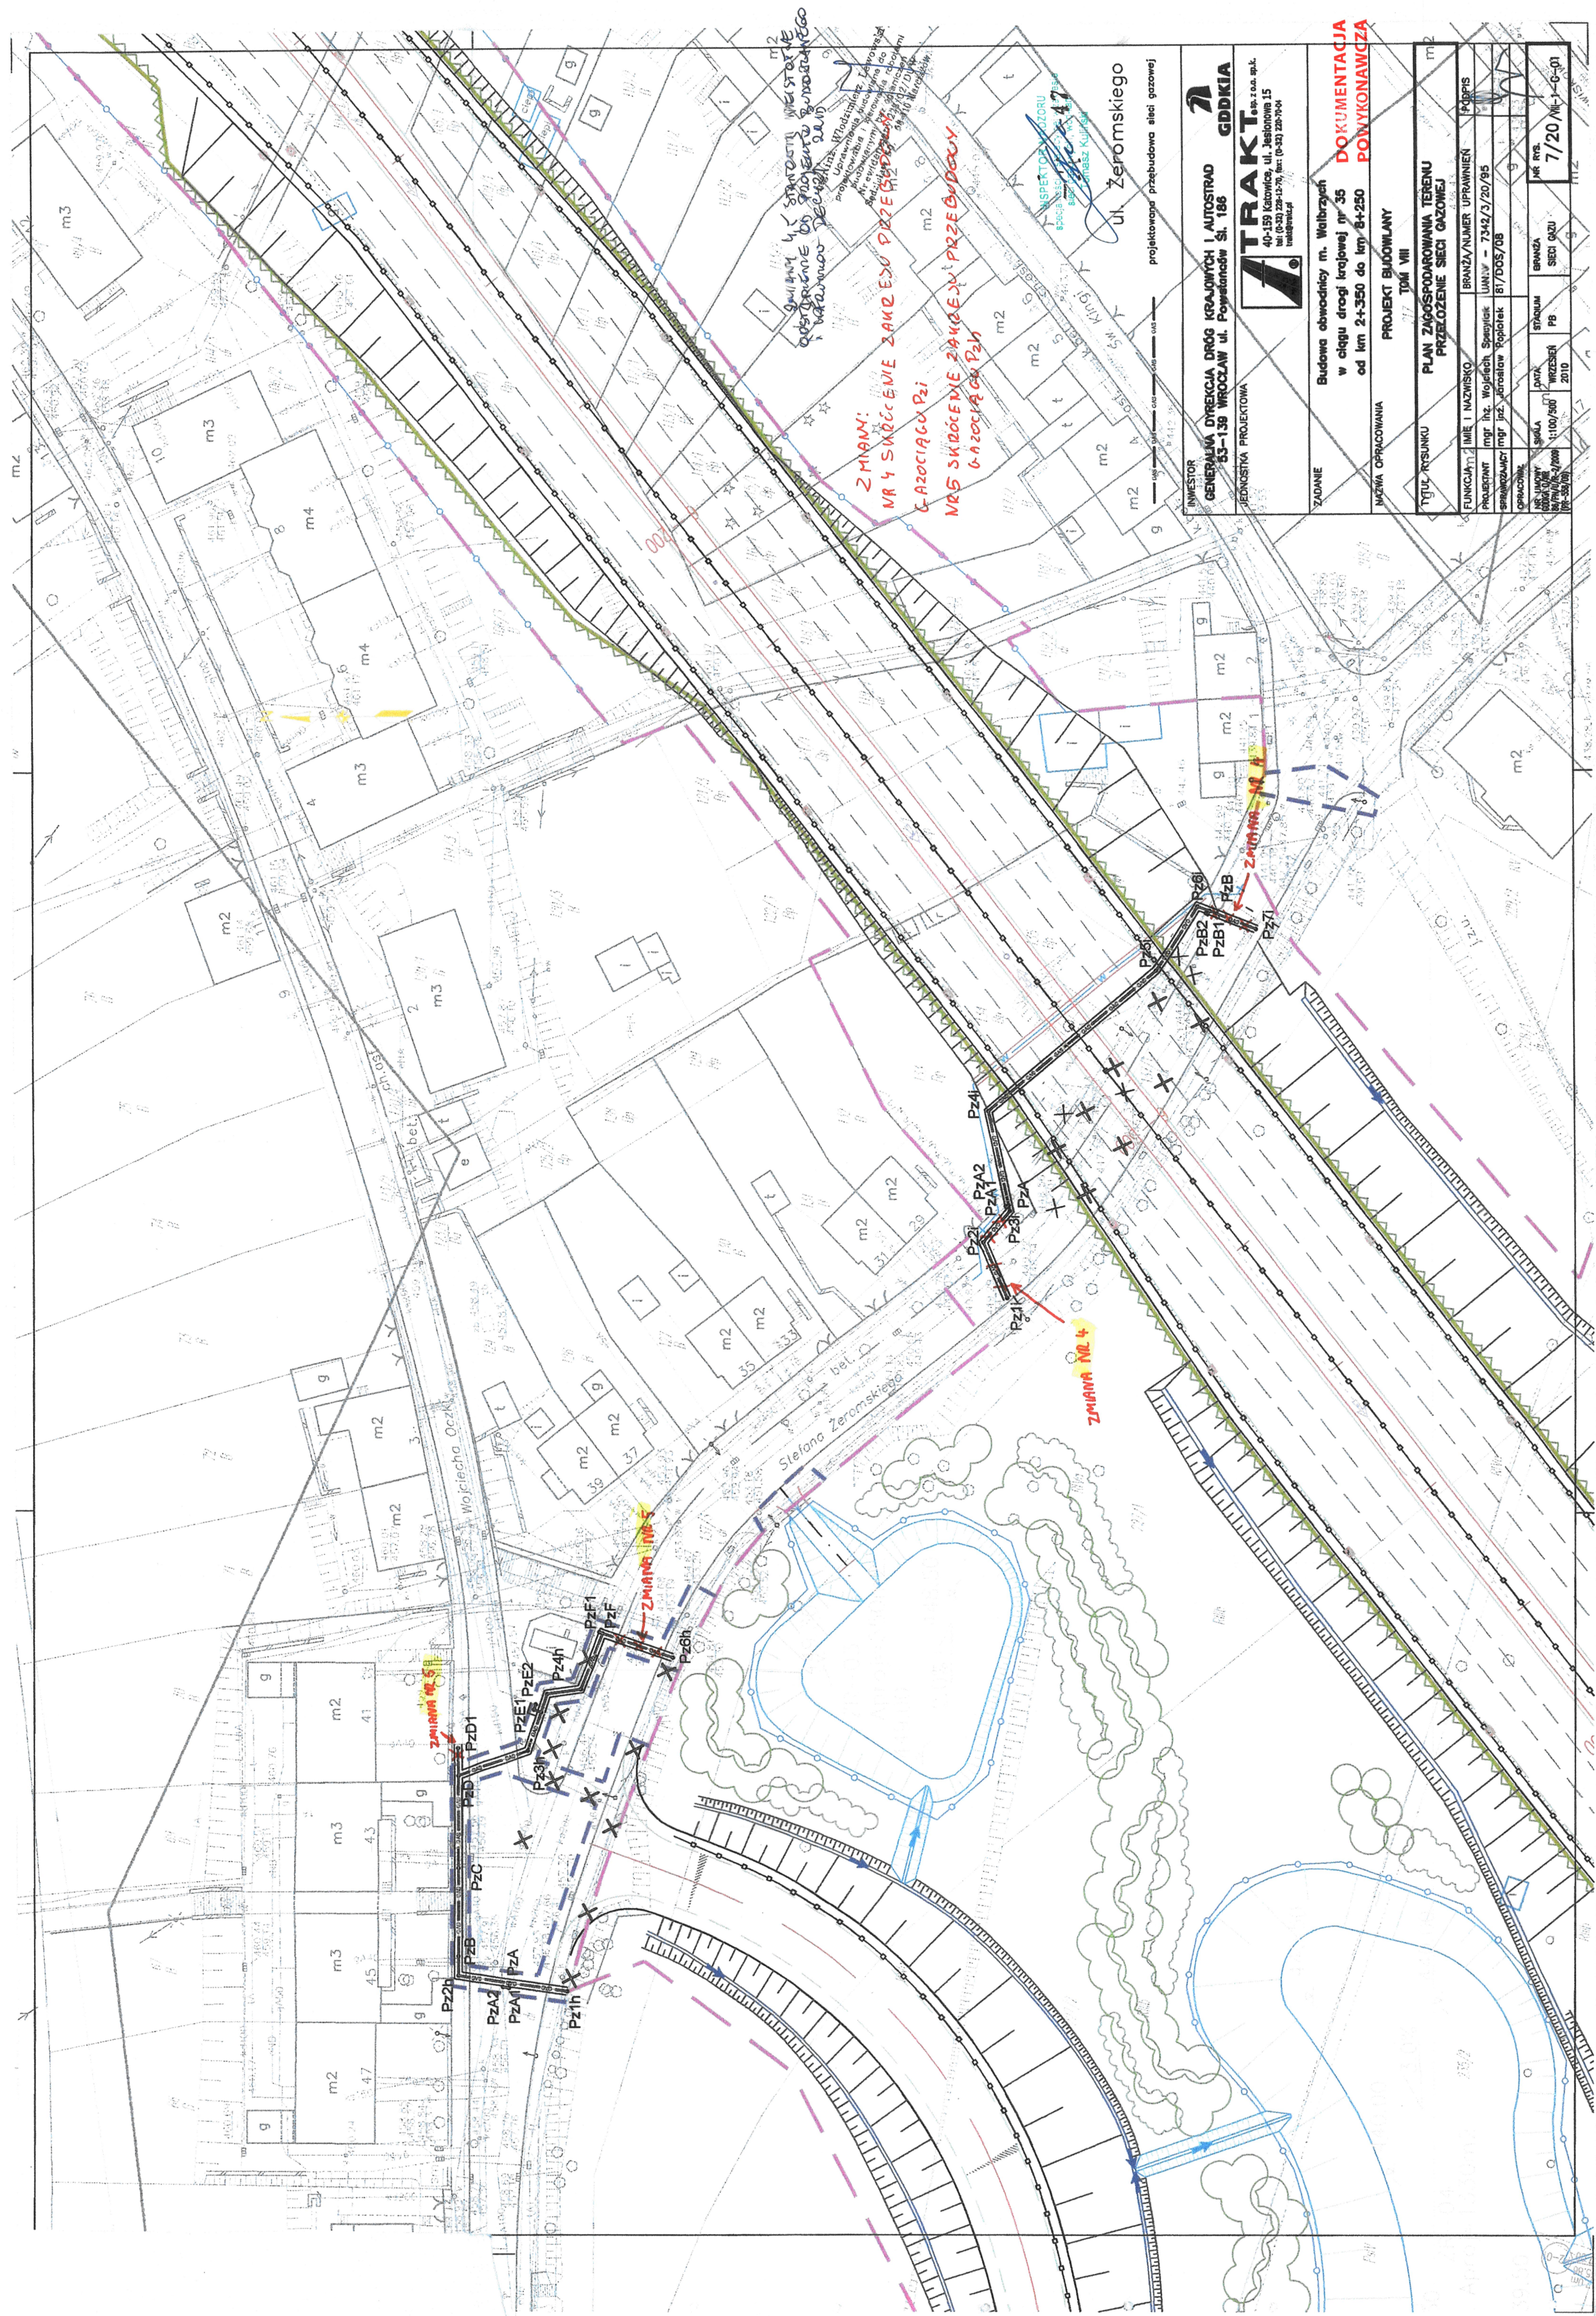


[illegible]

ZMIANY:

6-2007-000000

INSPEKTOR WYKAZU
Specjalności: Specjalizacja w zakresie
siatki podłogowej, wodomiany
Tomasz Kulicki

projektowana przebudowa sieci gazowej

INWESTOR
GENERALNA DYREKCJA DRÓG KRAJOWYCH I AUTOSTRAD
53-139 WROCŁAW ul. Powstańców Śl. 186

JEDNOSTKA PROJEKTOWA

 **GDDKIA**

 **TBRKT**

ZDANIE	Budowa obwodnicy m. Walbrzych w ciągu drogi krajowej nr 35 od km 2+350 do km 8+250	DOKUMENTACJA POWYKONAWCZA
M. ZIMNA, O. BŁACHOWSKA		

Tytuł rysunku		Dziś. VIII		M 20	
PLAN ZAGOSPODAROWANIA TERENU PRZEOZNIENIE SIECI GAZOWEJ					
FUNKCJA		IMIE I NAZWISKO		BRANZA/NUMER UPRAWNIEN	
PROJEKTANT		IMię Józef Wojskiak		UWAGA – 7342/3/20/95	
SZEROKOŚĆ		IMię Józef Wojskiak		81/DOS/08	
OPIS		DATA		BRANZA	
