


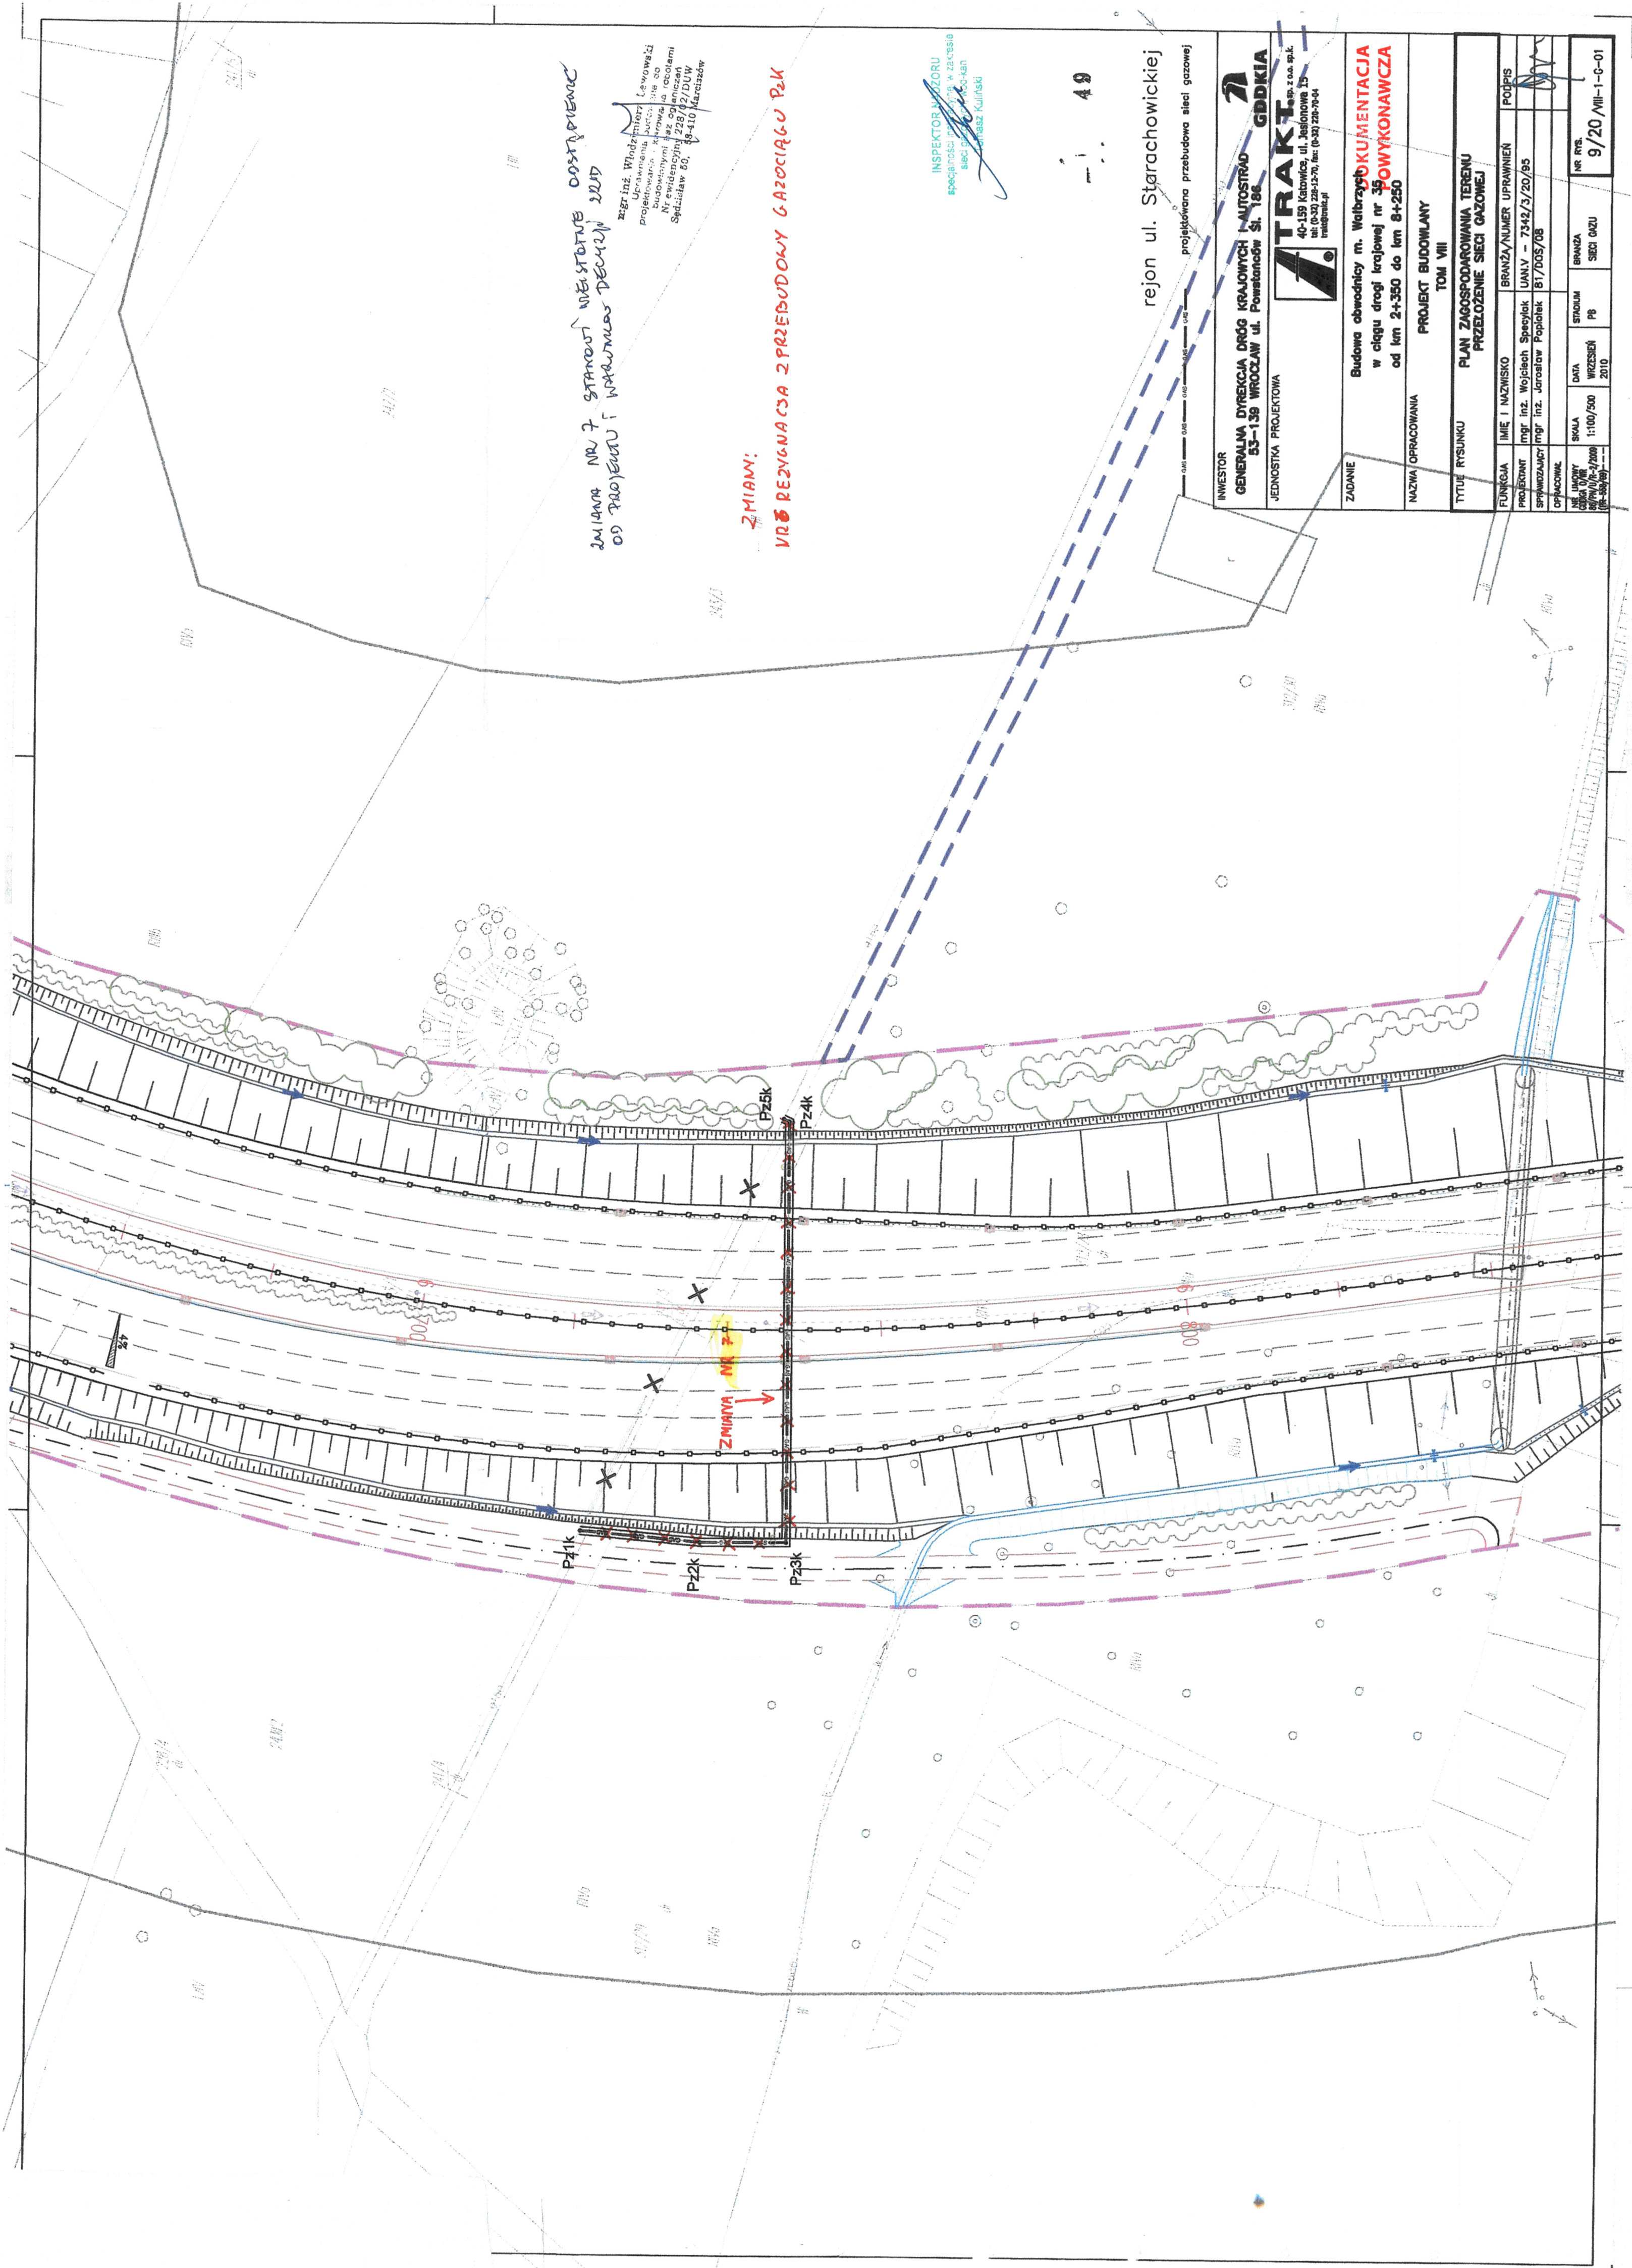

ZMIANA NR 7 STANOWI NIEISTOTNE ODSŁAPIENIE
OD PROJEKTU I WARUNKÓW TECHNICZNYCH

ZMIANY:
WZBUDZENIE 2 PRZEBUDOWY GAZOCIĄGU PzK

INSPEKTOR NADZORU
specjalności: inżynier w zakresie
sieci gazowej i ciepłowniczej
mgr inż. Andrzej Kulicki

49

rejon ul. Starachowickiej
projektowana przebudowa sieci gazowej

INWESTOR
GENERALNA DYREKCJA DRÓG KRAJOWYCH - AUTOSTRADA
53-139 WROCŁAW ul. Powstańców Śl. 186

JEDNOSTKA PROJEKTOWA
TRAKT sp. z o.o. s.k.
40-159 Kąkolica, ul. Jasionowa 15
tel. (0-32) 228-13-70, fax (0-32) 228-79-44
traktko@traktko.pl

ZADANIE
Budowa obwodnicy m. Wałbrzych KUMIENTACJA
w ciągu drogi krajowej nr 39 OBYWONAWCZA
od km 2+350 do km 8+250

NAZWA OPRACOWANIA
PROJEKT BUDOWLANY
TOM VII

TYTUŁ RYSUNKU
PLAN ZAGOSPODAROWANIA TERENU
PRZEŁOŻENIE SIECI GAZOWEJ

FUNKCJA	IMIE I NAZWISKO	BRANŻA/NUMER UPRAWNIENI	PODPIS
PROJEKTANT	mgr inż. Wojciech Specjalk	UAN.V - 7342/3/20/95	
SPRAWDZAJĄCY	mgr inż. Jarosław Popielek	81/005/03	
OPRACOWAŁ			
DATA	SKALA	STADIUM	BRANŻA
11/01/2009	1:100/500	PB	SIECI GAZU
WZKREŚLIŁ			
9/20/III-1-0-01			