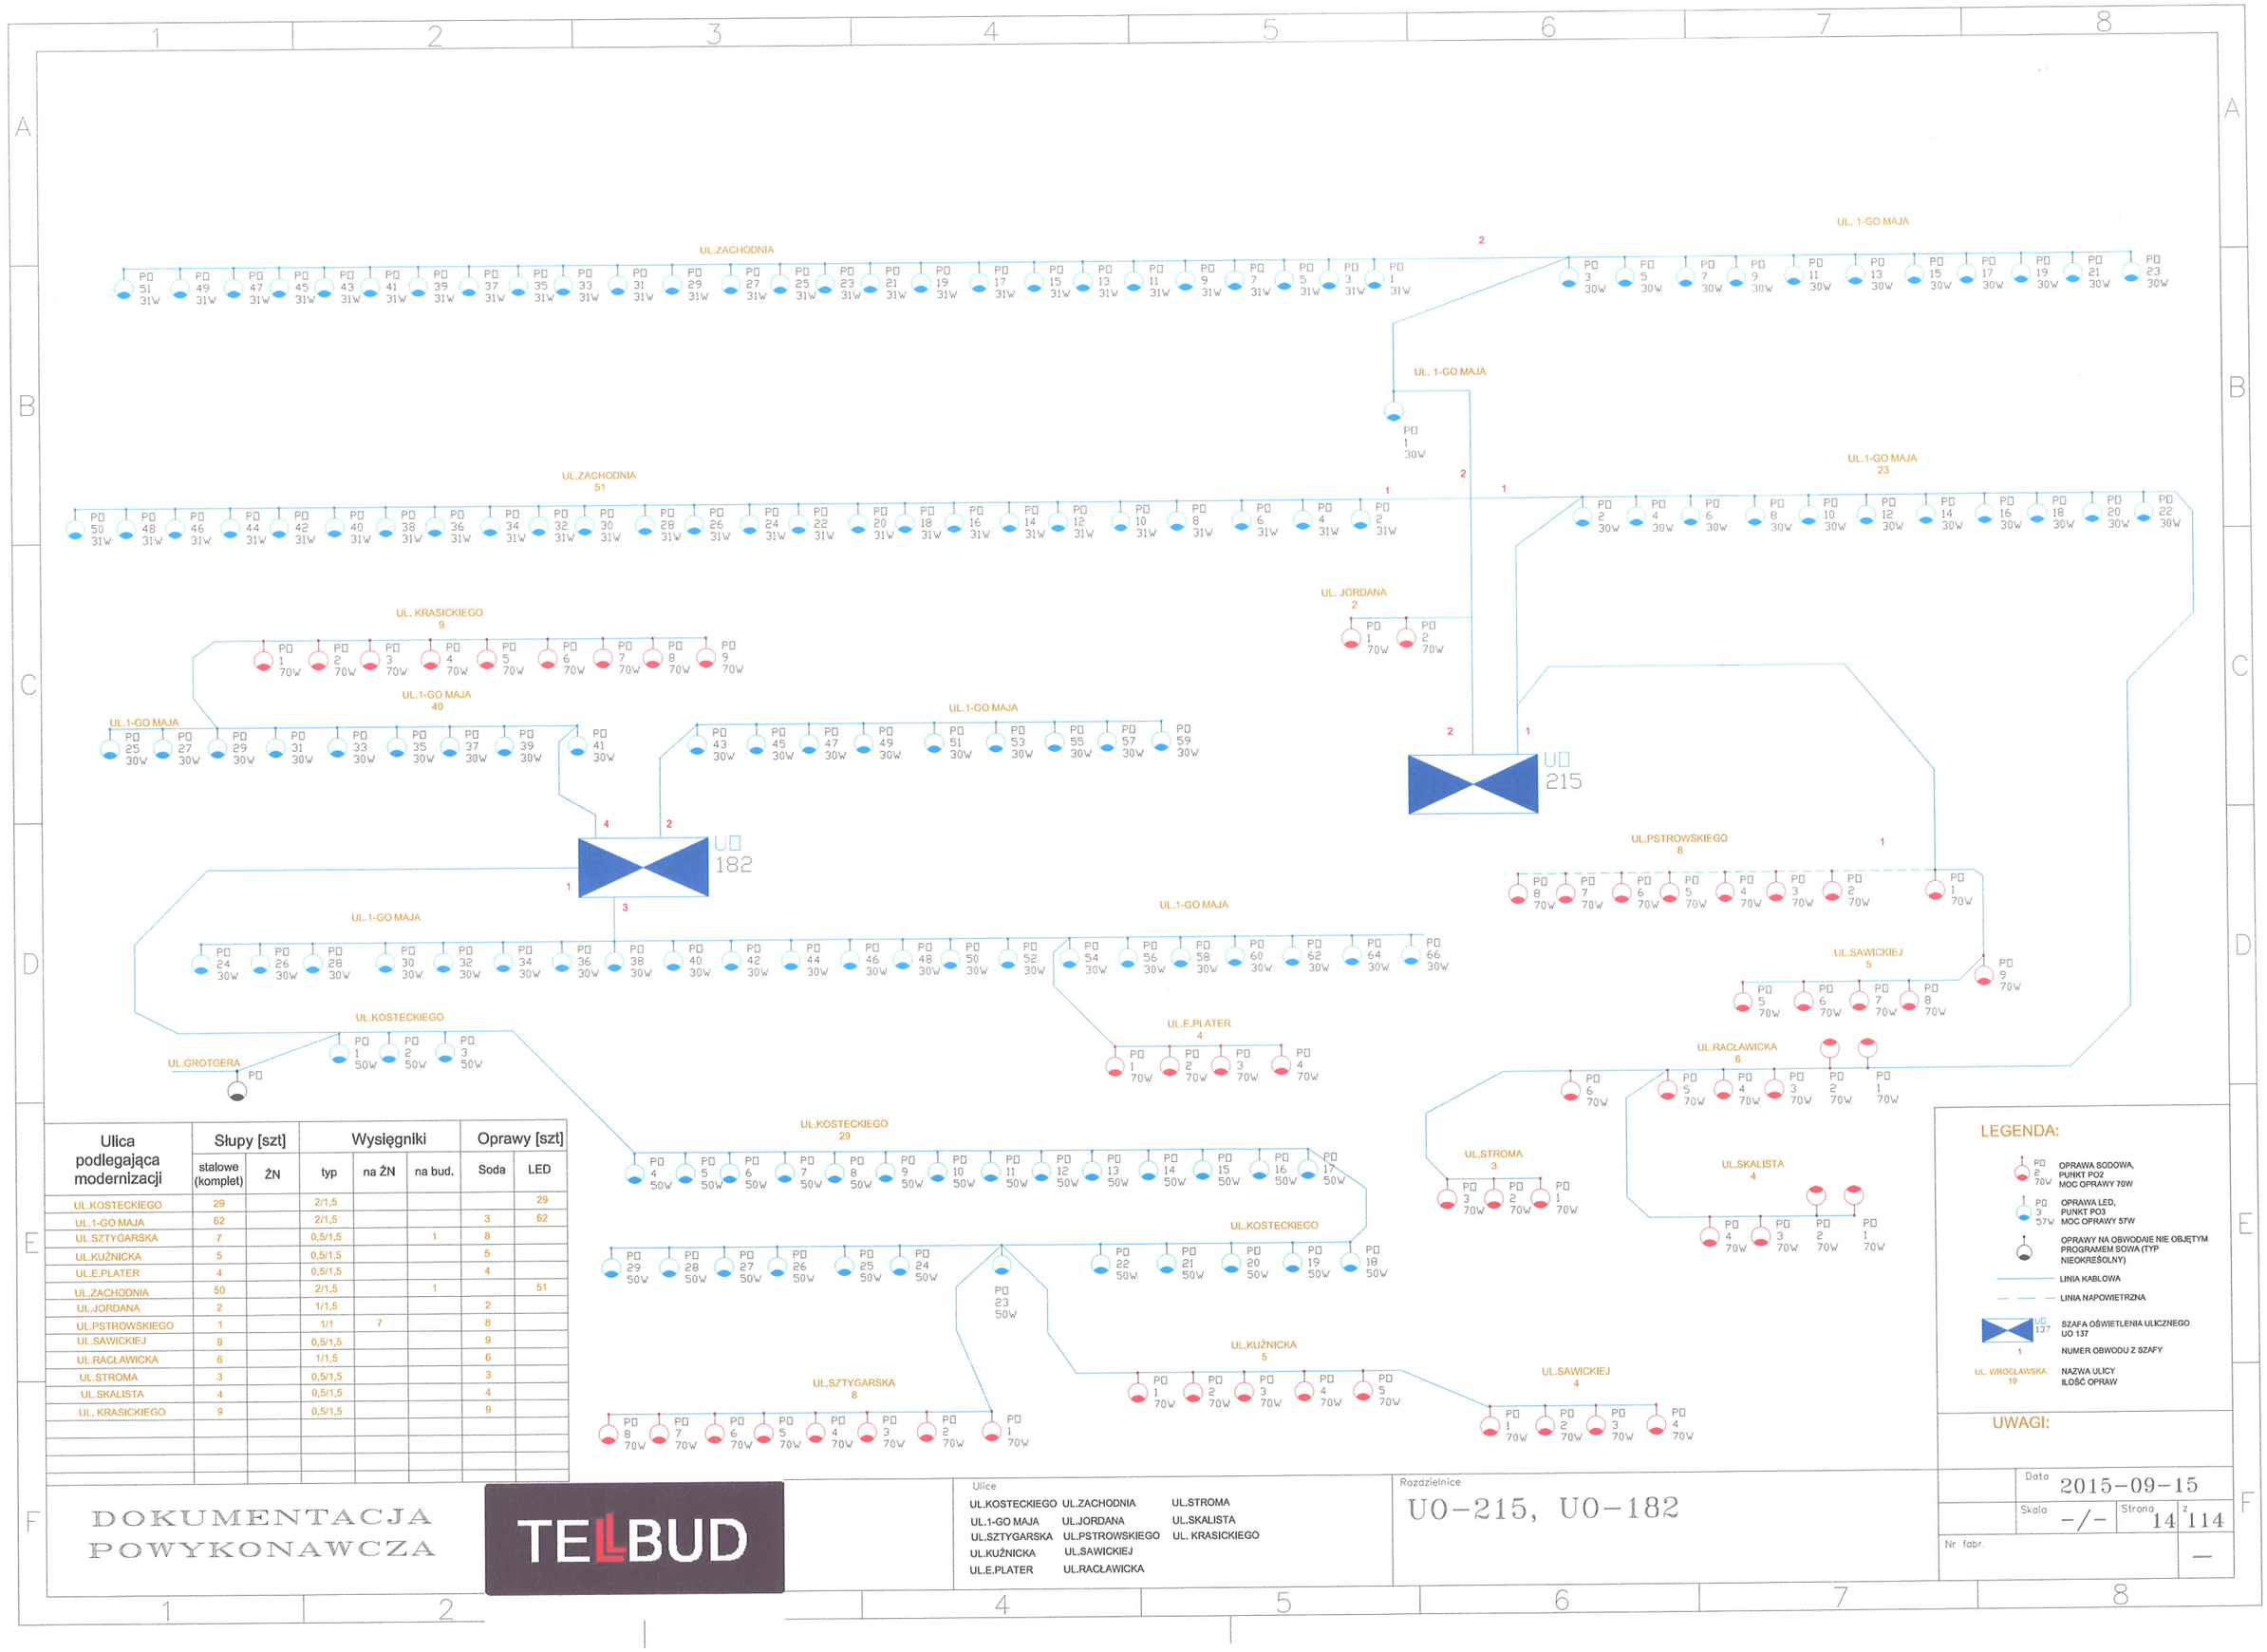

Ulica podlegająca modernizacji	Słupy [szt]		Wysięgniki			Oprawy [szt]	
	stalowe (komplet)	ŻN	typ	na ŻN	na bud.	Soda	LED
UL.KOSTECKIEGO	29		2/1,5				29
UL.1-GO MAJA	62		2/1,5			3	62
UL.SZTYGARSKA	7		0,5/1,5		1	8	
UL.KUŹNICKA	5		0,5/1,5			5	
UL.E.PLATER	4		0,5/1,5			4	
UL.ZACHODNIA	50		2/1,5		1		51
UL.JORDANA	2		1/1,5			2	
UL.PSTROWSKIEGO	1		1/1	7		8	
UL.SAWICKIEJ	9		0,5/1,5			9	
UL.RACŁAWICKA	6		1/1,5			6	
UL.STROMA	3		0,5/1,5			3	
UL.SKALISTA	4		0,5/1,5			4	
UL. KRASICKIEGO	9		0,5/1,5			9	

LEGENDA:

- PO 2 70W — OPRAWA SODOWA, PUNKT PO2, MOC OPRAWY 70W
- PO 3 57W — OPRAWA LED, PUNKT PO3, MOC OPRAWY 57W
- OPRAWY NA OBWODZIE NIE OBJĘTYM PROGRAMEM SOWA (TYP NIEOKREŚLONY)
- LINIA KABLOWA
- LINIA NAPOWIETRZNA
- UO 137 — SZAFA OŚWIETLENIA ULICZNEGO UO 137
- 1 — NUMER OBWODU Z SZAFY
- UL. WROCŁAWSKA 19 — NAZWA ULICY, ILOŚĆ OPRAW

UWAGI:

DOKUMENTACJA POWYKONAWCZA

TELBUD

Ulice
UL.KOSTECKIEGO, UL.ZACHODNIA, UL.STROMA, UL.1-GO MAJA, UL.JORDANA, UL.SKALISTA, UL.SZTYGARSKA, UL.PSTROWSKIEGO, UL. KRASICKIEGO, UL.KUŹNICKA, UL.SAWICKIEJ, UL.E.PLATER, UL.RACŁAWICKA

Rozdzielnice
UO-215, UO-182

Data 2015-09-15
Skala -/-
Strona 14 z 114
Nr fabr. —