LEGENDA

CZYNNA SIEĆ GAZOWA NISKIEGO CIŚNIENIA

PSG-4500/D/2m/SW/EKL/242/

Uzgodnienie Nr. INF-40/2017 Wałbrzych, dnia 28.03.2017

1. Przedłożona do uzgodnienia / ~~aktualna~~ / nieaktualna*
2. Na terenie podlegającem ... są sieci gazowe ~~niskiego~~ / średniego / podwyższonego ... ciśnienia* i / lub stacja gazowa, inne.

Dn 40/80/150 STAL
(wpisać jakie)

Lokalizację nie uzgodniono / uzgodniono z warunkiem:
1. Wykonania zbliżeń i skrzyżowań z obiektami zgodnie z obowiązującymi przepisami.
2. Przed przystąpieniem do wykonania ... pisemnego powiadomienia Gazowni / Sekcji Stacji i Sieci Gazowych

w WAŁBRZYCHU ul. OŁOGOSKA 1

3. Prowadzenia prac w sposób ... uszkodzenie sieci lub urządzeń gazowych,
4. W przypadku uszkodzenia sieci lub urządzeń gazowych poniesienia kosztów:
- usunięcia uszkodzenia,
- strat gazu spowodowanych uszkodzeniem,
- przekroczenia mocy umownej na punktach wejścia do systemu dystrybucyjnego,
- odszkodowań dla odbiorców z tytułu ... dostawy gazu,
- naprawy urządzeń pomiarowych na punktach wejścia do systemu dystrybucyjnego.

Polska Spółka Gazownictwa sp. z o.o.
ul. M. Kasprzaka 25/01-224 Warszawa
Oddział Zakład Gazowniczy we Wrocławiu

Gazownia w Wałbrzychu
ul. Kościuszki 1, 58-300 Wałbrzych
(pieczątka firmy) tel. 74 842 74 51 faks 74 842 46 14
NIP 525 24 96 411
KRS 0000374001 REGON 142739519

Pracownik Zarządzania Majątkiem Sieci
(podpis i pieczątka imienna ...)

*Niepotrzebne skreślić

LEGENDA:

- PO1 pojektowany słup stalowy 8m z wysięgnikiemi oprawą LED
- pojektowany kabel YAKXS 4x35mm² układany w rurze osłonowej DVR Ø75 wraz z bednarką FeZn 25x4
- pojektowana rura osłonowa sztywna typu SRS Ø75
- 1 numer działki

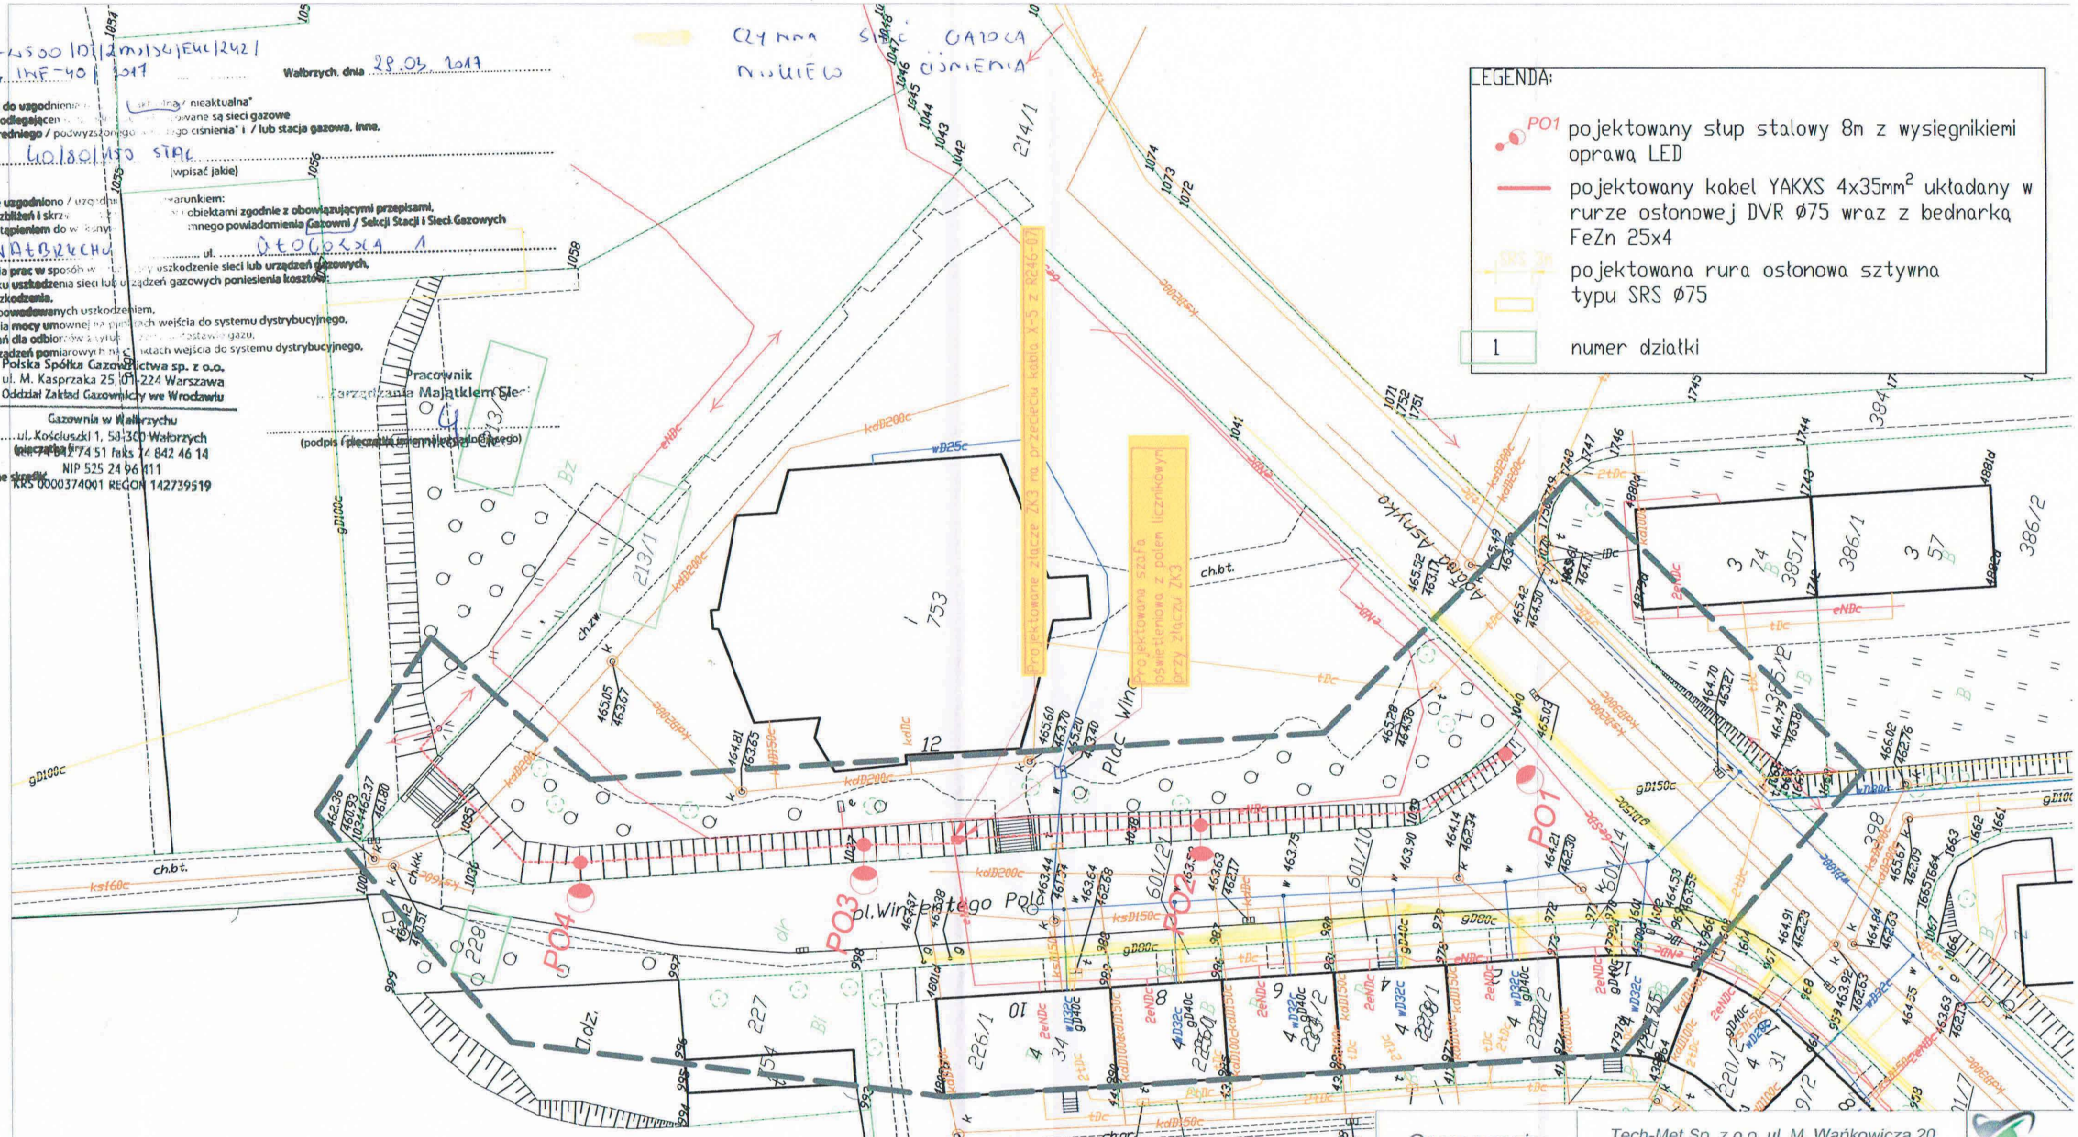

Opracowanie:	Tech-Met Sp. z o.o. ul. M. Wańkowicza 20 58-304 Wałbrzych Nip: 886-298-95-85
Tytuł rysunku:	PLAN ZAGOSPODAOWANIA TERENU
Obiekt: Adres:	Budowa oświetlenia drogowego pl. W. Pola w Wałbrzychu
Inwestor: Adres:	Zarząd Dróg Komunikacji i Utrzymania Miasta ul. Matejki 1, 58-300 Wałbrzych
Projektant:	Marek Wietrzykowski nr upr. UAN VI-6/3/125/90
Sprawdzający:	Magdalena Kozłowska-Ogłaza, nr upr. 158/DOS/10.
Asystent:	---
Skala: 1:500	Data: Styczeń 2017r Rysunek nr: 2-PZT

MAREK WIETRZYKOWSKI
mgr inż. elektronik
nr na podst. § 5 ust. 1 pkt. § 6 ust. 1 § 7 ust. 1 pkt. 4 lit. d
w zakresie sieci i instalacyjno-inżynieryjnych