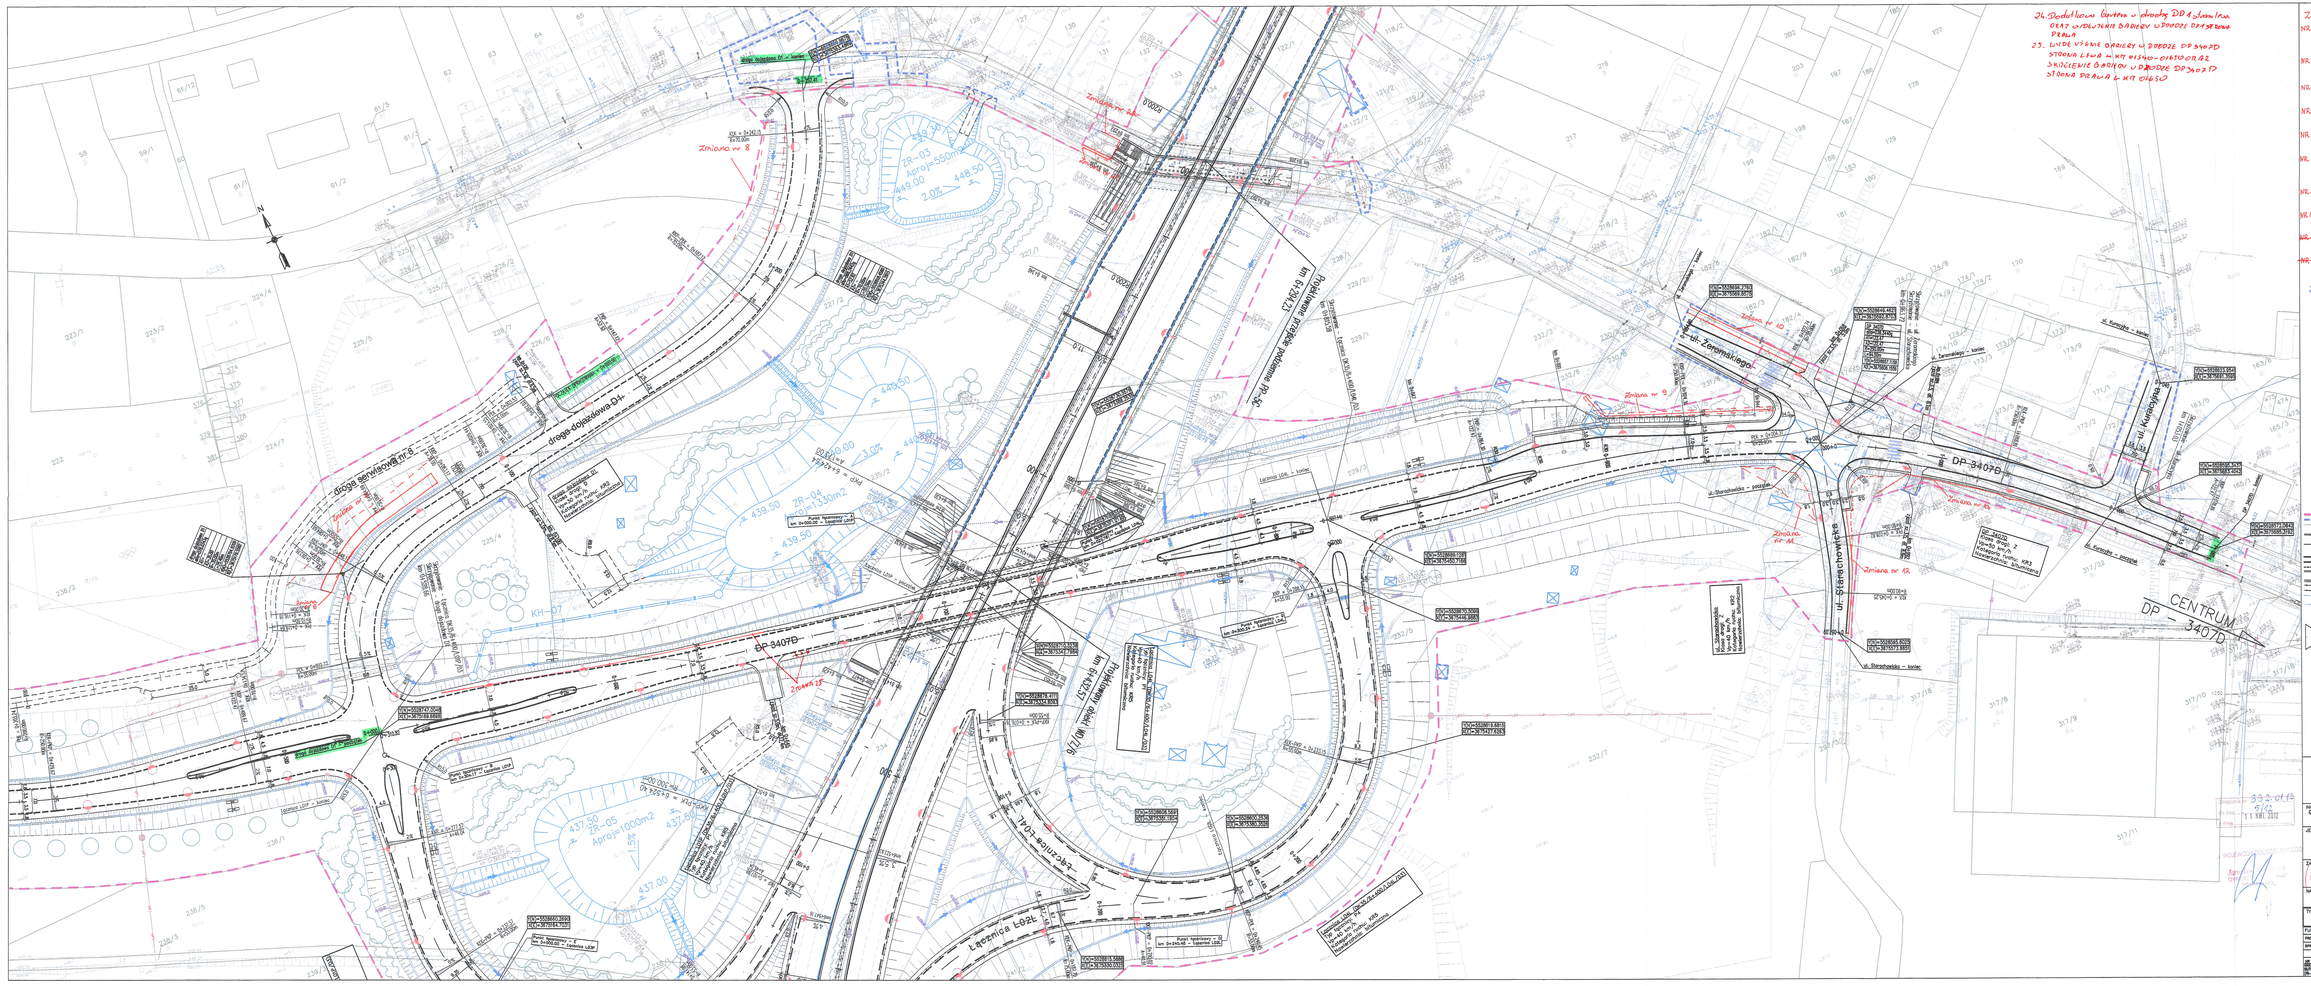
DP 3407D
CENTRUM
ul. Żeromskiego
ul. Śtarachowickie
droga dojazdowa D1
droga dojazdowa D2
Zmiana nr 8
Zmiana nr 9
Zmiana nr 10
Zmiana nr 11
Zmiana nr 12
ZR-03
Aproj=550m2
ZR-04
Aproj=1330m2
ZR-05
Aproj=1000m2
KH-07
