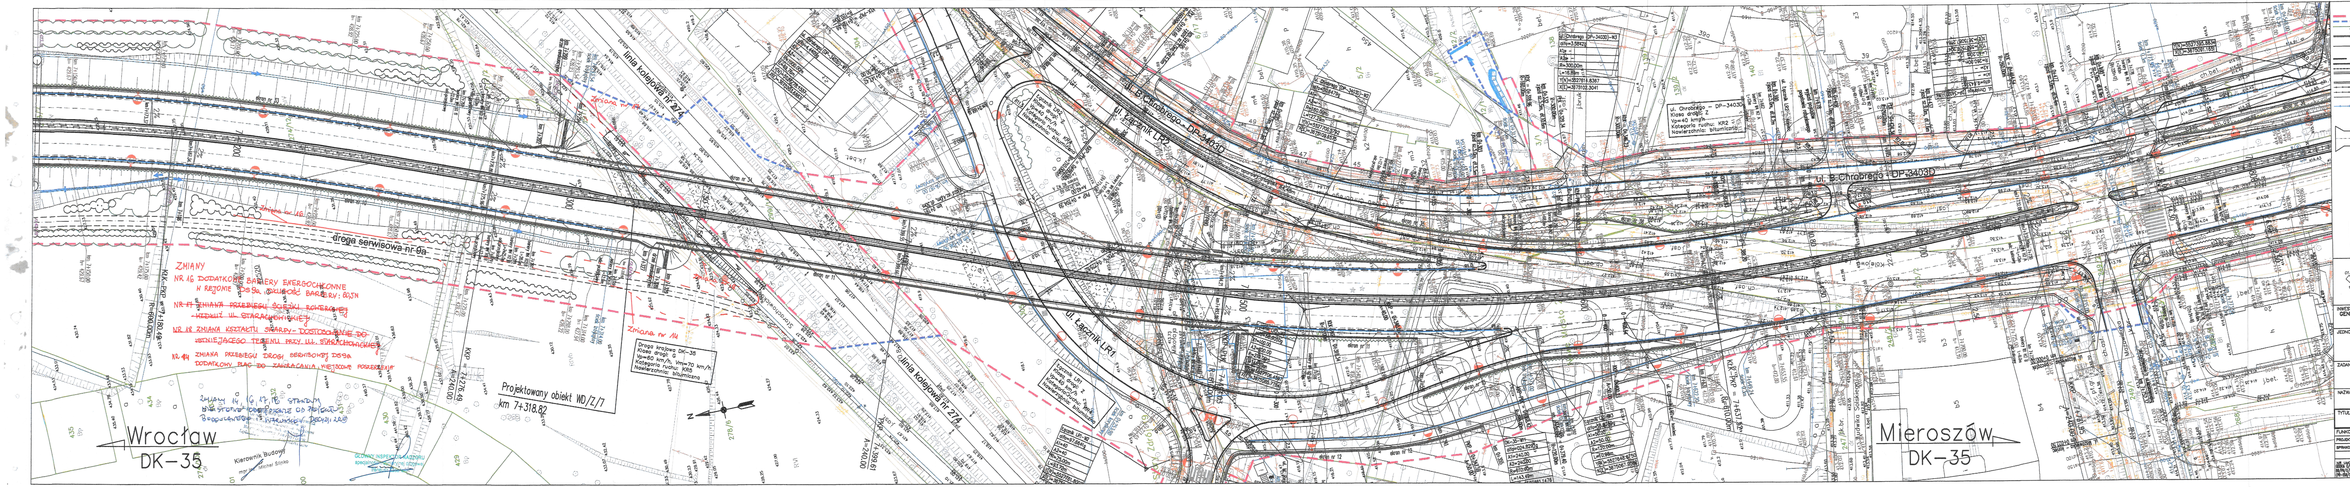
Wrocław
DK-35
Mieroszów
DK-35
droga serwisowa nr 9a
linia kolejowa nr 274
linia kolejowa nr 274
ul. Chrobrego - DP-34030
Projektowany obiekt WD/Z/7
km 7+318,82
Kierownik Budowy
mgr inż. Wiktor Szczepkowski
ZMIANY
NR 15 DODATKOWE BARIERY ENERGOCHŁONNE
W REJONIE PODPORY SŁUPOWEJ BARIERY; BISN
NR 17 ZMIANA PRZEBIEGU ŚCIEŻKI ROWERowej
- KIERUNEK UL. STARACHOWICKIEJ
Drogi krajowe DK-35
km 7+318,82
