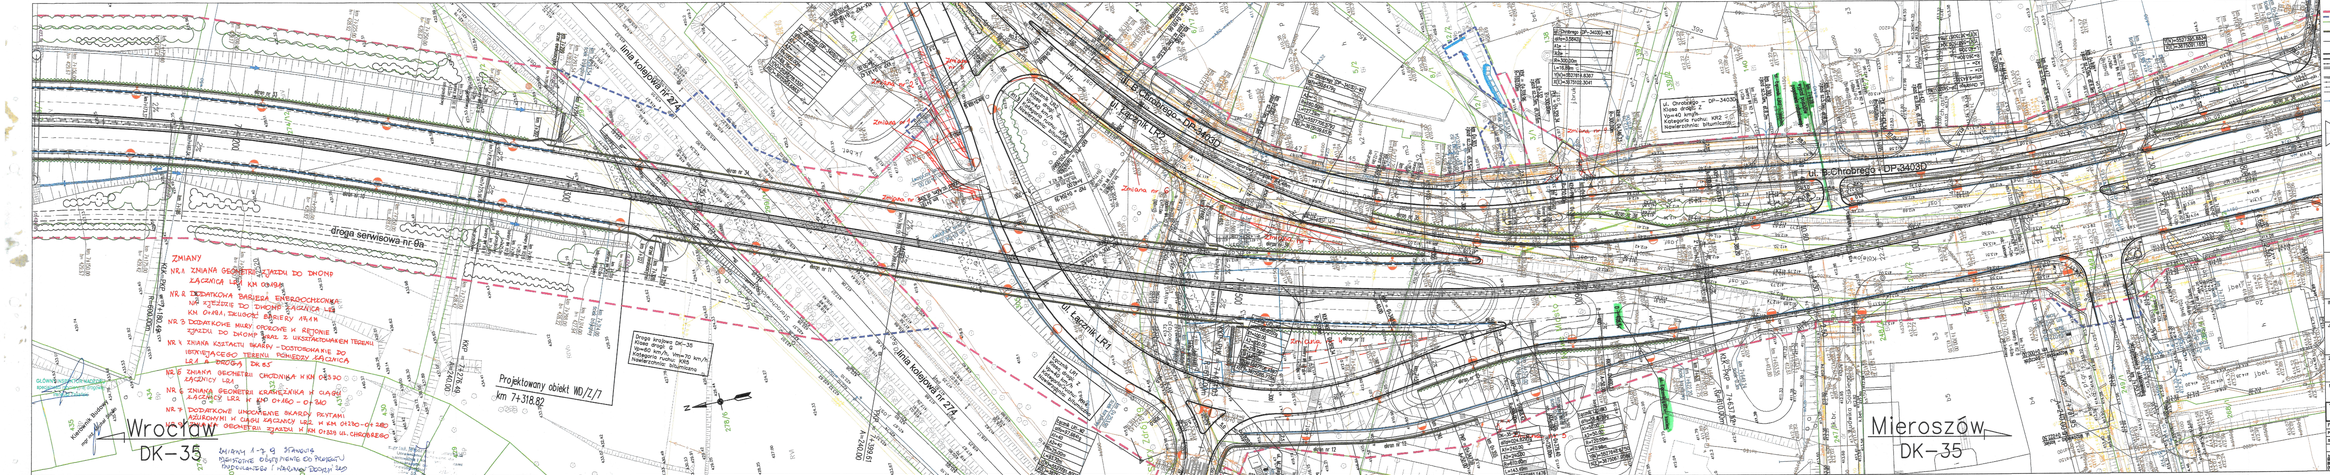
linia kolejowa nr 274
ul. Łącznik LR1
ul. Brzechwy
ul. Chrobrego (DP-34038)
Wrocław
DK-35
Mieroszów
DK-35
Projektowany obiekt WD/2/7
km 7+318.92
ZMIANY
Droga krajowa DK-35
LEGENDA:
ul. Chrobrego - DP-34038
klasa drogi: Z
kategoria ruchu: KR2
Kategoria ruchu: KR2 - nawierzchnia bitumiczna
ELEMENTY GEOMETRII TRASY:
PLK - początek łuku kołowego
KLK - koniec łuku kołowego
PKP - początek krzywej przejściowej
KKP - koniec krzywej przejściowej
ul. Chrobrego - KD
dl=149.352[m]
R=40.00[m]
A=31.23[m]
X(y)=6270158.5762
Y(x)=367018.8575
PŁK - początek łuku pionowego
KŁK - koniec łuku pionowego
arkusz 17
INWESTOR
GENERALNA DYREKCJA DRÓG KRAJOWYCH I AUTOSTRAD
Oddział we Wrocławiu
53-139 WROCŁAW ul. Powstańców Śl. 186
GEOSFERA
JEDNOSTKA PROJEKTOWA
FRAKT
ul.Ciężkowicka 26, 33-300 Tarnów
tel.+48 14 628 80 00, fax.+48 14 628 80 09
www.fraktpl
ZADANIE
Budowa obwodnicy m. Wałbrzych w ciągu drogi krajowej nr 35 od km 2+350 do km 8+250
NAZWA OPRACOWANIA
PROJEKT BUDOWLANY DOKUMENTACJA
TOM I CZĘŚĆ 1/1 POWYKONAWCZA
TYTUŁ RYSUNKU
PLAN SYTUACYJNY
DK35 – km 7+140 – 7+820
FUNKCJA | IMIĘ I NAZWISKO | UPRAWNIENIE | PODPIS
PROJEKTANT mgr inż. Michał Czesiemo dr.budow. SLK/12/12/POOD/06
SPRAWDZAJĄCY mgr inż. Romuald Jedrzejewski dr.budow. KBI/14-7126/145/16
NR ZESTAWU ARCHIWALNEGO 19-06/06
SKALA 1:500
DATA WYKONANIA 2010
DATA 9/03/2015
FIRMA FB
SPRAWDZ. dr.budow.
NR ARK. 01.14/b-3-D-01