droga serwisowa nr 8
droga dojazdowa D1
DP 3407D
Łącznica L01P
Łącznica L02L
Łącznica L04L
Projektowany obiekt WD/Z/6 km 6+432,57
Projektowane przejście podziemne PP-5C km 6+294,23
ZR-03 Aproj=550m2
ZR-04 Aproj=1330m2
ZR-05 Aproj=1000m2
ul. Stefana Żeromskiego
ul. Żeromskiego
ul. Starachowicka
ul. Kuracyjna
Uzdrowiskowa
DP CENTRUM 3407D
ul. Starachowicka
Klasa drogi: Z
Vp=40 km/h
Kategoria ruchu: KR2
Nawierzchnia: bitumiczna
DP 3407D
Klasa drogi: Z
Vp=50 km/h
Kategoria ruchu: KR3
Nawierzchnia: bitumiczna
N

LEGENDA:

- linia rozgraniczająca teren
- linia czasowego zajęcia
- granica działki
- 768/3 – numer działki
- ekran akustyczny
- 0+200 – oś geometryczna/kilometraż drogi
- krawędź nawierzchni
- krawężnik uliczny
- krawężnik obniżony
- chodnik
- bariera ochronna
- wygrodzenie dla pieszych
- bariera ochronna betonowa
- brama – ogrodzenie
- budynki przeznaczone do wyburzenia
- kilometraż zjazdu: km 0+018; zjazd sz.3.0m, dł.2.0m (szerokość zjazdu, długość zjazdu) – zjazd
- konstrukcja wsporcza przeznaczona do montażu tablic drogowskazowych
- projektowane drzewa
- projektowane krzewy
- projektowane pnącza
- słup z oprawą oświetlenia
- km0+144 h=419.43 – wpust kanalizacji deszczowej
- ściek przykrawężnikowy
- ściek trójkątny
- ściek skarpowy/korytka górskie
- uszczelnienie rowu
- kierunek spływu – rów drogowy
- zbiorniki retencyjne
- cieki naturalne, rowy melioracyjne
- Ø1.00 L=25.0m 434.80/434.55 km 0+145.00 PL-01 – przepust

ELEMENTY GEOMETRII TRASY:

- PŁK – początek łuku kołowego
- KŁK – koniec łuku kołowego
- PKP – początek krzywej przejściowej
- KKP – koniec krzywej przejściowej

ul. Chrobrego-W2
alfa=149.3521g
R=160.00m
L=127.29m
Y(N)=5527700.5792
X(E)=3675109.6575

– parametry łuku poziomego

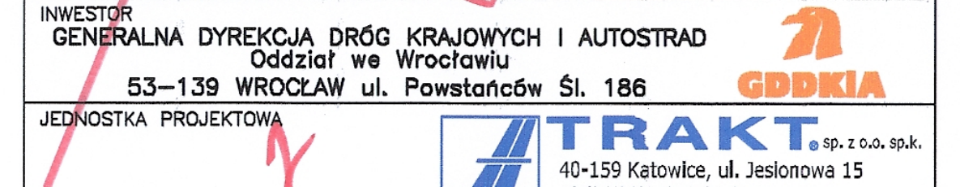
N
01.01
01.02
01.03
01.04
01.05
01.06
01.07
01.08
01.09
01.10
01.11
01.12
01.13
01.14
01.15
01.16

str. 15

INWESTOR
GENERALNA DYREKCJA DRÓG KRAJOWYCH I AUTOSTRAD
Oddział we Wrocławiu
53–139 WROCŁAW ul. Powstańców Śl. 186
GDDKIA

JEDNOSTKA PROJEKTOWA
TRAKT sp. z o.o. sp.k.
40-159 Katowice, ul. Jesionowa 15
tel: (0-32) 228-12-70, fax: (0-32) 220-70-04
trakt@trakt.pl

ZADANIE
Budowa obwodnicy m. Wałbrzych
w ciągu drogi krajowej nr 35
od km 2+350 do km 8+250

NAZWA OPRACOWANIA
PROJEKT BUDOWLANY
TOM II CZĘŚĆ II/2

TYTUŁ RYSUNKU
PLAN SYTUACYJNY
DP 3407D – km 0+420 – 1+085

FUNKCJA	IMIĘ I NAZWISKO	BRANŻA/NUMER UPRAWNIEŃ	PODPIS
PROJEKTANT	mgr inż. Michał Czauderna	drogowa SLK/1212/POOD/06	Czauderna
SPRAWDZAJĄCY	mgr inż. Romuald Jeżewski	drogowa KBU1a–2126/945/66	

NR UMOWY	SKALA	DATA	STADIUM	BRANŻA	NR RYS.
GDDKiA O/WR 86/PN/I/R-2/2009 (PR-558/09)	1:500	WRZESIEŃ 2010	PB	drogowa	01.12/II-2-D-01

Rys. zamieniony na końcu opracowania