Wrocław
DK-35
Mieroszów
DK-35
istn
X-5 R242-01
istn
obwód kablowy nn
X-5 z R242-01 YAKY 4x95
mufa nn
X-5 R242-01
YAKXs 4x120
2xSRS160
istn
X-5 R242-01
2
istn
X-5 R242-01
3
X-5 R242-01
3
DVK160
mufa nn
YAKXs 4x120
2xSRS160
mufa nn
istn
obwód kablowy nn
X-1 z R 242-00 YAKY 4x95
X-7 x R 242-01 YAKY 4x95
2x mufa nn
X-1 z R 242-00 YAKXs 4x120
X-7 x R 242-01 YAKXs 4x120
YAKXs 4x120
2xSRS160
istn
linia 10kV L-242
AKFtA 3x50
DVK160
2xDVK160
3xSRS160
X-6
z R 242-01
YAKXs 4x120
YAKXs 4x35
kier.R 242-00
mufa SN
DVK160
2xSRS160
L=54m
3xXRUHAKXS 1x240/25, 20kV
3xXRUHAKXS 1x120/25, 20kV
2xSRS160
2x mufa nn
DVK160
2x mufa nn
istn
obwód kablowy nn
X-1 z R 242-00 YAKY 4x95
X-7 x R 242-01 YAKY 4x95
istn
obwód kablowy nn
X-6 z R 242-01 AKYY 4x70
kier.R-242-01
mufa SN
istn
linia 10kV L-242
AKFtA 3x50
DVK160
DVK160
DVK160
istn
X-7 R242-01
2
istn
X-7 R242-01
3
istn
L-222-41
4
istn
L-222-41
3
ZR-04
Aproj=1330m2
DP-3407D
Łącznica L01P
Łącznica L03P
Łącznica L04L
Łącznica L02L

SIECI PROJEKTOWANE:

– rura ochronna

Branża wodociągowa

w – sieć wodociągowa

– hydrant – zasuwa – studnia z zasuwą

– likwidacja

Branża teletechniczna

tt – sieć TP S.A.

td – sieć Dialog

tln – sieci napowietrzne

– studnia kablowa – słup

– likwidacja

Branża gazowa

g – sieć gazowa

– sieci gazowe projektowane w odrębnym zadaniu

– likwidacja

Branża elektroenergetyczna

esN – kable średniego napięcia

eOsw – kable obwodów oświetlenia

enN enN – kable niskiego napięcia

LnN – przewody linii napowietrznej niskiego napięcia

LsN – przewody linii napowietrznej średniego napięcia

– słup z oprawą oświetlenia

– słupy linii napowietrznej – złącza kablowe, szafy ośw.

– oprawa tunelowa 70W – oprawa świetlówkowa 58W

– rura ochronna

– likwidacja

Kanalizacja deszczowa i sanitarna

kd – kanalizacja deszczowa

– kanalizacja deszczowa DN≥700

kdT – kanalizacja deszczowa tłoczna

ks – kanalizacja sanitarna

– rehabilitacja istniejącej kanalizacji

– studnia kanalizacyjna – studnia wpadowa

– osadnik i separator substancji ropopochodnych

– likwidacja

Branża hydrologiczna

KH – sieć hydrotechniczna

– zbiorniki retencyjne

– cieki naturalne rowy melioracyjne

– likwidacja

Branża PKP

– trakcja kolejowa

srk – linia energetyczna/SRK

tk – telekomunikacja kolejowa

– linia rozgraniczająca teren

– linia czasowego zajęcia

– granica działki

137/2 – numer działki

– ekran akustyczny

0+200 – oś geometryczna/ kilometraż drogi

– krawędź nawierzchni

– krawężnik uliczny

– krawężnik obniżony

– chodnik

– budynki do wyburzenia

– bariera stalowa

– wygrodzenie dla pieszych

– bariera betonowa

brama – ogrodzenie

kilometraż zjazdu

km 0+018

zjazd sz.3.0m, dł.2.0m

szerokość zjazdu

długość zjazdu

– zjazd

– przepusty

– wpust kanalizacji deszczowej

– ściek przykrawężnikowy

– ściek trójkątny

– ściek skarpowy/korytko górskie

– uszczelnienie rowu

kierunek spływu – rów drogowy

Sygnalizacja świetlna

– kanalizacja sygnalizacji świetlnej

– studzienki

– konstrukcja wsporcza przeznaczona do montażu tablic drogowskazowych

Zieleń

– projektowane drzewa

– projektowane krzewy

– projektowane pnącza

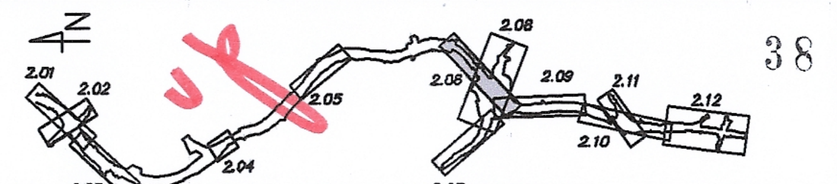
N
2.01
2.02
2.03
2.04
2.05
2.06
2.07
2.08
2.09
2.10
2.11
2.12

38

INWESTOR
GENERALNA DYREKCJA DRÓG KRAJOWYCH I AUTOSTRAD
Oddział we Wrocławiu
53-139 WROCŁAW ul. Powstańców Śl. 186
GDDKiA

JEDNOSTKA PROJEKTOWA
TRAKT. sp. z o.o. sp.k.
40-159 Katowice, ul. Jesionowa 15
tel: (0-32) 228-12-70, fax: (0-32) 220-70-0/
trakt@trakt.pl

ZADANIE
Budowa obwodnicy m. Wałbrzych
w ciągu drogi krajowej nr 35
od km 2+350 do km 8+250

NAZWA OPRACOWANIA
PROJEKT BUDOWLANY
TOM IV CZĘŚĆ IV/2

TYTUŁ RYSUNKU
PLAN SYTUACYJNY
Przebudowy sieci SN i nn, DK35 km 5+920 do km 6+660.

FUNKCJA	IMIĘ I NAZWISKO	BRANŻA/NUMER UPRAWNIEŃ	PODPIS
PROJEKTANT	mgr inż. Waldemar Ślęczkowski	elektr. nr upr. 803/01	
SPRAWDZAJĄCY	mgr inż. Henryk Barczyk	elektr. nr upr. 343/72/kt	
OPRACOWAŁ	mgr inż. Bogusław Michalski	elektr.	

NR UMOWY	SKALA	DATA	STADIUM	BRANŻA	NR RYS.
GDDKA O/WR 86/PN/U/R-2/2009 (PR-558/09)	1:500	WRZESIEŃ 2010	PB	elektroenergetyczna	2.06 /IV-2-E-01

Rys. zamieniony na końcu opracowania