


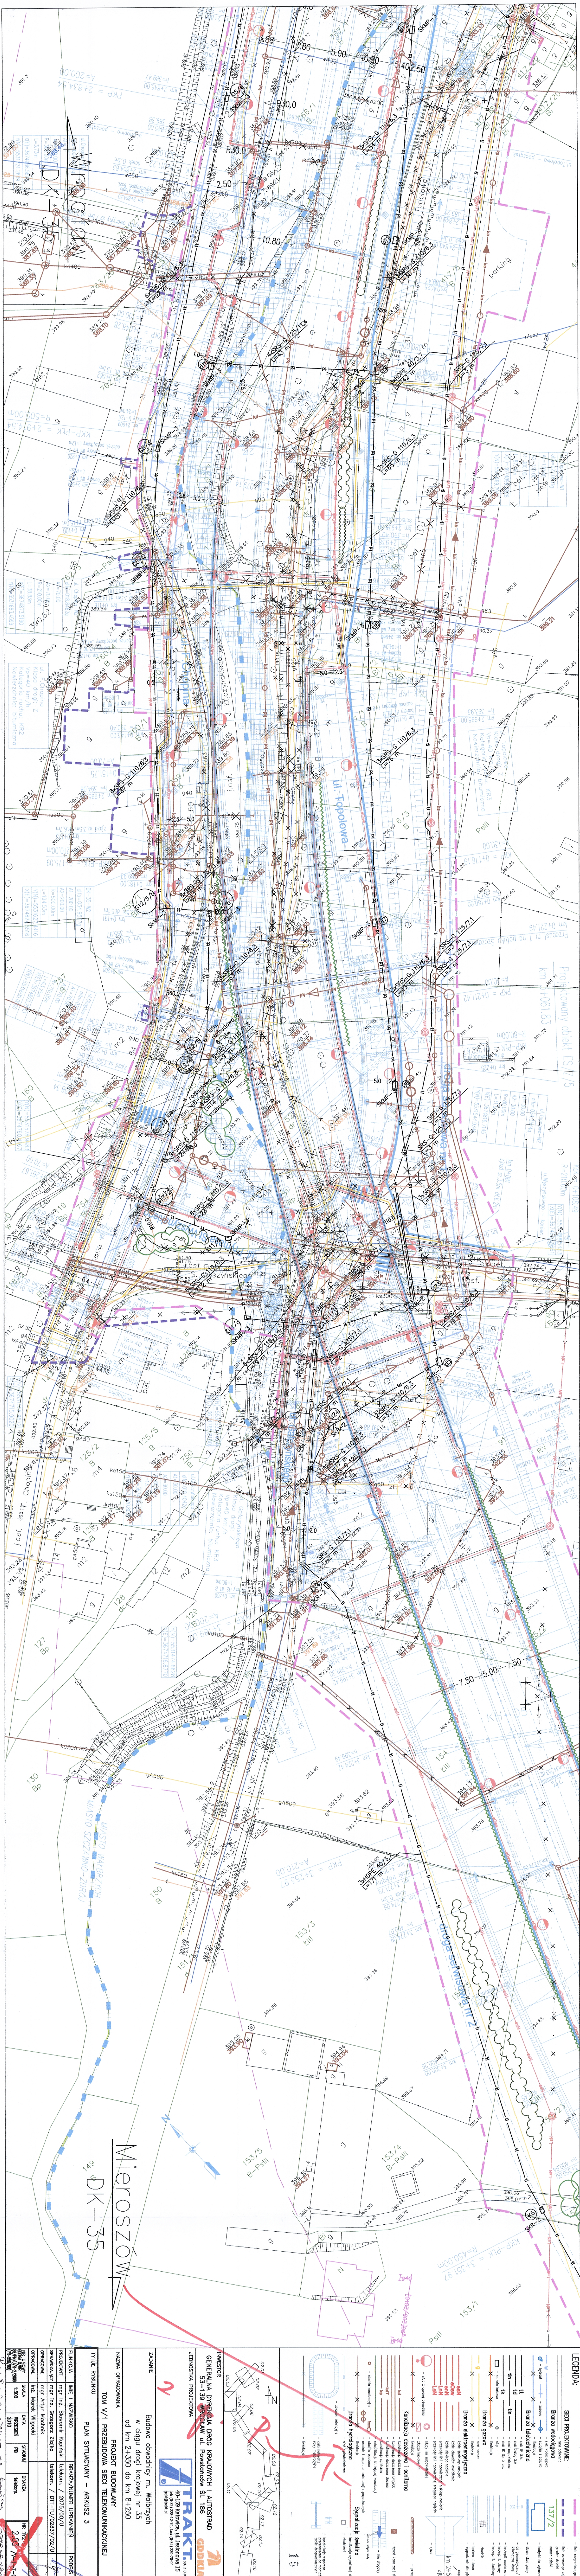

LEGENDA:










