Wrocław
DK-35
Mieroszów
DK-35
Kurpiowska
Wojciecha Ożaki
Stefana Żeromskiego
Św. Kingi
DP 3407D
Łącznica L01P
Łącznica L02L
Łącznica L03P
Łącznica L04L
R200.0
11.00
5.00
7.50
9.00
SRS-G 125/7,1
3xHDPE 40/3,7
SKR-2
SKMP-3
K12
K13
K14
K15
K16

LEGENDA:

SIECI PROJEKTOWANE:

- rura ochronna

Branża wodociągowa

- sieć wodociągowa
- hydrant
- zasuwa
- studnia z zasuwą
- likwidacja

Branża teletechniczna

tt – sieć TP S.A.
td – sieć Dialog S.A
tln – sieci napowietrzne
tk – sieć TK Sp. z o.o.
- studnia kablowa
- słup
- likwidacja

Branża gazowa

g – sieć gazowa
- likwidacja

Branża elektroenergetyczna

esN – kable średniego napięcia
eOsw – kable obwodów oświetlenia
enN – kable niskiego napięcia
LnN – przewody linii napowietrznej niskiego napięcia
LsN – przewody linii napowietrznej średniego napięcia
- słup z oprawą oświetlenia
- słupy linii napowietrznej
- złącza kablowe nN
- likwidacja

Kanalizacja deszczowa i sanitarna

kd – kanalizacja deszczowa
- kanalizacja deszczowa DN≥700
kdT – kanalizacja deszczowa tłoczna
ks – kanalizacja sanitarna
- rehabilitacja istniejącej kanalizacji
- studnia kanalizacyjna
- studnia wpadowa
- osadnik i separator substancji ropopochodnych
- likwidacja

Branża hydrologiczna

- sieć hydrotechniczna
- zbiorniki retencyjne
- cieki naturalne rowy melioracyjne
- likwidacja

- linia rozgraniczająca teren
- linia czasowego zajęcia
- granica działki
137/2 – numer działki
- budynki do wyburzenia
- ekran akustyczny
- oś geometryczna/kilometraż drogi
- krawędź nawierzchni
- krawężnik uliczny
- krawężnik obniżony
- chodnik
- bariera stalowa
- wygrodzenie dla pieszych

kilometraż zjazdu
km 2+598
zjazd
- zjazd

- przepusty
- wpust kanalizacji deszczowej
- rów drogowy
kierunek spływu wody

Sygnalizacja świetlna

- kanalizacja sygnalizacji świetlnej
- studzienki
- konstrukcja wsporcza przeznaczona do montażu tablic drogowskazowych

2 2

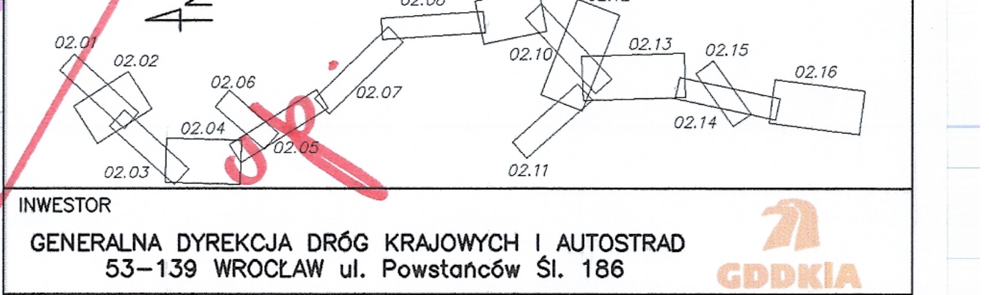
N
02.01
02.02
02.03
02.04
02.05
02.06
02.07
02.08
02.09
02.10
02.11
02.12
02.13
02.14
02.15
02.16

INWESTOR

GENERALNA DYREKCJA DRÓG KRAJOWYCH I AUTOSTRAD
53–139 WROCŁAW ul. Powstańców Śl. 186

GDDKIA

JEDNOSTKA PROJEKTOWA

TRAKT sp. z o.o. sp.k.
40-159 Katowice, ul. Jesionowa 15
tel: (0-32) 228-12-70, fax: (0-32) 220-70-04
trakt@trakt.pl

ZADANIE

Budowa obwodnicy m. Wałbrzych
w ciągu drogi krajowej nr 35
od km 2+350 do km 8+250

NAZWA OPRACOWANIA

PROJEKT BUDOWLANY
TOM V/1 PRZEBUDOWA SIECI TELEKOMUNIKACYJNEJ

TYTUŁ RYSUNKU

PLAN SYTUACYJNY – ARKUSZ 10

FUNKCJA	IMIĘ I NAZWISKO	BRANŻA/NUMER UPRAWNIEŃ	PODPIS
PROJEKTANT	mgr inż. Slawomir Kupiński	telekom. / 2075/00/U	
SPRAWDZAJĄCY	mgr inż. Grzegorz Ziajka	telekom. / DTT–TU/02337/02/U	
OPRACOWAŁ	mgr Artur Machnik		
OPRACOWAŁ	inż. Marek Wilgocki		

NR UMOWY	SKALA	DATA	STADIUM	BRANŻA	NR RYS.
GDDKiA O/WR 86/PN/U/R-2/2009 (PR-558/09)	1:500	WRZESIEŃ 2010	PB	telekom.	2.10 V-1-T-01

Rys. zamieniony na końcu opracowania