DP 3407D
droga serwisowa nr 8
droga dojazdowa D1
Łącznica L02L
Łącznica L04L
ul. Storachowicka
ul. Stefana Żeromskiego
Uzdrowiskowa
ul. Kuracyjna
R200.0
SRS-G 125/7.1
3xHDPE 40/3.7
ul. Storachowicka
Klasa drogi: Z
Vp=40 km/h
Kategoria ruchu: KR2
Nawierzchnia: bitumiczna

LEGENDA:

SIECI PROJEKTOWANE:

- rura ochronna

Branża wodociągowa

- sieć wodociągowa
- hydrant
- zasuwa
- studnia z zasuwą
- likwidacja

Branża teletechniczna

- tt – sieć TP S.A.
- td – sieć Dialog S.A
- tln – sieci napowietrzne
- tk – sieć TK Sp. z o.o.
- studnia kablowa
- słup
- likwidacja

Branża gazowa

- g – sieć gazowa
- likwidacja

Branża elektroenergetyczna

- esN – kable średniego napięcia
- eOsw – kable obwodów oświeltenia
- enN – kable niskiego napięcia
- LnN – przewody linii napowietrznej niskiego napięcia
- LsN – przewody linii napowietrznej średniego napięcia
- słup z oprawą oświetlenia
- słupy linii napowietrznej
- złącza kablowe nN
- likwidacja

Kanalizacja deszczowa i sanitarna

- kd – kanalizacja deszczowa
- kanalizacja deszczowa DN≥700
- kdT – kanalizacja deszczowa tłoczna
- ks – kanalizacja sanitarna
- rehabilitacja istniejącej kanalizacji
- studnia kanalizacyjna
- studnia wpadowa
- osadnik i separator substancji ropopochodnych
- likwidacja

Branża hydrologiczna

- sieć hydrotechniczna
- zbiorniki retencyjne
- cieki naturalne rowy melioracyjne
- likwidacja

- linia rozgraniczająca teren
- linia czasowego zajęcia
- granica działki
- 137/2 – numer działki
- budynki do wyburzenia
- ekran akustyczny
- oś geometryczna/ kilometraż drogi
- krawędź nawierzchni
- krawężnik uliczny
- krawężnik obniżony
- chodnik
- bariera stalowa
- wygrodzenie dla pieszych
- kilometraż zjazdu km 2+598 zjazd – zjazd
- przepusty
- wpust kanalizacji deszczowej
- rów drogowy – kierunek spływu wody

Sygnalizacja świetlna

- kanalizacja sygnalizacji świetlnej
- studzienki
- konstrukcja wsporcza przeznaczona do montażu tablic drogowskazowych

24

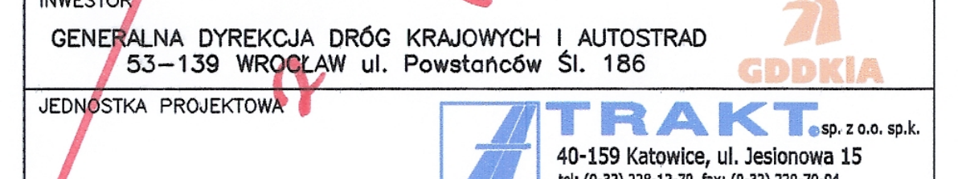
N
02.01
02.02
02.03
02.04
02.05
02.06
02.07
02.08
02.09
02.10
02.11
02.12
02.13
02.14
02.15
02.16

INWESTOR

GENERALNA DYREKCJA DRÓG KRAJOWYCH I AUTOSTRAD
53–139 WROCŁAW ul. Powstańców Śl. 186

GDDKIA

JEDNOSTKA PROJEKTOWA

TRAKT sp. z o.o. sp.k.
40-159 Katowice, ul. Jesionowa 15
tel: (0-32) 228-12-70, fax: (0-32) 220-70-04
trakt@trakt.pl

ZADANIE

Budowa obwodnicy m. Wałbrzych
w ciągu drogi krajowej nr 35
od km 2+350 do km 8+250

NAZWA OPRACOWANIA

PROJEKT BUDOWLANY
TOM V/1 PRZEBUDOWA SIECI TELEKOMUNIKACYJNEJ

TYTUŁ RYSUNKU

PLAN SYTUACYJNY – ARKUSZ 12

FUNKCJA	IMIĘ I NAZWISKO	BRANŻA/NUMER UPRAWNIEŃ	PODPIS
PROJEKTANT	mgr inż. Slawomir Kupiński	telekom. / 2075/00/U	
SPRAWDZAJĄCY	mgr inż. Grzegorz Ziajka	telekom. / DTT–TU/02337/02/U	
OPRACOWAŁ	mgr Artur Machnik		
OPRACOWAŁ	inż. Marek Wilgocki		

NR UMOWY	SKALA	DATA	STADIUM	BRANŻA	NR RYS.
GDDKIA O/WR 86/PN/U/R-2/2009 (PR-558/09)	1:500	WRZESIEŃ 2010	PB	telekom.	2.12 /V–1–T–01