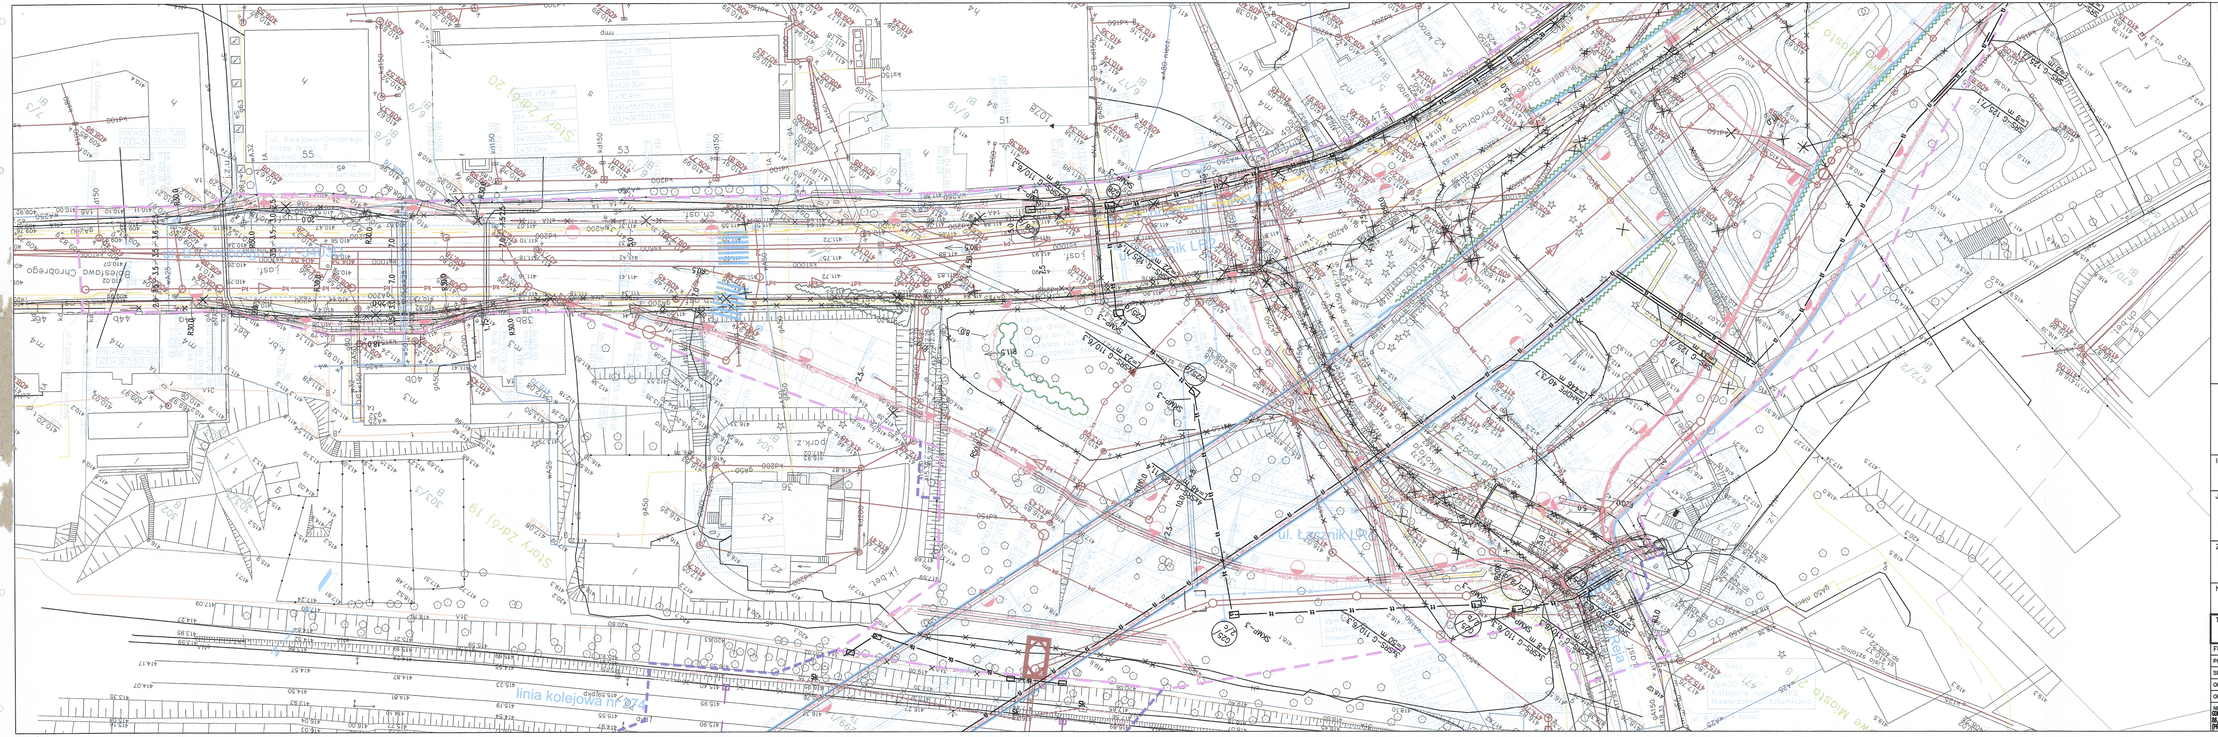
linia kolejowa nr 274
Stary Zdrój 19
Stary Zdrój 20
Most
Rzeka Bela
SKDP-6-10/8.3
