Wrocław
DK-35
Mieroszów
DK-35
BYSTRZE h=1,1m KM 6+220
L=6,90m I=15%
KORYTO TRAPEZOWE B=4,0m 1:m=1:1,5
PŁK R610m
POCZĄTEK MURU OPOROWEGO KM6+363
PŁK R50m
MUR OPOROWY B=5,0m m=1
PŁK R120m
PŁK R7,5m
Przepust nr 1 na potoku Szczawnik km 0+221,49
Projektowany obiekt ES/Z/5
km 3+061,83
KONIEC MURU OPOROWEGO KM6+545
PRZEBUDOWA WYLOTU POTOKU B DO POTOKU SZCZAWNIK
KONIEC UMOCNIENIA SZCZAWNIKA KM 6+54
R23,5
ul. Topolowa
ul. F. Chopina
ul. Prymasa St. Wyszyńskiego
ul. Gałczyńskiego
Szczawno-Zdrój
droga serwisowa nr 1
droga serwisowa nr 2
KH-05 ø1000mm
rampa zjazdowa nachylenie 1:8
ZR-01
Aproj=1560m2
393,70
1,0%
P-01
3+360,00
MIASTO WAŁBRZYCH
MIASTO SZCZAWNO-ZDRÓJ
Szczawno Zdrój I
Płaskowa Góra 5
KKP-PŁK = 2+914,54
R=500,00m
KKP = 0+048,28
A=100,00
PKP = 0+151,75
A=70,00
KKP-PŁK = 0+175,09
R=210,00m
KKP = 3+189,07
A=200,00
PKP = 3+253,97
A=210,00
KKP-PKK = 3+351,97
R=450,00m
KKP-PKK = 0+046,56
R=380,00m
KKP = 0+178,19
A=130,00
PKP = 0+211,42
A=30,00
KKP-PŁK = 0+222,67
R=80,00m
KłK = 0+108,49
R=210,00m
ul. Topolowa-W1
alfa=185,3977g
R=380,00m
L=87,16m
X(E)=5674899,3628
Y(N)=5531669,7940
ul. Topolowa-W2
alfa=174,5981g
R=80,00m
L=31,92m
X(E)=5674816,7145
Y(N)=5531544,9346
ul. Chopina-W2
alfa=188,2272g
R=210,00m
L=38,83m
X(E)=5674873,5190
Y(N)=5531683,4599
ul. Chopina-W3
alfa=180,8257g
R=210,00m
L=53,25m
X(E)=5674803,2553
Y(N)=5531600,0660
ul. Gałczyńskiego-W1
alfa=189,5463g
R=80,00m
L=15,13m
X(E)=5674766,2937
Y(N)=5531520,8091

LEGENDA:

SIECI PROJEKTOWANE:

- rura ochronna

Branża wodociągowa

w — sieć wodociągowa
hydrant; zasuwa; studnia wpadowa
likwidacja

Branża teletechniczna

tt — sieć TP S.A.
td — sieć Dialog
tln — sieci napowietrzne
studnia kablowa; złącze kablowe
likwidacja

Branża gazowa

g — sieć gazowa
likwidacja

Branża elektroenergetyczna

esN — kable średniego napięcia
eOsw — kable obwodów oświetlenia
enN — kable niskiego napięcia
LnN — przewody linii napowietrznej niskiego napięcia
LsN — przewody linii napowietrznej średniego napięcia
słup z oprawą oświetlenia; słupy linii napowietrznej
złącza kablowe nN
likwidacja

Kanalizacja deszczowa i sanitarna

kd — kanalizacja deszczowa
kanalizacja deszczowa DN≥700
kdT — kanalizacja deszczowa tłoczna
ks — kanalizacja sanitarna
rehabilitacja istniejącej kanalizacji
studnia kanalizacyjna; separator substancji ropopochodnych
SW — studnia wpadowa; SK — studnia kontrolna
osadnik i separator substancji ropopochodnych
likwidacja

Branża hydrologiczna

zbiorniki retencyjne
W6 — opisy wylotów
rowy melioracyjne
odcinek likwidowany cieku naturalnego rowu melioracyjnego
likwidacja

Sygnalizacja świetlna

kanalizacja sygnalizacji świetlnej
studzienki

KH-01 KH — sieć hydrotechniczna

- linia rozgraniczająca teren
- punkty załamania linii rozgraniczającej teren
- linia czasowego zajęcia
- granica działki

137/2 — numer działki

MIASTO WAŁBRZYCH
MIASTO SZCZAWNO-ZDRÓJ — granice gmin

- budynki do wyburzenia
- ekran akustyczny

0+200 — oś geometryczna/kilometraż drogi

- zjazd
- przepusty
- wpust kanalizacji deszczowej
- rów drogowy

kierunek spływu wody

6 1

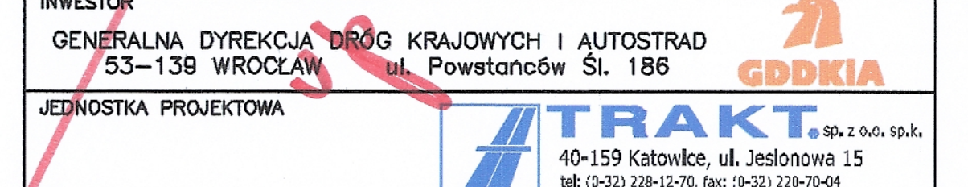
N
02.01
02.02
02.03
02.04
02.05
02.06

INWESTOR
GENERALNA DYREKCJA DRÓG KRAJOWYCH I AUTOSTRAD
53-139 WROCŁAW ul. Powstańców Śl. 186
GDDKIA

JEDNOSTKA PROJEKTOWA
TRAKT sp. z o.o. sp.k.
40-159 Katowice, ul. Jesionowa 15
tel: (0-32) 228-12-70, fax: (0-32) 220-70-04
trakt@trakt.pl

ZADANIE
Budowa obwodnicy m. Wałbrzych
w ciągu drogi krajowej nr 35
od km 2+350 do km 8+250

NAZWA OPRACOWANIA
PROJEKT BUDOWLANY
TOM VII/1 PROJEKT CIEKÓW NATURALNYCH I URZĄDZEŃ WODNYCH

TYTUŁ RYSUNKU
PLAN SYTUACYJNY
POTOK SZCZAWNIK, RÓW B, KH-04, KH-05

FUNKCJA	IMIĘ I NAZWISKO	BRANŻA/NUMER UPRAWNIEŃ	PODPIS
PROJEKTANT	mgr inż. Władysław Kaczała	hydro. 30/89 B-B	
SPRAWDZAJĄCY	mgr inż. Zdzisław Gorzechowski	hydro. 207/66/Kt	
OPRACOWAŁ	mgr inż. Paweł Szpytma		
OPRACOWAŁ	mgr inż. Marcin Caruk	hydro. 2/2005	
OPRACOWAŁ	mgr inż. Mariusz Baran		Baran
OPRACOWAŁ	mgr inż. Milena Świda		
OPRACOWAŁ	mgr inż. Paweł Janiec		

NR UMOWY GDDKiA O/WR 86/PN/U/R-2/2009 (PR-558/09)	SKALA	DATA	STADIUM	BRANŻA	NR RYS.
	1:500	WRZESIEŃ 2010	PB	HYDRO.	02.02/VII-1-H-01