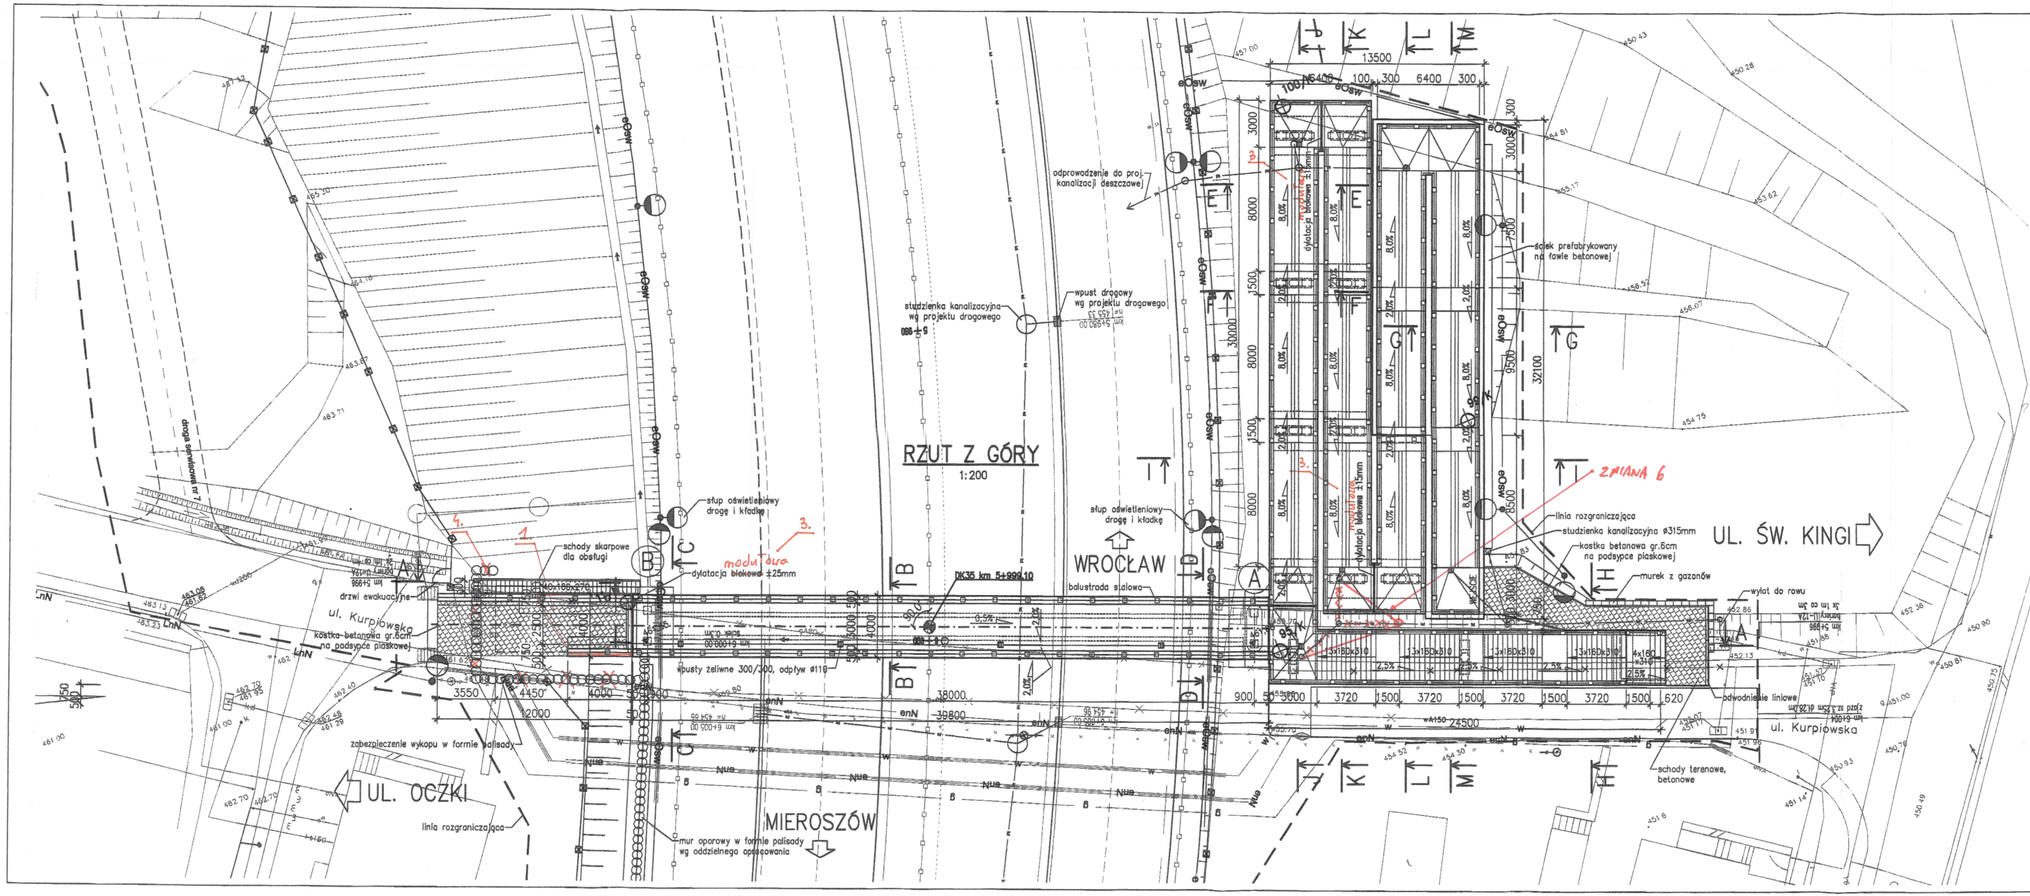

Element	DANE MATERIAŁOWE		
	Beton	Stal zbrojeniowa	Stal sprężająca
Ustrój nośny kładki	B50 (C40/50)	A-IIIN	19L0.6°
Filar	B35 (C30/37)	A-IIIN	
Fundamenty, przyczółki	B35 (C30/37)	A-IIIN, A-I	
Pale fundamentowe	–	–	
Płyty przejściowe	–	–	
Schody, pochylnie	B35 (C30/37)	A-IIIN	
Beton wyrównawczy	B15 (C12/15)		

DANE BUDOWLANE	
Rodzaj konstrukcji	sprężony, przekrój poprz. 1-belkowy, swobodnie podparty
Klasa obciążenia	obc. tłumem wg PN-85/S-10030
Klasa drogi na obiekcie	–
Długość / szerokość	39,80m / 4,00m
Wysokość konstrukcyjna	1,60 m
Kąt skrzyżowania	90 deg
Prześwit pionowy (min)	skrajnia pod obiektem: drogowa >4,60 m

UWAGI:

Zmiany:

1. Zmiana geometrii kesonu B ze skośnego na keson skośny z pionem skośnym
~~1. Zmiana geometrii podpory B~~
6. Zmiana lokalizacji studzienki kl. 315 z kładki na kładkę
3. Zmiana dylatacji blokowej na modułową
~~4. Brak~~ 4. Palisady za podporą B

ZMIANY 1,3,4 OSTATECZNIE MIESTOTNE ZMIANY W ROZUMIENIU ART 32.4 USTAWY PRD ORAZ MIESTOTNE ODSTĘPSTWA OD ZATWIERDZONEGO PROJECTU BUDOWLANEGO

GŁÓWNY INSPEKTOR NADZORU
specjalności inżynieryjnej mostowej
Tadeusz Gołębiowski

mgr inż. Włodzimierz Lewrowski
Uprawnienia budowlane do projektowania i kierowania robotami budowlanymi bez ograniczeń
Nr ewidencyjny 223/123/UUW
Spacerowa 50, 42-410 Mstów

Kierownik Budowy
mgr inż. Michał Spałek

DOKUMENTACJA POWYKONAWCZA

INWESTOR
GENERALNA DYREKCJA DRÓG KRAJOWYCH I AUTOSTRAD
53-139 WROCŁAW ul. Powstańców Śl. 186
GDDKiA

JEDNOSTKA PROJEKTOWA
TRAKT. Sp. z o.o. sp.k.
40-159 Katowice, ul. Jesionowa 15
tel: (0-32) 228-12-70, fax: (0-32) 220-70-04
trakt@wsk.pl

ZADANIE
Budowa obwodnicy m. Wałbrzych
w ciągu drogi krajowej nr 35
od km 2+350 do km 8+250

NAZWA OPRACOWANIA
PROJEKT ARCHITEKTONICZNO-BUDOWLANY
CZĘŚĆ III/4 KŁADKA DLA PIESZYCH KL-5B w km 5+999.1

TYTUŁ RYSUNKU
RYSUNKI OGÓLNE
RZUT Z GÓRY

FUNKCJA	IMIĘ I NAZWISKO	BRANŻA/NUMER UPRAWNIEŃ	PODPIS
PROJEKTANT	mgr inż. Bogdan Burcek	mosty konstr.-bud. 109/98 BB	
SPRAWDZAJĄCY	mgr inż. Leszek Dąbrowski	mosty mostowe 89/84	
OPRACOWAŁ	mgr inż. Krzysztof Tokarek	mosty SLK/2562/PWOM/09	

NR UMOWY DGDiK 0.08	SKALA	DATA	STADIUM	BRANŻA	NR RYS.
18/PN/D-2/2008 (PR-258/08)	SKALA 1:200	WRZESIEŃ 2010	PB	MOSTOWA	OG.03/III-4-KL/5B-01