RZUT Z GÓRY

1:200

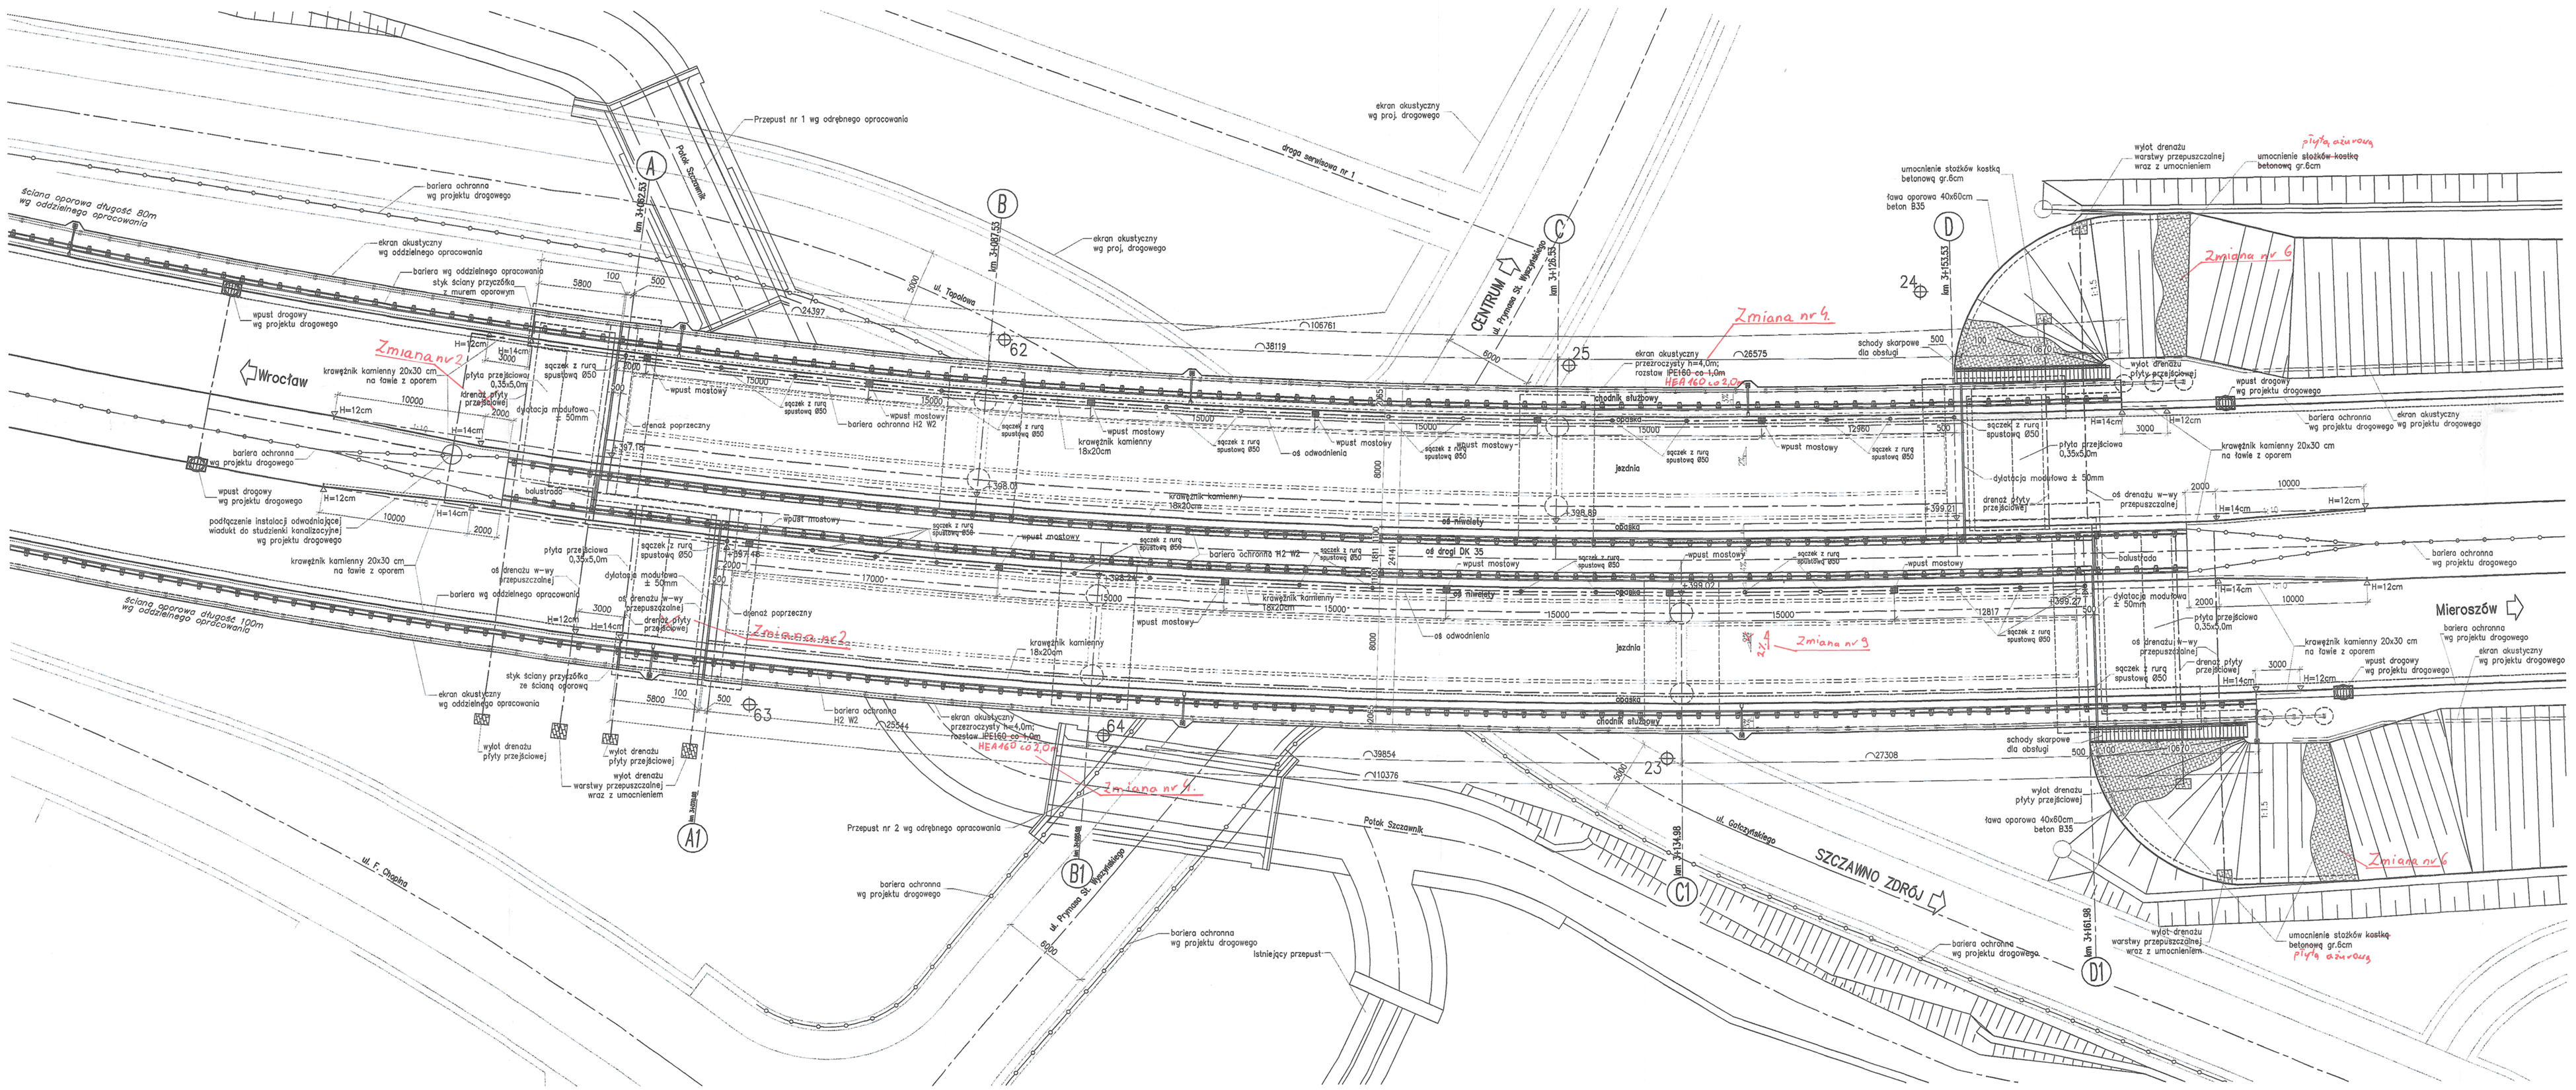

Element	DANE MATERIAŁOWE Beton	Stal zbrojeniowa	Stal sprężająca
Ustrój nośny	B60 (C50/60)	BSt500S	22ØL6*
Filar	B40 (C35/45)	BSt500S	
Fundamenty, przyczółki	B35 (C30/37)	BSt500S	
Płyty przejściowe	B35 (C30/37)	BSt500S	
Kapy chodnikowe	B30 (C25/30)	BSt500S	
Beton wyrównawczy	B15 (C12/15)		

DANE BUDOWLANE	
Rodzaj konstrukcji	sprężony, dwubelkowy, trójprzęsłowy
Klasa obciążenia	klasa A wg PN-85/S-10030
Klasa obciążenia MLC	150/100
Klasa drogi na obiekcie	klasa G
Długość / szerokość	92,00m / 24,14m
Wysokość konstrukcyjna	1,99 m
Kąt skrzyżowania	90,0 deg
Prześwit pionowy (min)	skrajnia pod obiektem: drogowa 4,60 m

UWAGI:

Zmiany:

Nr. 2. Rezygnacja z drenażu płyt przejściowych w osi A/A1

Nr. 4 Zmiana rodzaju i rozstawu słupów ekranów akustycznych

Nr. 6. Zmiana materiału umocnienia stożków skarpowych

Nr 9. Zmiana spadku jezdni prawej

Zmiany 2, 4, 6, 9 STANOWIĄ NIEISTOTNE ODSTĘPSTWO OD PROJEKTU BUDOWLANEGO I NARUSZAJĄ TREŚCI PZ/2009

mgr inż. Włodzimierz Lewowski
Uprawnienia budowlane do projektowania i kierowania robotami budowlanymi bez ograniczeń w specjalności konstrukcyjno-budowlanej
upr. nr 225/2/Urzw
Śląska Izba Budowlana OK
40-132 Katowice

GŁÓWNY PROJEKTOR NADZORU
Tadeusz Łapkowski

DOKUMENTACJA POWYKONAWCZA

INWESTOR
GENERALNA DYREKCJA DRÓG KRAJOWYCH I AUTOSTRAD
53-139 WROCŁAW ul. Powstańców Śl. 186

GEODEKA

JEDNOSTKA PROJEKTOWA
TRAKT. sp. z o.o. sp.k.
40-159 Katowice, ul. Jesionowa 13
tel. (0-32) 228-13-70, fax (0-32) 220-70-24
biuro@trakt.pl

ZADANIE
Budowa obwodnicy m. Wałbrzych w ciągu drogi krajowej nr 35 od km 2+350 do km 8+250

NAZWA OPRACOWANIA
PROJEKT ARCHITEKTONICZNO-BUDOWLANY
CZĘŚĆ B/1 OBIEKT ES/2/5

TYTUŁ RYSUNKU
RYSUNKI OGÓLNE
RZUT Z GÓRY

FUNKCJA	IMIĘ I NAZWISKO	BRANŻA/NUMER UPRAWNIEŃ	PODPIS
PROJEKTANT	mgr inż. Bogdan Burcek	mosty konstr.-bud. 109/98 BB	
SPRAWDZAJĄCY	mgr inż. Leszek Dąbrowski	mosty mostowe 89/B4	
OPRACOWAŁ	mgr inż. Paweł Stefański		

NR UMOWY	SKALA	DATA	STADIUM	BRANŻA	NR RYS.
02/2008 (08-2/2008) (09-3/2009) (09-38/09)	1:200	WRZEŚIEŃ 2010	PB	mostowa	OG.04/B-1-ES/2/5-01