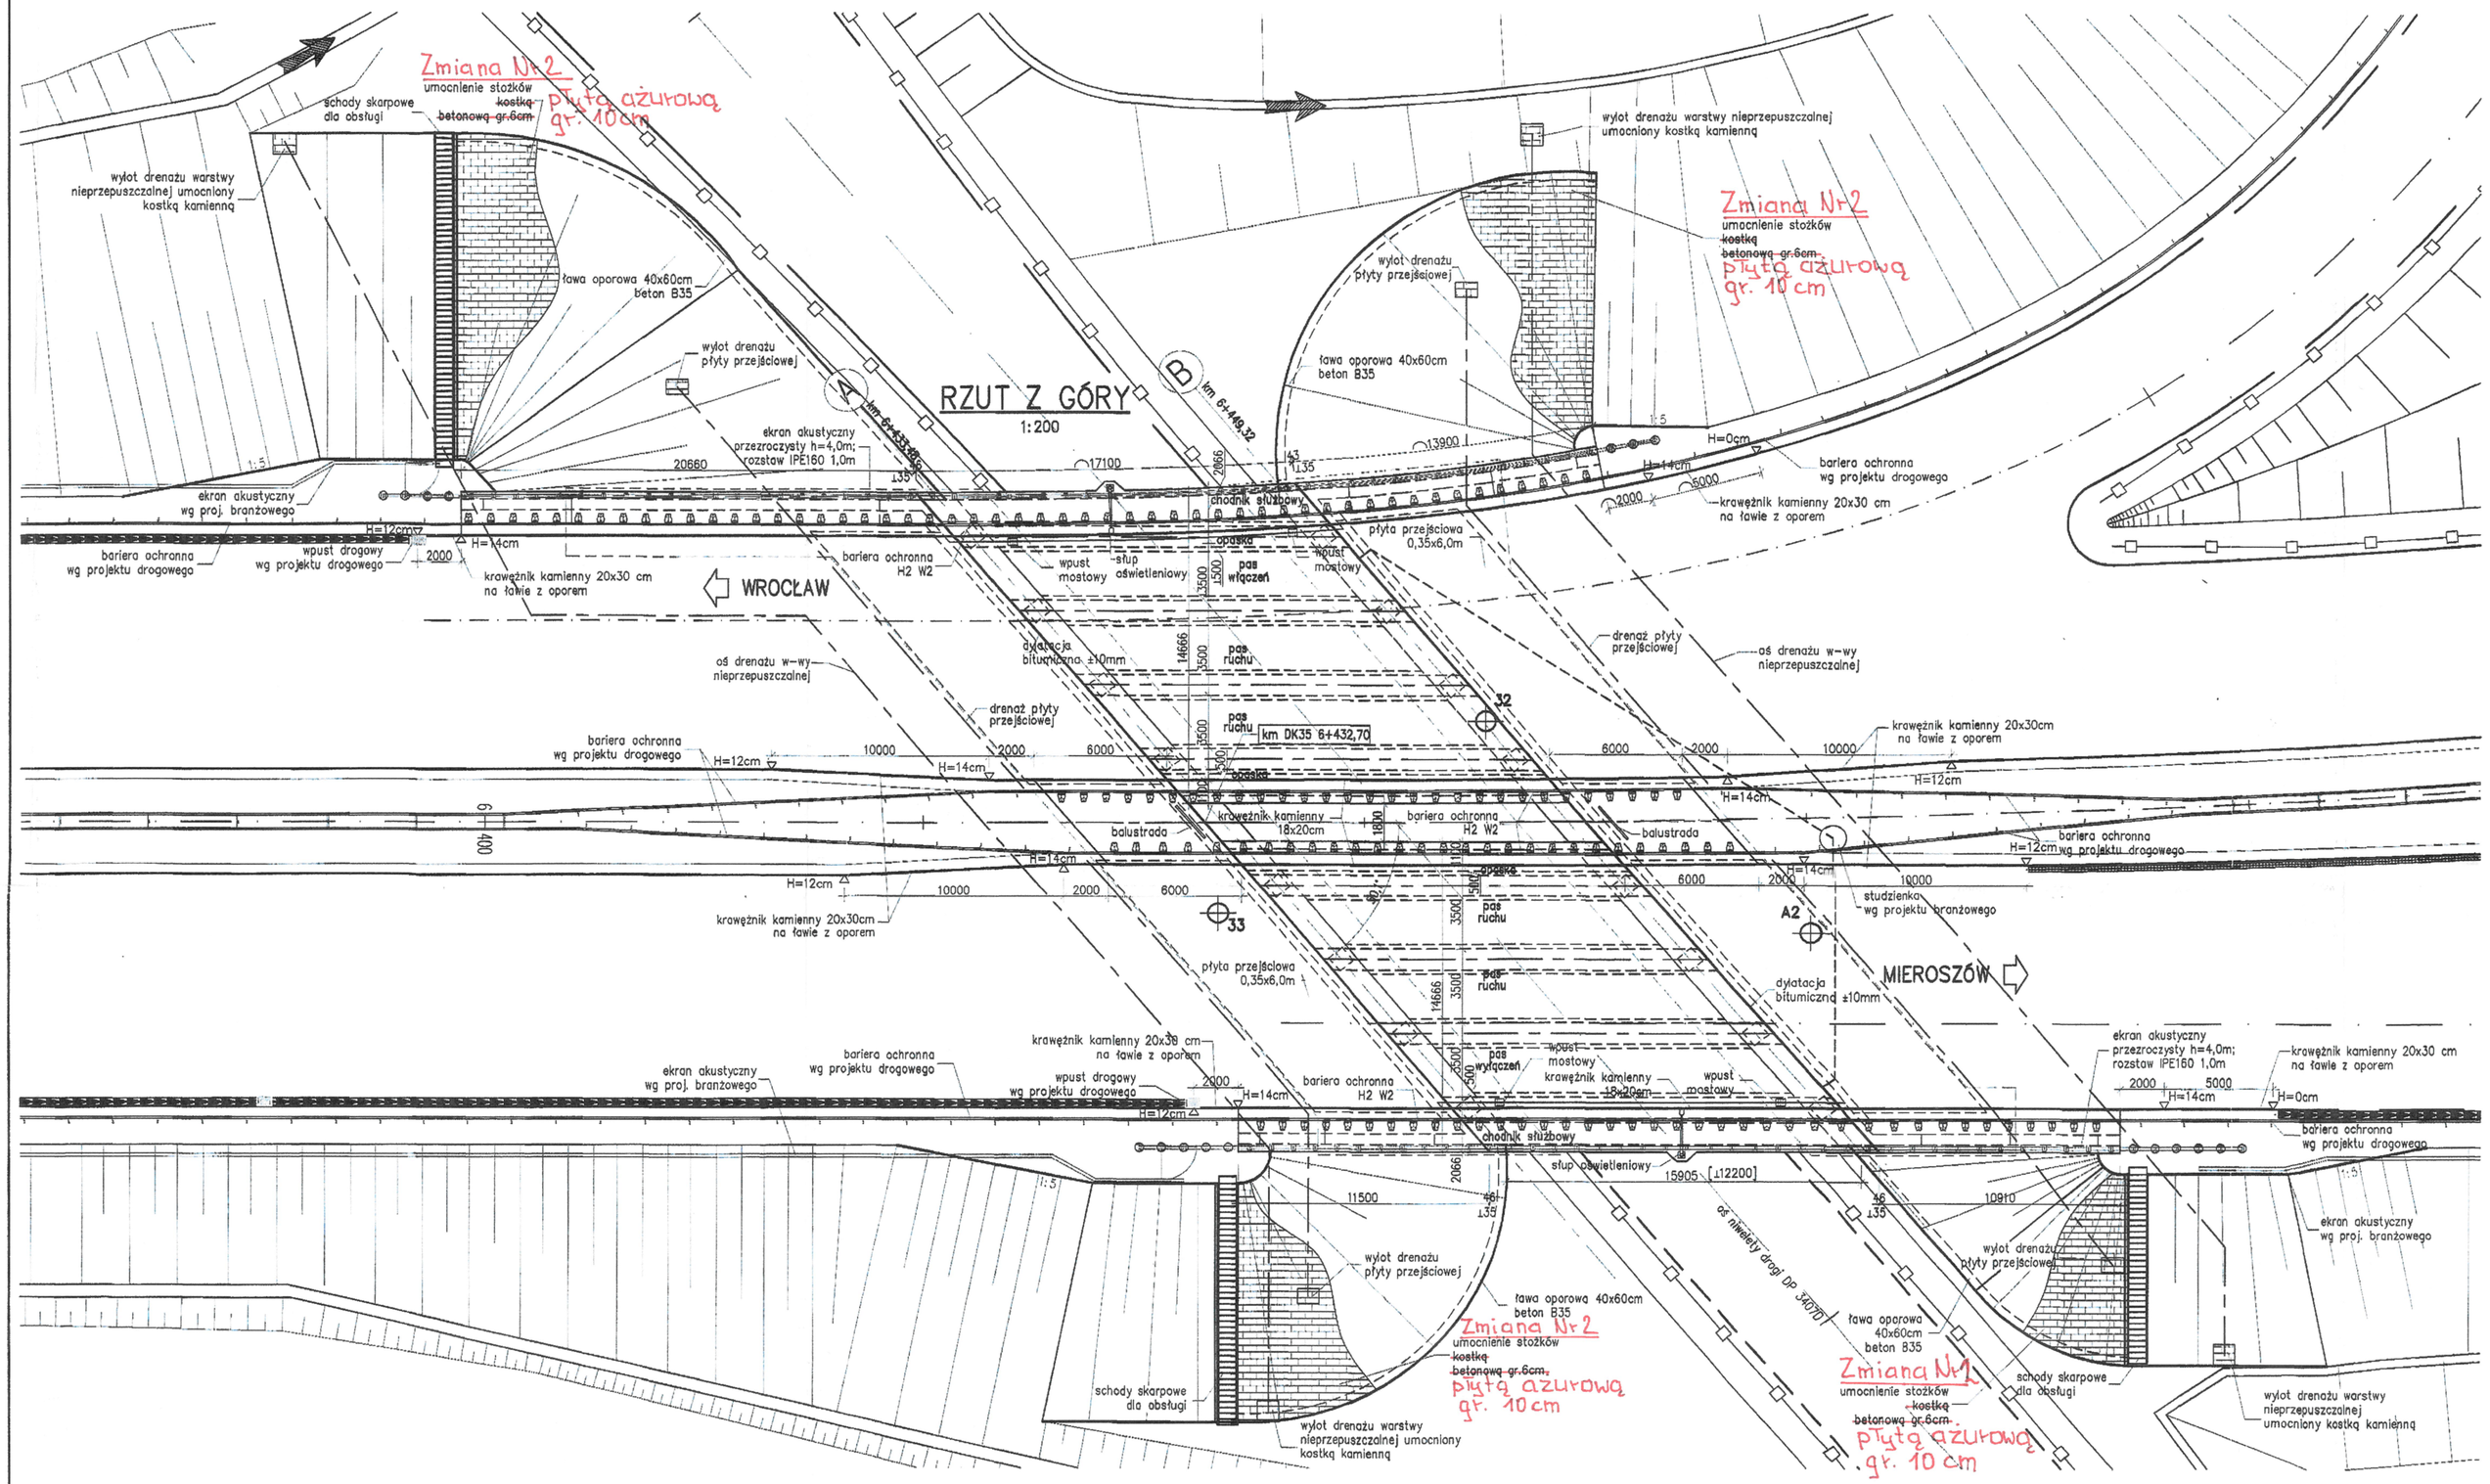


| Element | DANE MATERIAŁOWE | | |
|---|---|---|---|
| | Beton | Stal zbrojeniowa | Stal sprężająca |
| Ustrój nośny | ~~B40 (C35/45)~~ B60 (C50/60) Zmiana Nr 1 | BSt500S | – |
| Filar | – | – | |
| Fundamenty, przyczółki | B35 (C30/37) | BSt500S | |
| Pale fundamentowe | – | – | |
| Płyty przejściowe | B35 (C30/37) | BSt500S | |
| Kapy chodnikowe | B30 (C25/30) | BSt500S | |
| Beton wyrównawczy | B15 (C12/15) | | |

| DANE BUDOWLANE | |
|---|---|
| Rodzaj konstrukcji | żelbetowy o przekroju poprzecznym czterobelkowym, jednoprzęsłowy |
| Klasa obciążenia | klasa A wg PN-85/S-10030 |
| Klasa obciążenia MLC | 150/100 |
| Klasa drogi na obiekcie | klasa G |
| Długość / szerokość | 17,47m / 31,132m |
| Wysokość konstrukcyjna | 1,29 m |
| Kąt skrzyżowania | 50,1 deg |
| Prześwit pionowy (min) | skrajnia pod obiektem: drogowa 4,60 m |

UWAGI:

Zmiany:

Nr 1 - Zmiana klasy betonu ustroju nośnego

Nr 2 - Zmiana materiału umocnienia stożków

ZMIANY 1,2 STANOWIĄ ZMIANY NIEISTOTNE W ROZUMIENIU ART 36A USTAWY PRD ORAZ NIEISTOTNE ODSTĄPIENIE OD ZATWIERDZONEGO PROJEKTU BUDOWLANEGO

mgr inż. Włodzimierz Lewowski
Uprawnienia budowlane w zakresie projektowania bez ograniczeń
Nr ewidencyjny 439/03/DOW
Sędziszów Śl. ul. Marciszów

Zmianę kwalifikuję jako nieistotne odstąpienie od zatwierdzonego projektu budowlanego i warunków pozwolenia na budowę
(Prawo Budowlane art. 36a, ust. 5)

mgr inż. Włodzimierz Lewowski
Uprawnienia budowlane w zakresie projektowania bez ograniczeń
Nr ewidencyjny 439/03/DOW
Sędziszów Śl. ul. Marciszów

DOKUMENTACJA POWYKONAWCZA

str. 23

INWESTOR
GENERALNA DYREKCJA DRÓG KRAJOWYCH I AUTOSTRAD
53-139 WROCŁAW ul. Powstańców Śl. 186
GDDKiA

JEDNOSTKA PROJEKTOWA
TRAKT sp. z o.o. sp.k.
40-159 Katowice, ul. Jesionowa 15
tel: (0-32) 228-12-70, fax: (0-32) 220-70-04
trakt@trakt.pl

ZADANIE
Budowa obwodnicy m. Wałbrzych
w ciągu drogi krajowej nr 35
od km 2+350 do km 8+250

NAZWA OPRACOWANIA
PROJEKT ARCHITEKTONICZNO-BUDOWLANY
CZĘŚĆ III/2 OBIEKT WD/Z/6 w km 6+432.7

TYTUŁ RYSUNKU
RYSUNKI OGÓLNE
RZUT Z GÓRY

| FUNKCJA | IMIĘ I NAZWISKO | BRANŻA/NUMER UPRAWNIEŃ | PODPIS |
|---|---|---|---|
| PROJEKTANT | mgr inż. Bogdan Burcek | mosty konstr.-bud. 109/98 BB | |
| SPRAWDZAJĄCY | mgr inż. Leszek Dąbrowski | mosty mostowa 89/84 | |
| OPRACOWAŁ | mgr inż. Michał Andrzejewski | | |

| NR UMOWY | SKALA | DATA | STADIUM | BRANŻA | NR RYS. |
|---|---|---|---|---|---|
| SDDKiA O/NR 38/PN/U/DC-2/2009 (PR-388/09) | 1:200 | WRZESIEŃ 2010 | PB | mostowa | OG.04/III-2-WD/Z/6-01 |