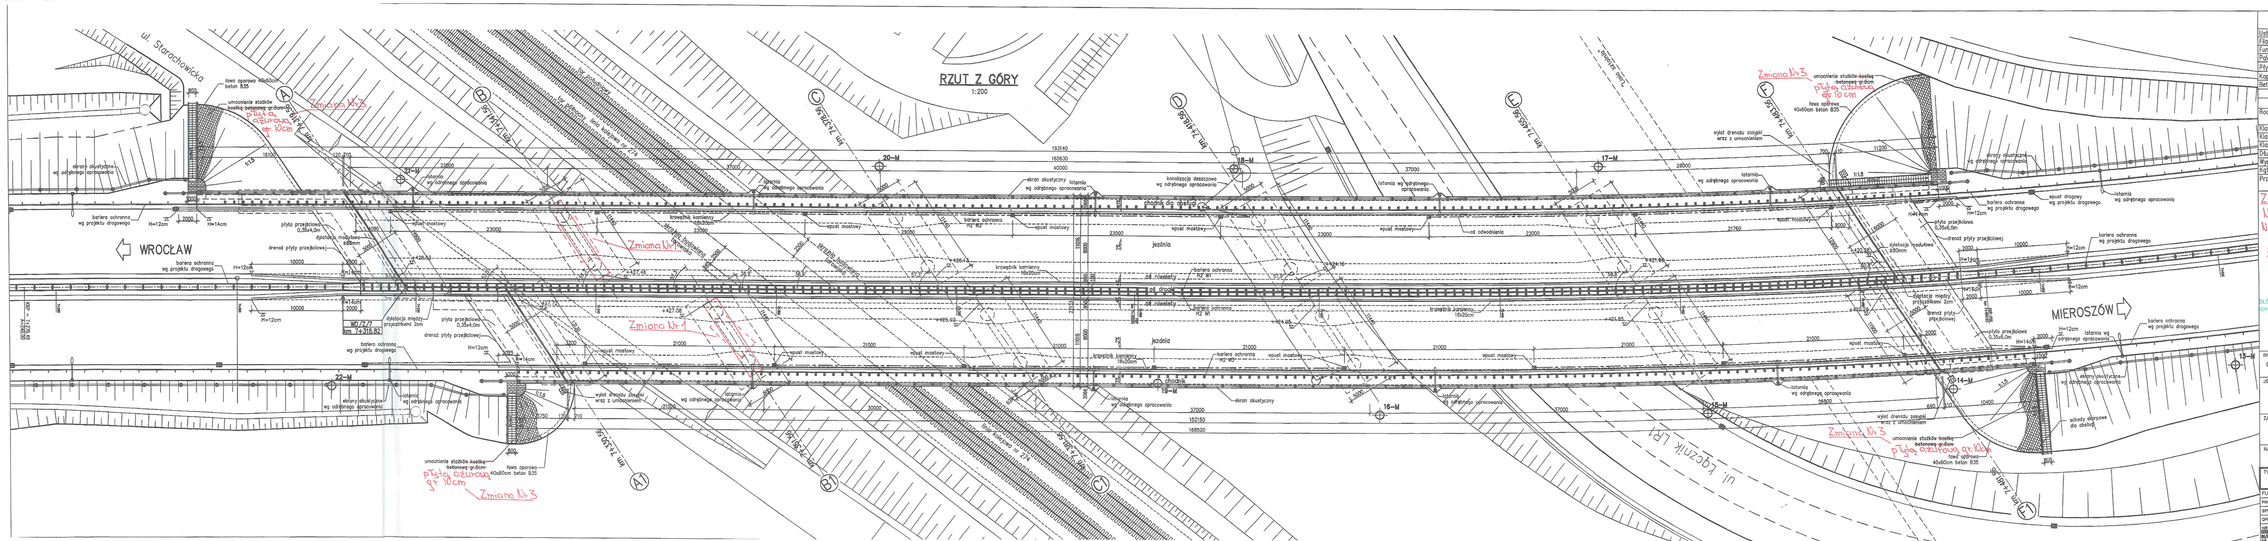
RZUT Z GÓRY
1:200
ul. Starochowicka
WROCŁAW
MIEROSZÓW
jezdnia
chodnik
Zmiana Nr 1
Zmiana Nr 3
WD/2/7
km 7+318.82
