PRZEKRÓJ PODŁUŻNY A–A

1:100

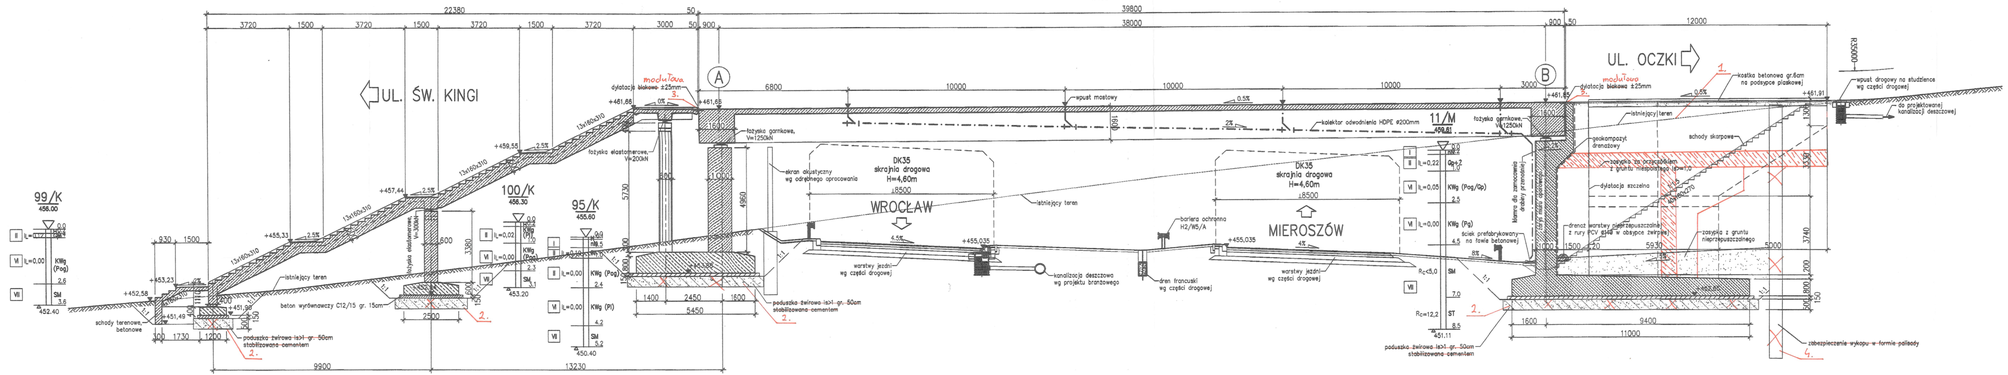

DANE MATERIAŁOWE			
Element	Beton	Stal zbrojeniowa	Stal sprężysta
Ustrój nośny kładki	B50 (C40/50)	A–IIIN	19L2.6
Płyta	B35 (C30/37)	A–IIIN	
Fundamenty, przyczółki	B35 (C30/37)	A–IIIN, A–I	
Pale fundamentowe	–	–	
Płyta przejściowa	–	–	
Schody, pochylnie	B35 (C30/37)	A–IIIN	
Beton wyrównawczy	B15 (C12/15)		

DANE BUDOWLANE	
Rodzaj konstrukcji	sprężony, przekrój poprz. 1–belkowy, swobodnie podparty
Klasa obciążenia	obc. tłumem wg PN–85/S–10030
Klasa dróg na obiekcie	–
Długość / szerokość	39,80m / 4,00m
Wysokość konstrukcyjna	1,60 m
Kąt skrzyżowania	90 deg
Prześwit pionowy (min)	skrajnia pod obiektem: drogowa >4,60 m

UWAGI:

1. Zmiana przekroju płaszczyzny B na stosowną pod podpora lokalizacji z jednym skrzydłem

zmiany

1. ~~Zmiana geometrii podpory B~~ BEZ ZMIAN
2. ~~Brak~~ Poduszki żwirowej stabilizowanej cementem
3. Zmiana dylatacji blokowej na m. modułową BEZ ZMIAN
4. ~~Brak~~ Palisady za podporą B

ZMIANY 1, 2, 3, 4 STANOWIĄ ZMIANY INTERSYCYJNE W RAMACH NIE SZA USTANY ZAŁ. GŁÓWNEGO OSTATECZNEGO DO ZATWIERDZENIA PROJEKTU BUDOWLANEGO

GŁÓWNY INSPEKTOR NADZORU specjalność konstrukcyjno-budowlana mgr inż. Bogdan Burczek

mgr inż. Włodzimierz Lewrowski Upoważnienie do pełnienia funkcji kierownika budowy nr ... Wydane przez Prezydenta Wrocławia

str. 23

INWESTOR

GENERALNA DYREKCJA DRÓG KRAJOWYCH I AUTOSTRAD
53–139 WROCŁAW ul. Powstańców Śl. 186

GDDKiA

JEDNOSTKA PROJEKTOWA

Kierownik Budowy
mgr inż. Michał Ślęzko

TRAK.T. sp. z o.o. sp.k.
40-139 Katowice, ul. Jesionowa 15
tel: (0-32) 328-13-70, fax: (0-32) 328-19-04
www.trakt.pl

ZADANIE

Budowa obwodnicy m. Wałbrzych w ciągu drogi krajowej nr 35 od km 2+350 do km 8+250

DOKUMENTACJA POWYKONAWCZA

NAZWA OPRACOWANIA

PROJEKT ARCHITEKTONICZNO–BUDOWLANY
CZĘŚĆ III/4 KŁADKA DLA PIESZYCH KL–5B w km 5+999.1

TYTUŁ RYSUNKU

RYSUNKI OGÓLNE
PRZEKRÓJ PODŁUŻNY

FUNKCJA	IMIĘ I NAZWISKO	BRANŻA/NUMER UPRAWNIEŃ	PODPIS
PROJEKTANT	mgr inż. Bogdan Burczek	mosty konstr.–bud. 109/98 BB	
SPRAWDZAJĄCY	mgr inż. Leszek Dąbrowski	mosty mostowe 89/84	
OPRACOWAŁ	mgr inż. Krzysztof Tokarek	mosty SLK/2562/PWOM/09	

ZAŁ. NR KOPIA DO ARCHIWUM	SKALA	DATA	STADIUM	BRANŻA	NR RYS.
00/04/III–4–KL/SB–01	SKALA 1:100	WRZESIEŃ 2010	PB	MOSTOWA	OG.04/III–4–KL/SB–01