




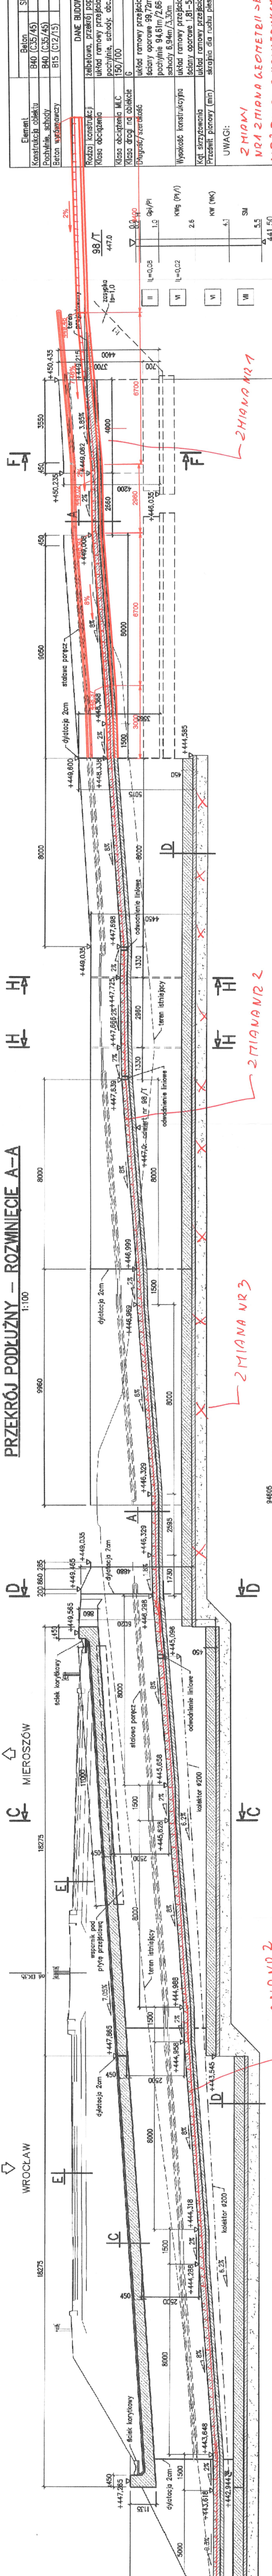

Element	Opis
Konstrukcja obiektu	B40 (C35/45)
Pochylenie, schody	B40 (C35/45)
Beton wykończony	B15 (C12/15)

Opis	Opis


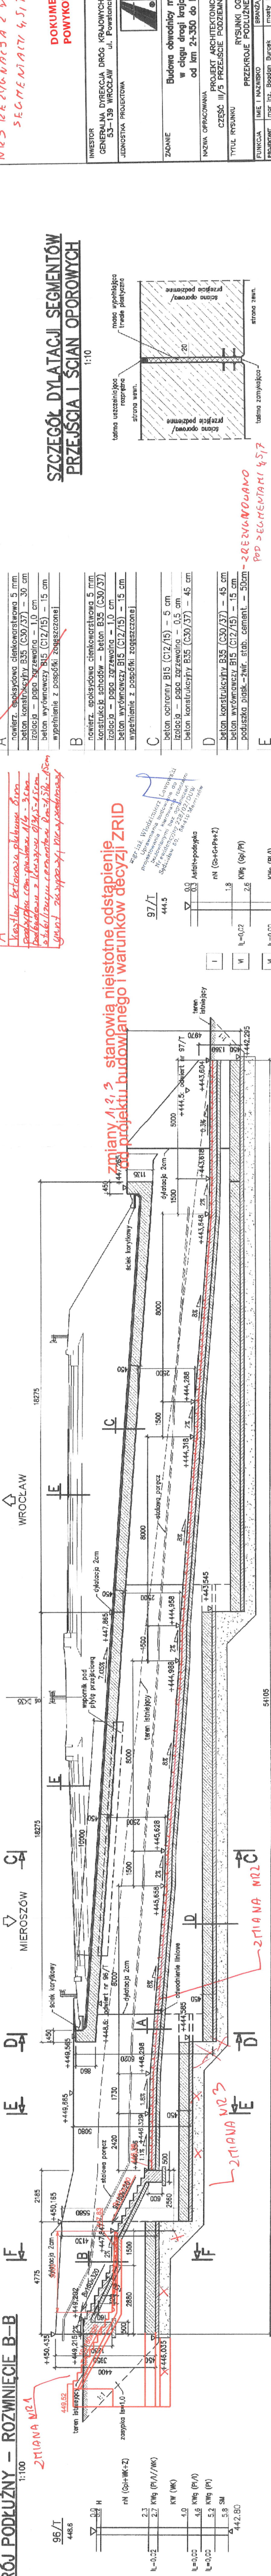



