


PRZEKRÓJ POPRZECZNY
Z WIDOKIEM NA PRZYCZÓŁEK

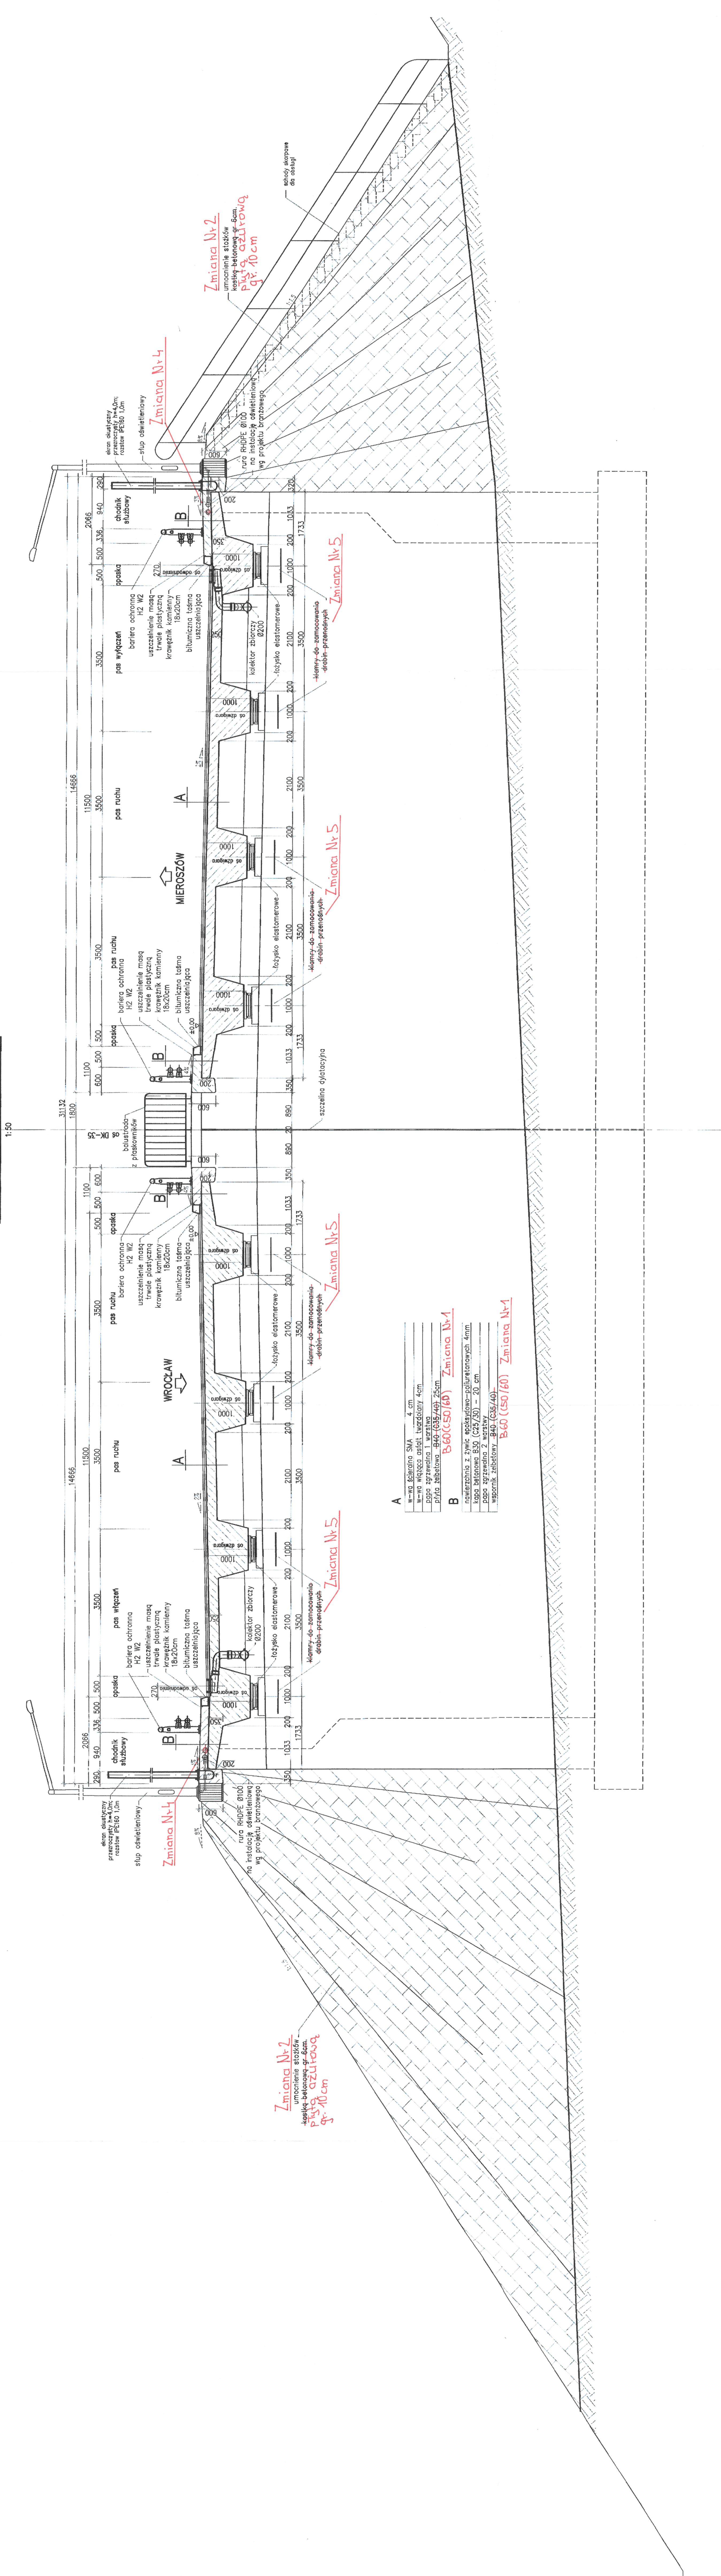

projektu budowlanego
pozwolenia na budowę**
(Prawo Budowlane art. 36§1, ust. 5)

**OKUMENTACJA
DOKONAWCZA**